

LYKILMYND  
1:500

BREYTING 05. 07.2005:  
Þar sem lagnir fara í gegnum undirstöður skal setja þær í 150 mm ídráttar-rör.


BREYTING 05. 07.2005:  
Þar sem lagnir fara í gegnum undirstöður skal setja þær í 150 mm ídráttar-rör.

Svæði fyrir sandfang / olíuskilju eða fluglitrú, ef heilbrigðisfulltrúi krefst þeirra, vegna starfsemi sem verður viðhald í húsnæðinu.

Svæði fyrir sandfang / olíuskilju eða fluglitrú, ef heilbrigðisfulltrúi krefst þeirra, vegna starfsemi sem verður viðhald í húsnæðinu.

Svæði fyrir sandfang / olíuskilju eða fluglitrú, ef heilbrigðisfulltrúi krefst þeirra, vegna starfsemi sem verður viðhald í húsnæðinu.

Svæði fyrir sandfang / olíuskilju eða fluglitrú, ef heilbrigðisfulltrúi krefst þeirra, vegna starfsemi sem verður viðhald í húsnæðinu.

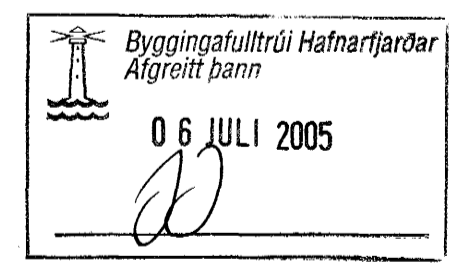

HEILBRIGÐISEFTIRLIT  
HAFNARFIJÁRDAR-  
OG KÓPAVOGSSVÆÐIS  
Gæðatorgi 7/210, Garðabí  
6.7.2005 *[Signature]*

<b>VEKTOR</b> -hönnun og ráðgjöf- Nýbýlavegi 6, 200 Kópavogi.		Sigurður Hafsteinsson Byggingatekniáhræðingur K. 03059-7749 Sími: 554-6650 fax: 554-6659.	STEINHALLA 5, HAFNARFIRÐI GRUNNLAGNIR GRUNNMYND
Telkn. nr. _____ Tilvisun á heildinni _____ Samþykkt _____	Br. _____ Dag. _____	Ískráð _____ Telmað _____	Dagskrifning _____ Vérk. nr. _____ Málkaði _____ Telkn. nr. _____
12.05.05		B-05-04-14	1:50 L-05