


**YFIRLITSMYND**  
1:200

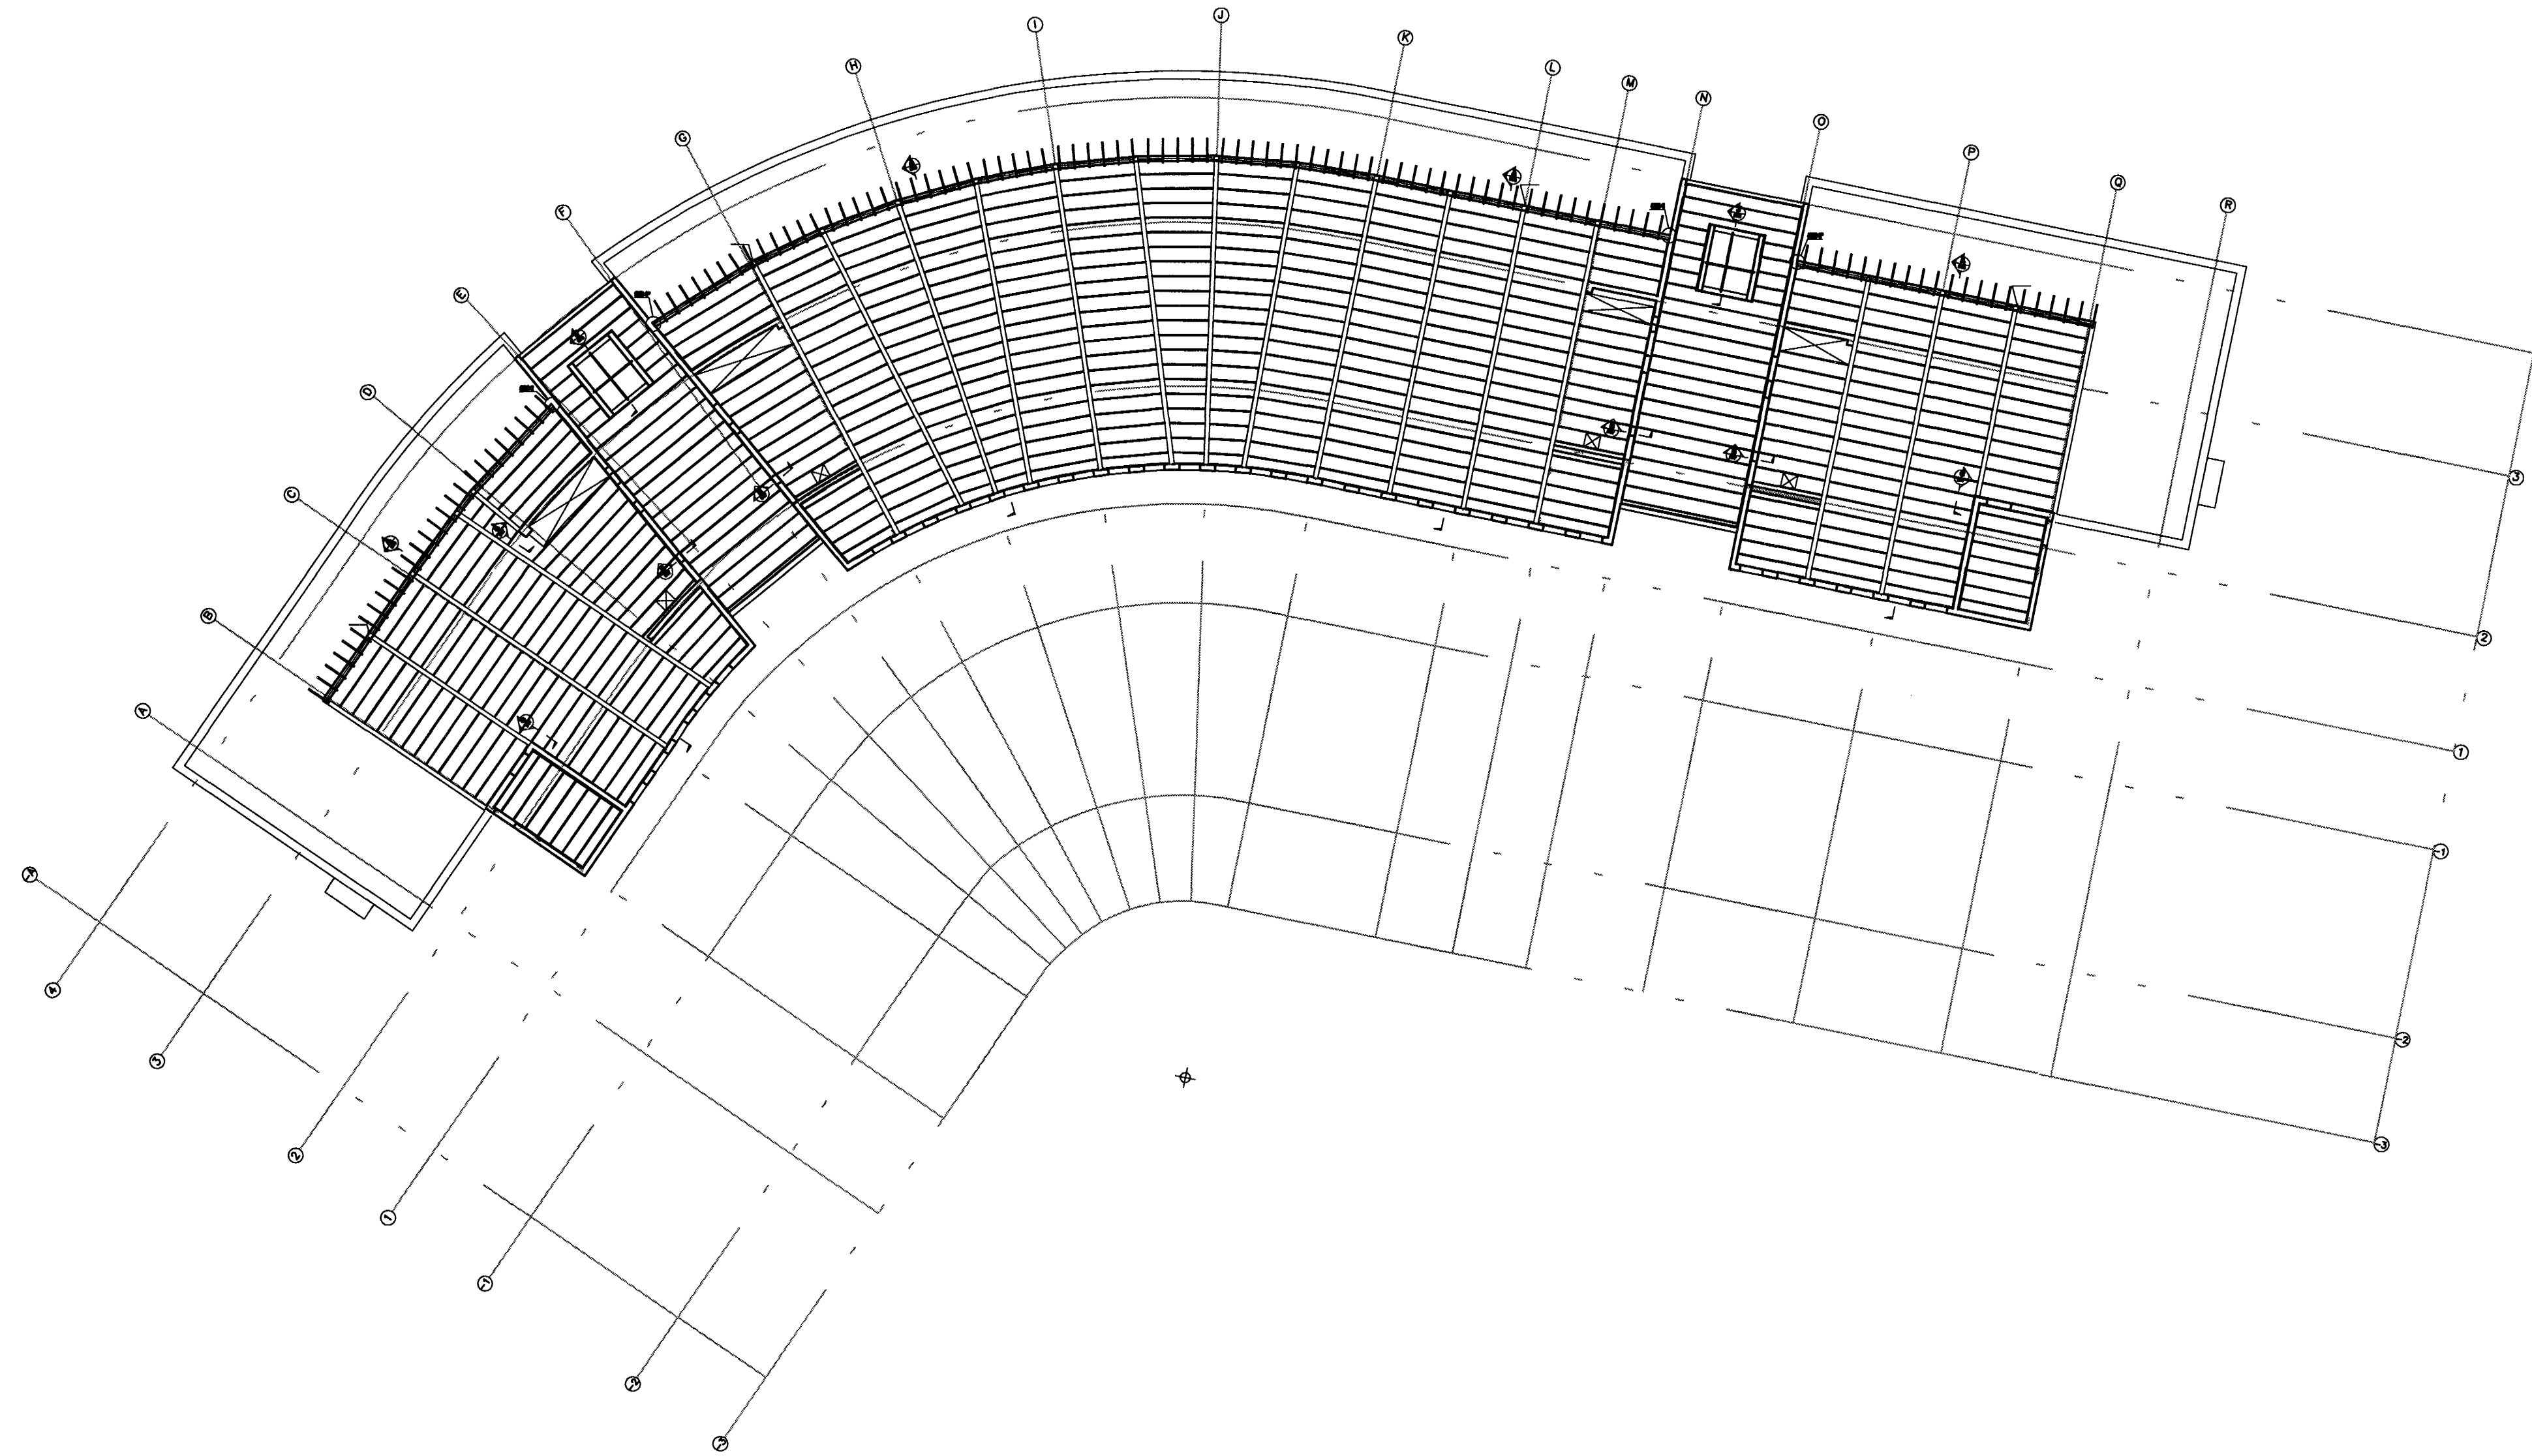

**SKÝRINGAR**

**STÁLVIKIRI**

ALLT STÁL SKAL VERA S235 Í SAMRÆMI VIÐ EN 10027-1 OG EN 10025 ALLIR STÁLHLUTIR SKULU SANDBLÁSNIR OG GRUNNAÐIR ÖLL RAFSÜÐUVINNA SKAL UNNIN AF SÜÐMÖNNUM SEM HAFNA HÆFNISPRÖF SAMKVÆMT EN 287-1. SÜÐUEFNI SKAL UPFFYLLA KRÖFUR BS 317.1 EDA SAMBÆRILEGRA STAÐLA. ÞAÐ SKAL VALIÐ ÞANNIG AÐ FLOTSTYRKUR OG BROTTSTYRKUR ÞESS EFTIR SÜDU SÉ A.M.K. JAFN STYRK GRUNNEFNISINS

**TRÉVIKIRI**

UM TRÉVIKIRI GILDIR STAÐALL UM TRÉVIKIRI EUROCODE 5: FS EN 1995, FESTINGAR, SVO SEM NAGLAR, SKRÚFUR OG BOLTA SKULU VERA HEITSINKHÜDAÐ. ALLIR STÁLBOLTAR SKULU VERA AF GÆÐAFLOKKI 8.8. UNDIR ALLA BOLTAHAUSA OG RÆR SEM LIGGJA AÐ TRÉ SKAL SETJA FEHYRNDAR SKÍFUR MEÐ BREIDD 3d OG ÞYKKT 0,3, (d=PVERMÁL BOLTA). BURÐARVIÐI SEM LIGGJA AÐ STEYPU EDA VERÐA FYRIR VEÐRUN SKAL GAGNVEÐRA. ÞAR SEM TIMBUR LEGGST AÐ STEYPU KOMI ASFALTPAPPI Á MILLI.

**BURÐUR Í GÖFLUM**

FESTA SKAL REIM 50x150 NIÐUR Á STEYPTA NABBA MEÐ 600mm MILLIBILI MEÐ M12x135 MURBOLTUM. STÖÐIR SKULU VERA 50x150 ½600 SEM FESTIST Á REIM MEÐ BMF VINKLI 90 MEÐ STYRKINGU, NEGLING 2x5 STK 40/40 KAMBS. AÐ OFAN FESTAST STÖÐIR Á STÁLBITA VIÐ EYRU 50x140x6 SEM SKULU VERA MEÐ 600mm MILLIBILI MEÐ M12 BOLTA.

**KLÆDNING**


VARÐANDI FRÁGANG ÞAKS AÐ OFAN OG NEDAN SVO OG EINANGRUN OG LOFTUN VÍSAST TIL TEIKNINGA ARKITEKTS.

**MERKINGAR**

**R** - MERKIR REIM Á VEGG 50x200 SEM FESTIST MEÐ M12x185 MURBOLTA c/c 800. MILLI REIMA OG VEGGJA KOMI PAPPÍ.

**F1** - MERKIR BITASKÓ NORMALGERÐ 51x135. NEGLING 4x5 STK. 40/40 KAMBS (SJÁ TEIKN. B89)

**A** - MERKIR BMF 90 MEÐ STYRKINGU. NEGLING 2x6 STK. 40/40 KAMBS. (SJÁ TEIKN. B89)

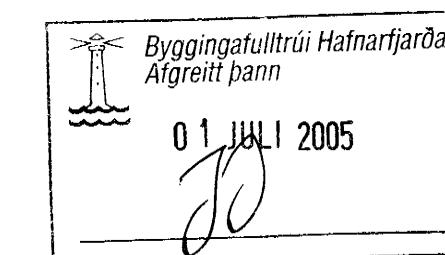

*Jonfa Þorvaldur 02056-7579*

A	14.06.05	STÆRD SPERRA BREYTT (SKÝ)JUR	BG
ÖTG.	DAGS.	BREYTING:	HANNAÐ SAMP.
DALSHRAUN 1 HAFNARFIRDI		BURÐARVIKIRI ÞAKVIÐIR YFIRLIT	
VSB VERKFRÆÐISTOFA		Áritun lögg. hönnuða: Björn Guðafsson, Kl.180550-4889	
BÉJARHRAUNI 20-220 HAFNARFJÖRÐUR Heimasíða: www.vsb.is • Netfang: vsb@vsb.is Sími: 585-8600 Fax 585-8610 • Kl.710796-2899		Hannað: BG	Teiknað: BG/JUR
FRV		Mál: 1:200	Yfirfarið: BG
		Dags: 10.02.05	Nr: 03841-B81-A