



**SKÝRINGAR**


**STÁLVIK**  
 ALLT STÁL SKAL VERA S235 Í SAMRÆMI VID EN 10027-1 OG EN 10025 ALLIR STÁLHLUTIR SKULU SANDBLÁSIR OG GRUNNAÐIR ÖLL RAFSUDUVINNA SKAL UNNIN AF SUDUMÖNNUM SEM HAFA HÆFNISPRÓF SAMKVÆMT EN 287-1. SUDUEFNI SKAL UPFFYLLA KRÖFUR BS 317.1 EÐA SAMBÆRILEGRA STAÐLA. ÞAÐ SKAL VALID ÞANNIG AÐ FLOTSTYRKUR OG BROSTYRKUR ÞESS EFTIR SUDU EÐ A.M.K. JAFN STYRK GRUNNEFNISINS

**TRÉVIK**  
 UM TRÉVIKI GILDIR STAÐALL UM TRÉVIKI EUROCODE 5: FS EN 1995, FESTINGAR, SVO SEM NAGLAR, SKRÚFUR OG BOLTAR SKULU VERA HEITSINKHÚÐAÐ. ALLIR STÁLBOLTAR SKULU VERA AF GÆDAFLOKKI 8.8. UNDIR ALLA BOLTAHAUSA OG RÆR SEM LIGGJA AÐ TRÉ SKAL SETJA FEHYRNDAR SKIFUR MED BREIDD 3d OG PYKKT 0,3. (d=PVERMÁL BOLTA). BURÐARVIÐI SEM LIGGJA AÐ STEYPU EÐA VERÐA FYRIR VEDRUN SKAL GAGNVEDRA. ÞAR SEM TIMBUR LEGGST AÐ STEYPU KOMI ASFALTPAPPI Á MILLI.

**BURÐUR Í GÖFLUM**  
 FESTA SKAL REIM 50x150 NIÐUR Á STEYPTA NABBA MED 600mm MILLIBILI MED M12x135 MURBOLTUM. STÖÐIR SKULU VERA 50x150 3/600 SEM FESTIST Á REIM MED BMF VINKLI 90 MED STYRKINGU. NEGLING 2x5 STK 40/40 KAMBS. AÐ OFAN FESTAST STÖÐIR Á STÁLBITA VID EYRU 50x140x6 SEM SKULU VERA MED 600mm MILLIBILI MED M12 BOLTA.

**KLÆDNING**  
 VARDANDI FRÁGANG ÞAKS AÐ OFAN OG NEÐAN SVO OG EINANGRUN OG LOFTUN VISAST TIL TEIKNINGA ARKITEKTS.

**MERKINGAR**  
**R** - MERKIR REIM Á VEGG 50x200 SEM FESTIST MED M12x185 MURBOLTA c/c 800. MILLI REIMA OG VEGGJA KOMI PAPPI.  
**F1** - MERKIR BITASKÓ NORMALGERÐ 51x135. NEGLING 4x5 STK. 40/40 KAMBS (SJÁ TEIKN. B89)  
**A** - MERKIR BMF 90 MED STYRKINGU. NEGLING 2x6 STK. 40/40 KAMBS. (SJÁ TEIKN. B89)

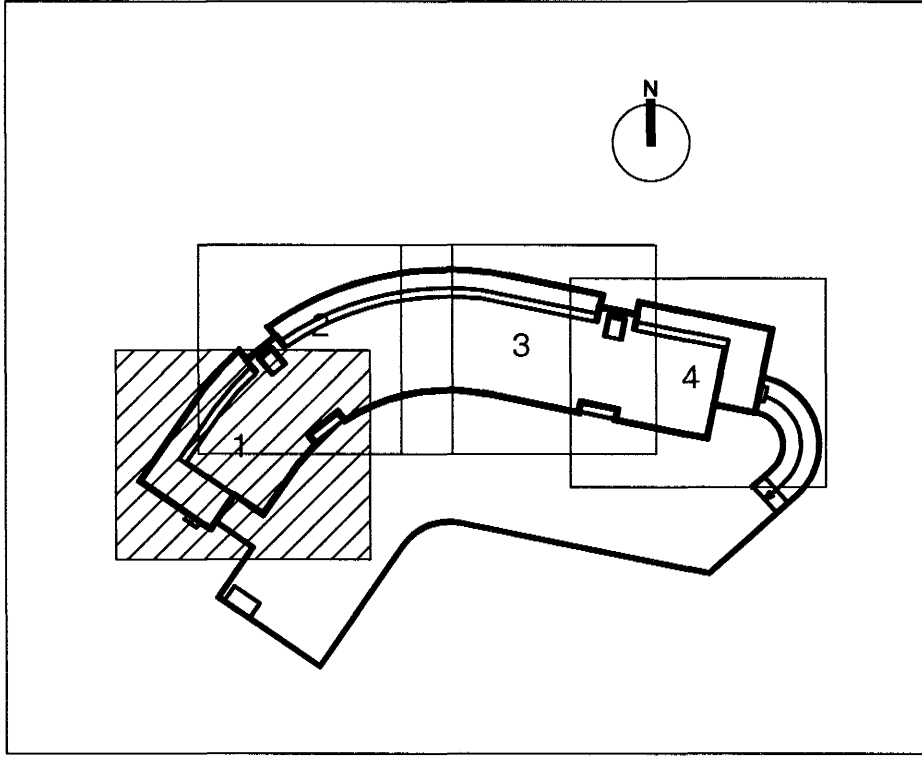

Byggingahtútrúi Hafnarfjarðar  
 Afgreitt þann  
 01 JULI 2005

A	14.06.05	ST/ERD SPERRA BREYTT (SKÝ)UJR	BG
ÖTG.	DAGS.	BREYTING:	HANNAÐ SAMP.
DALSHRAUN 1		BURÐARVIKRI	
HAFNARFIRDI		ÞAKVIÐIR	
		SVÆÐI 1	
VSB VERKFRÆÐISTOFA		Áritun lögg. hönnuða:	
		Björn Gestafsson, Kt.180550-4889	
BÉJARHRAUN 20+220 HAFNARJÖRÐUR		Hannað:	BG
Heimasíða: www.vsb.is • Netfang: vsb@vsb.is		Telnað:	BG/UJR
Sími: 585-8800 Fax: 585-8610 • Kt: 710796-2899		Mál:	1:50
		Yfirfarið:	BG
		Dags:	10.02.05
		Nr:	03841-B82-A