

SÚLLUR Í FRAMHLÍÐ
RHS 100x100x4

SKÝRINGAR


STÁLVIKRI
 ALLT STÁL SKAL VERA S235 Í SAMRÆMI VIÐ EN 10027-1 OG EN 10025 ALLIR STÁLHLUTIR SKULU SANDBLÁSNIR OG GRUNNAÐIR ÖLL. RAFSUÐUVINNA SKAL UNNIN AF SUÐUMÖNNUM SEM HAFA HEFNISPRÓF SAMKVÆMT EN 287-1. SUÐUEFNI SKAL UPPIFYLLA KRÖFUR BS 317.1 EÐA SAMBERILEGRA STAÐLA. ÞAÐ SKAL VALIÐ ÞANNIG AÐ FLÖTSTYRKUR OG BRÖTSTYRKUR ÞESS EFTIR SUÐU SÉ A.M.K. JAFN STYRK GRUNNEFNISINS

TRÉVIKRI
 UM TRÉVIKRI GILDIR STAÐALL UM TRÉVIKRI EUROCODE 5: FS EN 1995, FESTINGAR, SVO SEM NAGLAR, SKRUFUR OG BOLTAR SKULU VERA HEITSINKHÚÐAÐ. ALLIR STÁLBOLTAR SKULU VERA AF GÆÐAFLOKKI 8.8. UNDIR ALLA BOLTÁHAUSA OG RÆR SEM LIGGJA AÐ TRÉ SKAL SETJA FEHYRNDAR SKIFUR MEÐ BREIDD 3d OG PYKKT 0,3, (d=p/VERMÁL BOLTA). BURÐARVIÐI SEM LIGGJA AÐ STEYPU EÐA VERÐA FYRIR VEDRUN SKAL GAGNVEDRA. ÞAR SEM TIMBUR LEGGST AÐ STEYPU KOMI ASFALTÞAPPI Á MILLI.


BURÐUR Í GÖFLUM
 FESTA SKAL REIM 50x150 NIÐUR Á STEYPTA NABBA MEÐ 600mm MILLIBILI MEÐ M12x135 MÚRBOLTUM. STODIR SKULU VERA 50x150 1/600 SEM FESTIST Á REIM MEÐ BMF VINKLI 90 MEÐ STYRKINGU, NEGLING 2x5 STK 40/40 KAMBS. AÐ OFAN FESTAST STODIR Á STÁLBITA VIÐ EYRU 50x140x6 SEM SKULU VERA MEÐ 600mm MILLIBILI MEÐ M12 BOLTA.

KLÆDNING
 VARDANDI FRÁGANG ÞAKS AÐ OFAN OG NEÐAN SVO OG EINANGRUN OG LOFTUN VÍSAST TIL TEIKNINGA ARKITEKTS.

MERKINGAR
R - MERKIR REIM Á VEGG 50x200 SEM FESTIST MEÐ M12x185 MÚRBOLTA c/c 800. MILLI REIMA OG VEGGJA KOMI ÞAPPI.
F1 - MERKIR BITASKÓ NORMALGERÐ 51x135. NEGLING 4x5 STK. 40/40 KAMBS (SJÁ TEIKN. B89)
A - MERKIR BMF 90 MEÐ STYRKINGU. NEGLING 2x6 STK. 40/40 KAMBS. (SJÁ TEIKN. B89)

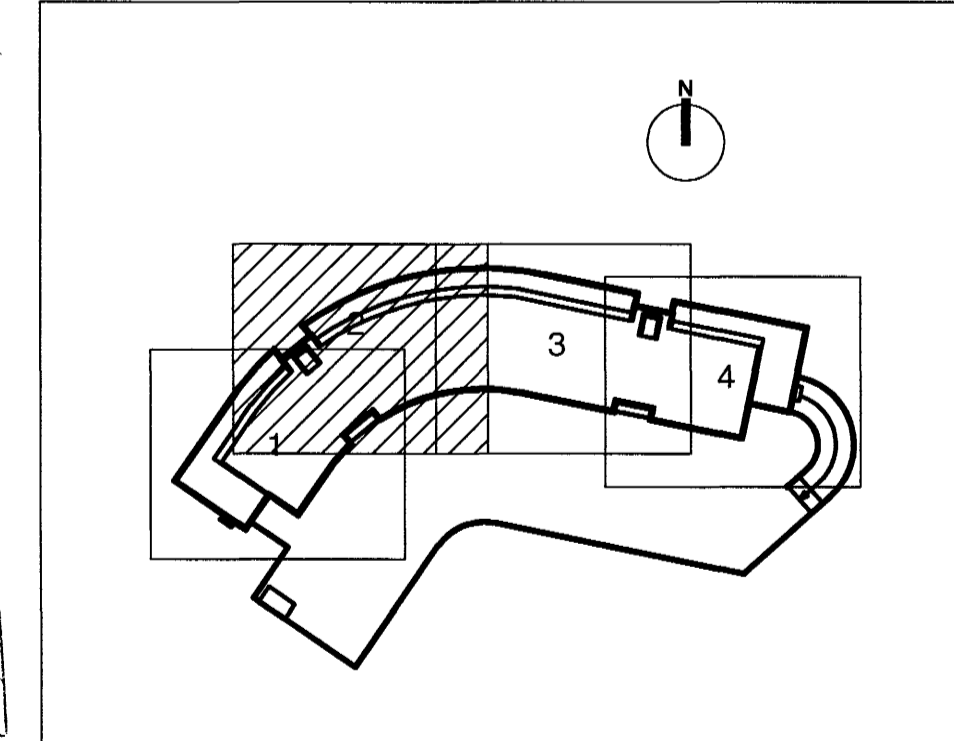

Byggingafræðir Heftarfráðar
 Algengt þann
 01. JULI 2005
[Signature]

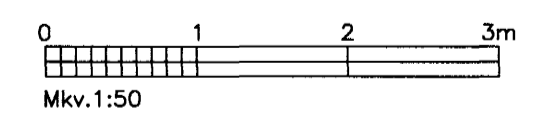

B	14.06.05	STÆRD SPERRA BREYTT (SKÝ)JJJR	BG
A	28.04.05	STÁLBITI IPE-400 LÁTINN GANGA YFIR BURÐARBITA (SKÝ)JJJR	BG
ÓTG.	DAGS.	BREYTING:	HANNAÐ SAMÞ.

DALSHRAUN 1 HAFNARFIRDI		BURÐARVIKRI ÞAKVIÐIR SVÆÐI 2	
VSB VERKFRÆÐISTOFA		Áritun lögg. hönnuða: Björn Gústafsson, Kt.180550-4866	
Björn Gústafsson, Kt.180550-4866		Hannað: BG	Teiknað: BG/JJR
Mál: 1:50		Yfirfarið: BG	
Dags: 10.02.05		Nr: 03841-B83-B	

FRV
 BÉJARHRAUN 20-220 HAFNARJÖRÐUR
 Heimasíða: www.vsb.is • Netfang: veb@vsb.is
 Sími: 585-8600 Fax: 585-8610 • Kt: 710796-2899