

SKÝRINGAR

STÁLVIKRI

ALLT STÁL SKAL VERA S235 Í SAMRÆMI VIÐ EN 10027-1 OG EN 10025 ALLIR STÁLHLUTIR SKULU SANDBLÁSNIIR OG GRUNNAÐIR ÖLL RAFSUDUVINNA SKAL UNNIN AF SUDJÓNNUM SEM HAFA HÆFNISPRÓF SAMKVÆMT EN 287-1. SUDUEFNI SKAL UPPEYLA KRÖFUR BS 317.1 EDA SAMBÆRILEGRI STABLA. ÞÁÐ SKAL VALIÐ ÞAINING AÐ FLOTSTYRKUR OG BROTSTYRKUR ÞESS EFTIR SUDU SÉ A.M.K. JAFN STYRK GRUNNEFNISINS

TRÉVIKRI

UM TRÉVIKRI GILDIR STABALL UM TRÉVIKRI EUROCODE 5: FS EN 1995, FESTINGAR, SVO SEM NAGLAR, SKRUFUR OG BOLTAR SKULU VERA HEITSINKHÚÐAÐ. ALLIR STÁLBOLTAR SKULU VERA AF GÆDAFLOKKI 8.8. UNDIR ALLA BOLTÁHAUSA OG R/ER SEM LIGGJA AÐ TRÉ SKAL SETJA FEHYRNDAR SKIFUR MEÐ BREIÐD 3d OG PYKKT 0,3, (d=PVERMÁL BOLTA). BURÐARVIÐI SEM LIGGJA AÐ STEYPU EDA VERÐA FYRIR VEDRUN SKAL GAGNVEDRA. ÞAR SEM TIMBUR LEGGST AÐ STEYPU KOMI ASFALTPAPPI Á MILLI.

BURÐUR Í GÓFLUM


FESTA SKAL REIM 50x150 NIÐUR Á STEYPTA NABBA MEÐ 600mm MILLIBILI MEÐ M12x135 MÚRBOLTUM. STODIR SKULU VERA 50x150 1/600 SEM FESTIST Á REIM MEÐ BMF VINKLI 90 MEÐ STYRKINGU, NEGLING 2x5 STK 40/40 KAMBS. AÐ OFAN FESTAST STODIR Á STÁLBITA VIÐ EYRU 50x140x6 SEM SKULU VERA MEÐ 600mm MILLIBILI MEÐ M12 BOLTA.

KLÆDNING


VARÐANDI FRÁGANG ÞAKS AÐ OFAN OG NEÐAN SVO OG EINANGRUN OG LOFTUN VÍSAST TIL TEIKNINGA ARKITEKTS.

MERKINGAR

- R - MERKIR REIM Á VEGG 50x200 SEM FESTIST MEÐ M12x185 MÚRBOLTA c/c 800. MILLI REIMA OG VEGGJA KOMI PAPPI.
- F1 - MERKIR BITASKÓ NORMALGERÐ 51x135. NEGLING 4x5 STK. 40/40 KAMBS (SJÁ TEIKN. B89)
- A - MERKIR BMF 90 MEÐ STYRKINGU. NEGLING 2x6 STK. 40/40 KAMBS. (SJÁ TEIKN. B89)

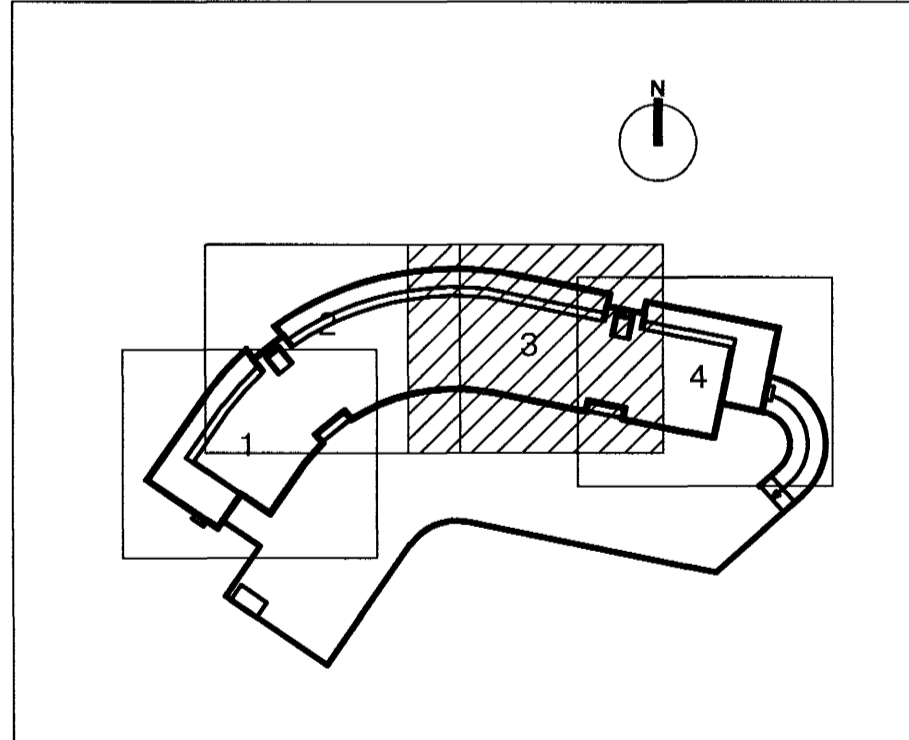

Byggingatillit HAFNARFJÓRÐUR
Alfreitt Þann
01. JULI 2005
[Signature]

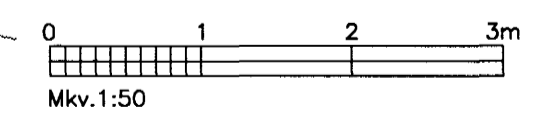

B	14.06.05	STÆRD SPERRA BREYTT (SKÝ)JUR	BG
A	28.04.05	STÁLBITI IPE-400 LÁTINN GANGA FYRIR BURÐARBITA (SKÝ)JUR	BG
ÖTG.	DAGS.	BREYTING:	HANNAÐ SAMP.
DALSHRAUN 1		BURÐARVIKRI	
HAFNARFIRDI		ÞAKVIÐIR	
		SVÆÐI 3	
VSB VERKFRÆÐISTOFA		Áritun lögg. hönnuða:	
		Björn Gestafsson, Kt.:180550-4889 <i>[Signature]</i>	
BEJARHRAUNI 20-220 HAFNARFJÓRÐUR		Hannað:	BG/JJR
Heimasíða: www.vsb.is • Netfang: vsb@vsb.is		Mál:	1:50 Yfirfarir: BG
Sími:585-8600 Fax: 585-8610-kt:710796-2899		Dags:	10.02.05 Nr: 03841-B84-B