

SKÝRINGAR

STÁLVIKRI

ALLT STÁL SKAL VERA S235 Í SAMRÆMI VIÐ EN 10027-1 OG EN 10025 ALLIR STÁLHLUTIR SKULU SANDBLÁSNIR OG GRUNNAÐIR ÖLL. RAFSUDUVINNA SKAL UNNIN AF SUDUMÖNNUM SEM Hafa HÆFNISPRÓF SAMKVÆMT EN 287-1. SUGUEFNI SKAL UPPFYLLA KRÖFUR BS 317.1 EDA SAMBÆRILEGRA STAÐLA. ÞAÐ SKAL VALIÐ ÞANNIG AÐ FLOTSTYRKUR OG BROSTYRKUR ÞESS EFTIR SUGU SÉ A.M.K. JAFN STYRK GRUNNEFNISINS

TRÉVIKRI

UM TRÉVIKRI GILDIR STAÐALL UM TRÉVIKRI EUROCODE 5: FS EN 1995, FESTINGAR, SVO SEM NAGLAR, SKRÚFUR OG BOLTAR SKULU VERA HEITSINKHÚÐAÐ. ALLIR STÁLBOLTAR SKULU VERA AF GÆDAFLOKKI 8.8. UNDIR ALLA BOLTAHAUSA OG RÆR SEM LIGGJA AÐ TRÉ SKAL SETJA FEHYRNDAR SKIFUR MEÐ BREIDD 3d OG ÞYKKT 0,3, (d=ÞVERMÁL BOLTA). BURÐARVIÐI SEM LIGGJA AÐ STEYPU EDA VERÐA FYRIR VEÐRUN SKAL GAGNVEDRA. ÞAR SEM TIMBUR LEGGST AÐ STEYPU KOMI ASFALTPAPPI Á MILLI.

BURÐUR Í GÓFLUM


FESTA SKAL REIM 50x150 NIÐUR Á STEYPTA NABBA MEÐ 600mm MILLIBILI MEÐ M12x135 MÚRBOLTUM. STÖÐIR SKULU VERA 50x150 ½600 SEM FESTIST Á REIM MEÐ BMF VINKLI 90 MEÐ STYRKINGU, NEGLING 2x5 STK 40/40 KAMBS. AÐ OFAN FESTA STÖÐIR Á STALBITA VIÐ EYRU 50x140x6 SEM SKULU VERA MEÐ 600mm MILLIBILI MEÐ M12 BOLTA.

KLÆÐNING


VARÐANDI FRÁGANG ÞAKS AÐ OFAN OG NEDAN SVO OG EINANGRUN OG LOFTUN VÍSAST TIL TEIKNINGA ARKITEKTS.

MERKINGAR

- R** - MERKIR REIM Á VEGG 50x200 SEM FESTIST MEÐ M12x185 MÚRBOLTA c/c 800. MILLI REIMA OG VEGGJA KOMI PAPPÍ.
- F1** - MERKIR BITASKÓ NORMALGERÐ 51x135. NEGLING 4x5 STK. 40/40 KAMBS (SJÁ TEIKN. B89)
- A** - MERKIR BMF 90 MEÐ STYRKINGU. NEGLING 2x6 STK. 40/40 KAMBS. (SJÁ TEIKN. B89)

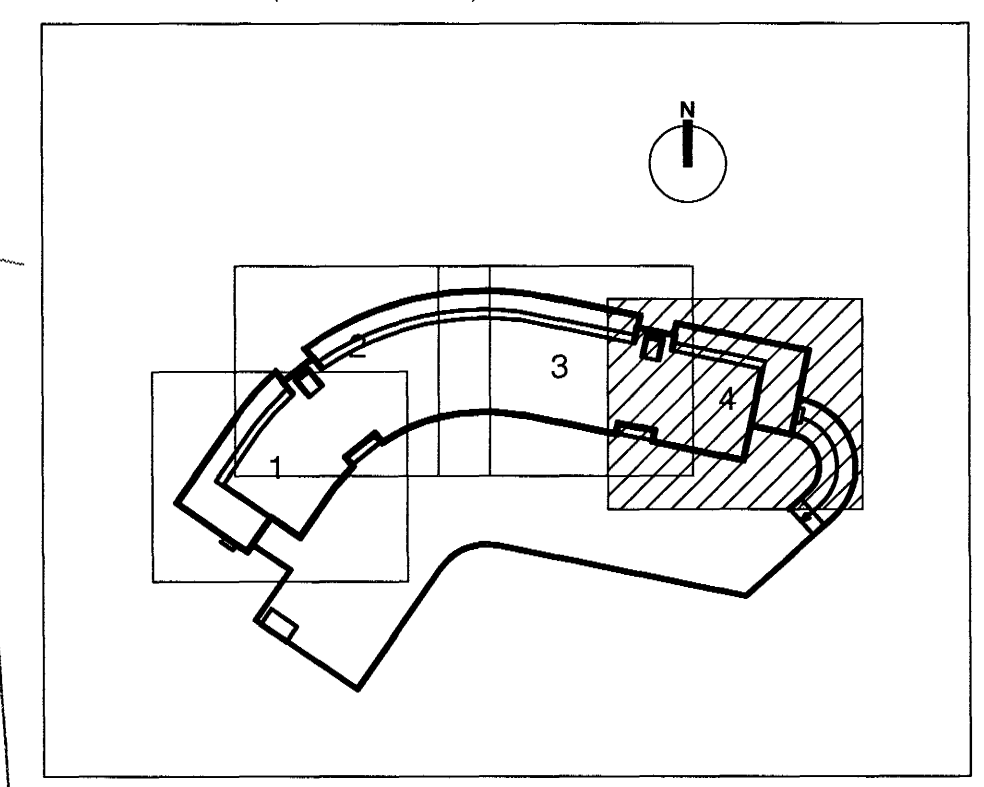

Byggingafræðingur
Afareitt bann
01. JULÍ 2005

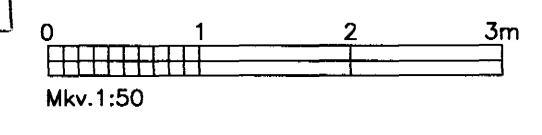

B	14.06.05	STÆRD SPERRA BREYTT (SKÝVJUR)	BG
A	28.04.05	STALBITI IPE-400 LÁTINN GANGA FYRIR BURÐARBITA (SKÝVJUR)	BG
ÖTG.	DAGS.	BREYTING:	HANNAÐ SAMP.

DALSHRAUN 1 HAFNARFIRDI		BURÐARVIKRI ÞAKVIÐIR SVÆÐI 4
VSB VERKFRÆÐISTOFA		Áritun lögg. hönnuða: Björn Gústafsson, Kt.:180550-4889
BÉJARHRAUNI 20•220 HAFNARFJÖRÐUR Heimilisíða: www.vsb.is • Netfang: vsb@vsb.is Sími:585-8600 Fax: 585-8610-kt:710796-2899	Hannað: BG Teiknað: BG/JJR Móti: 1:50 Yfirfarið: BG Dags: 10.02.05 Nr.: 03841-B85-B	