GRUNNMYND 3. HÆÐ 1:50

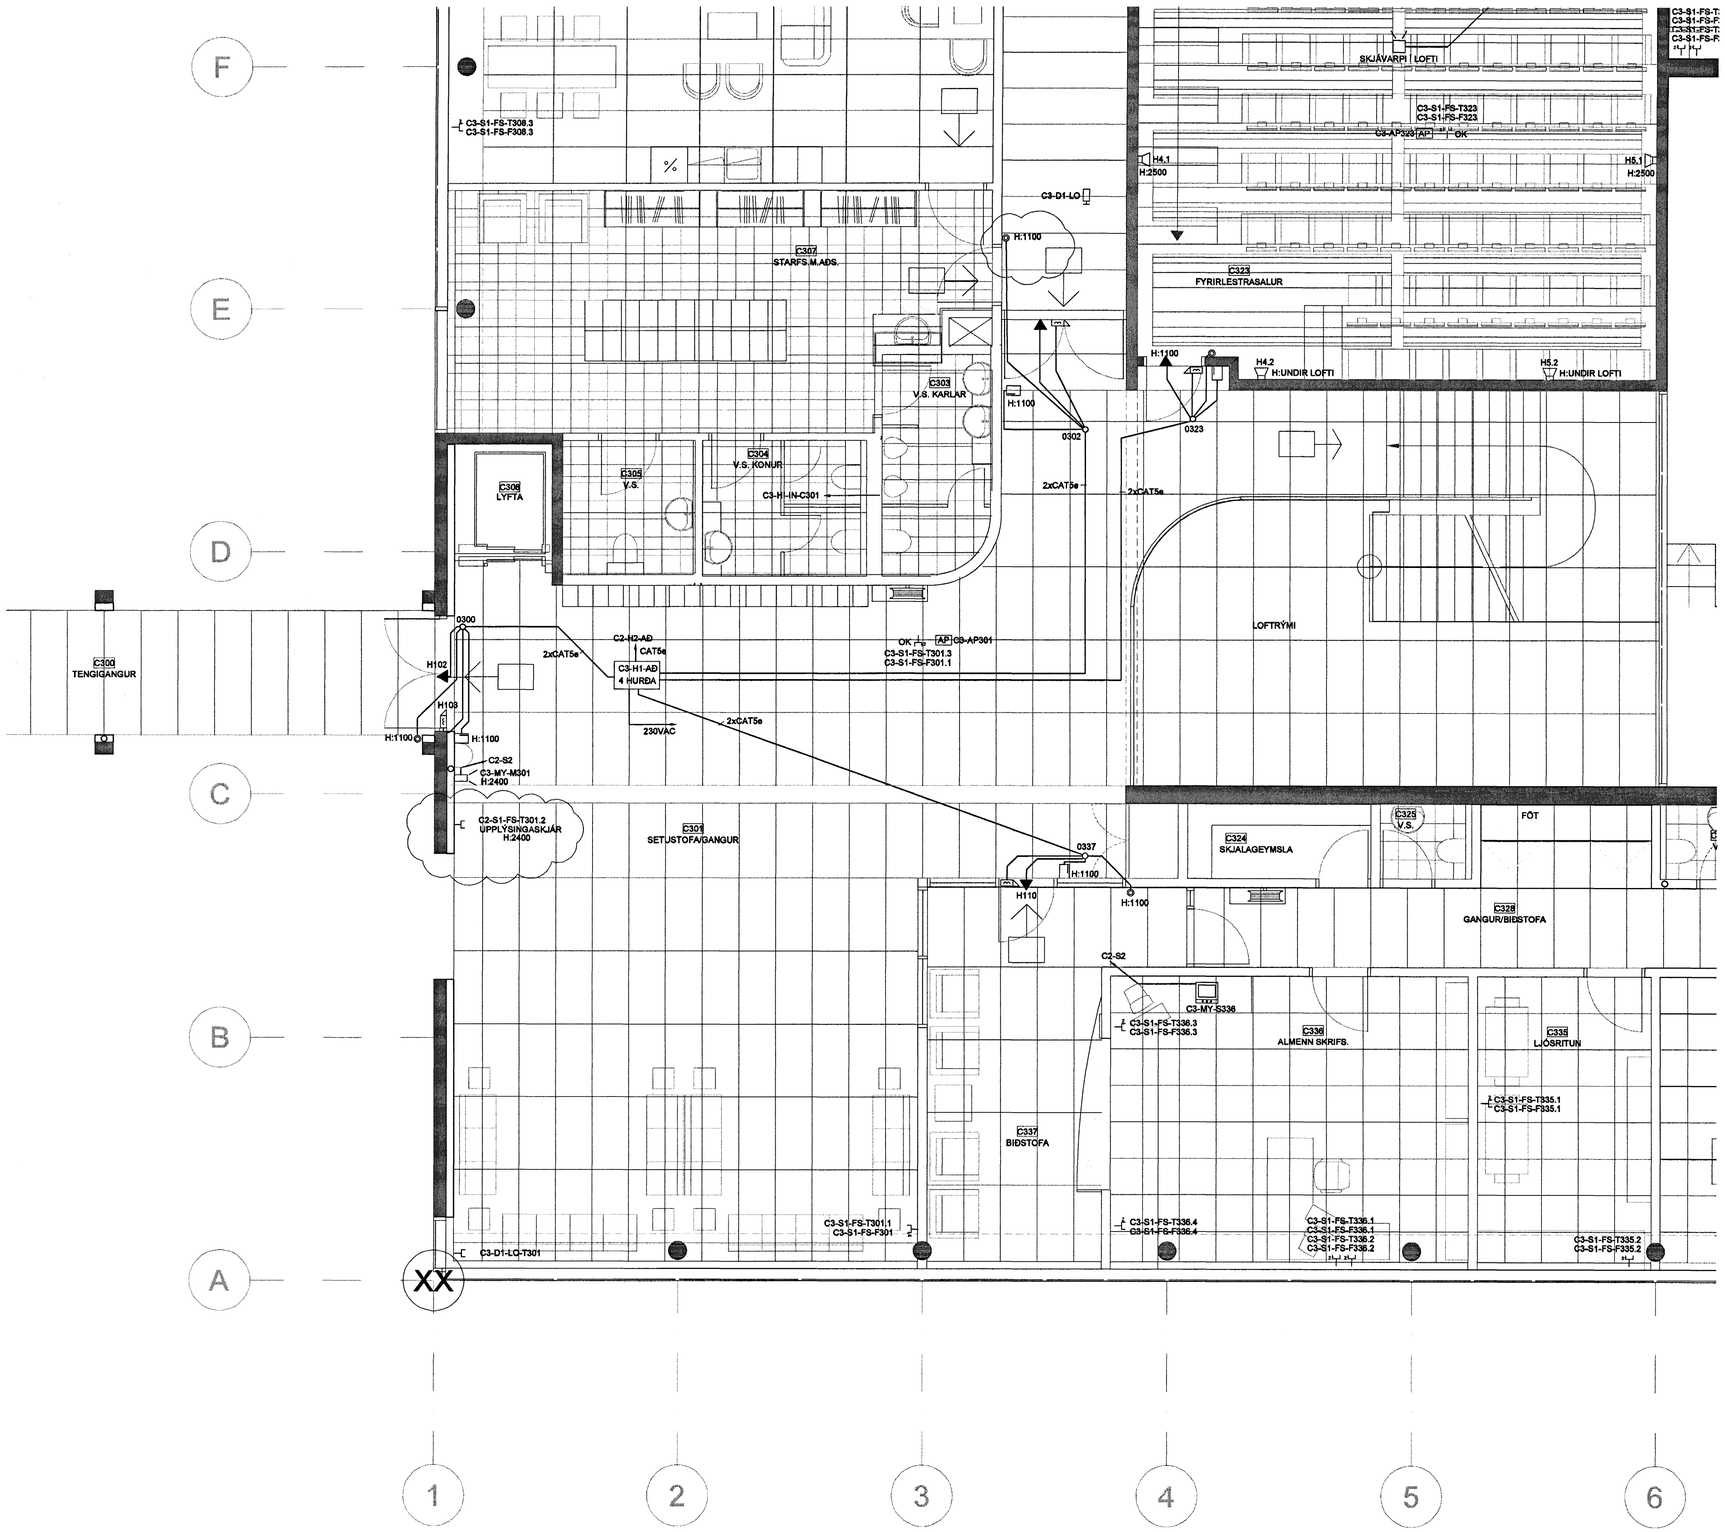

Byggingafulltrúi Hafnarfjarðar
Afgreitt þann
29 JÚNÍ 2005

FLENSBORGARSKÓLI

HÚS A HÚS B HÚS C

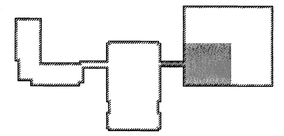

Útg.	Dags.	Skýring	Hannað/Yfirfarið
A	08.05.05	ÝMSAR BREYTINGAR	KGÍ/SU

VERKFRÆÐISTOFA

BÆJARHRAUNI 20 · 220 HAFNARFJÖRÐUR · KENNIT. 710796-2899

Áritun sérhönnuðar
ÖRN GUÐMUNDSSON, KT. 220961-2739

Verkheiti
BREKKUGATA 19
HAFNARFJÖRÐUR

Verkhluti
RAFKERFI
GRUNNMYND 3. HÆÐ, SV
SMÁSPENNUKERFI

Hannað	Teiknað	Yfirfarið	Kvarði	Stöðu
KGÍ	LL	SU	1:50 / A1	-
Dags.		Verkefni	Teikning	Útgáfa
03.05.2005		04291	C-R3-G3-3	A

S:\2004\04291\Raf\Fullnaðarhönnun\Gildar_teikn\C-R3-G3-1_4.dwg