
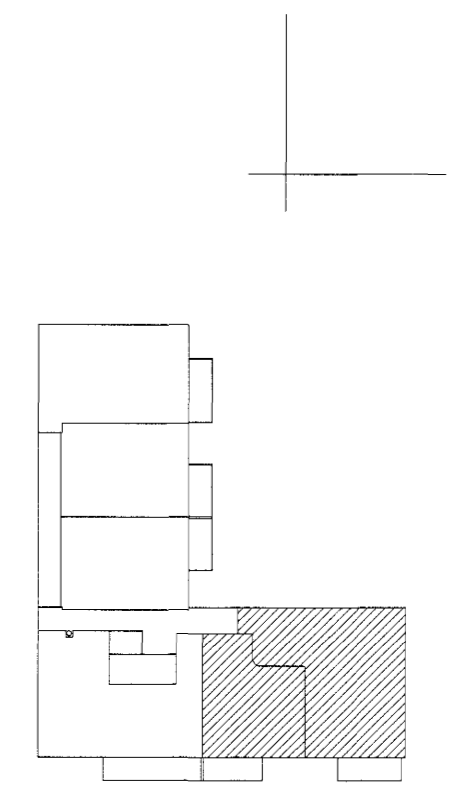


RAFLAGNATÁKN

×	Ljós - almennt	○	Tenqidós	↗	Rör upp úr plötu	↖	Rofi	⊙	Bílskúrs húrðaropnari	⊕	Stuðdimmer	⊙ <sup>240°</sup>	Hreufiskunjari á loft
⊗	Kastari	○	Tenqidós á veqq	⊠	Fotosella	⊕	Samrofi	⊙	Prústi-rofi	⊠	Loftnetstenqill	⊙ <sup>180°</sup>	Hreufiskunjari á veqq
⊠	Veqqljós	↗	Rör í qeapum hæð	⊠	Jarðskaut	⊕	Krossrofi	⊕	Dimmer	⊠	Tenqill	⊕	Hraðastýring
⊠	Veqqljós með rofa	↗	Rör niður úr plötu	⊠	Hurðarspóla	⊙ <sup>01</sup>	Útistöð fyrir durasíma	⊠	Hátalaraúttak	⊠	Símatenqill		

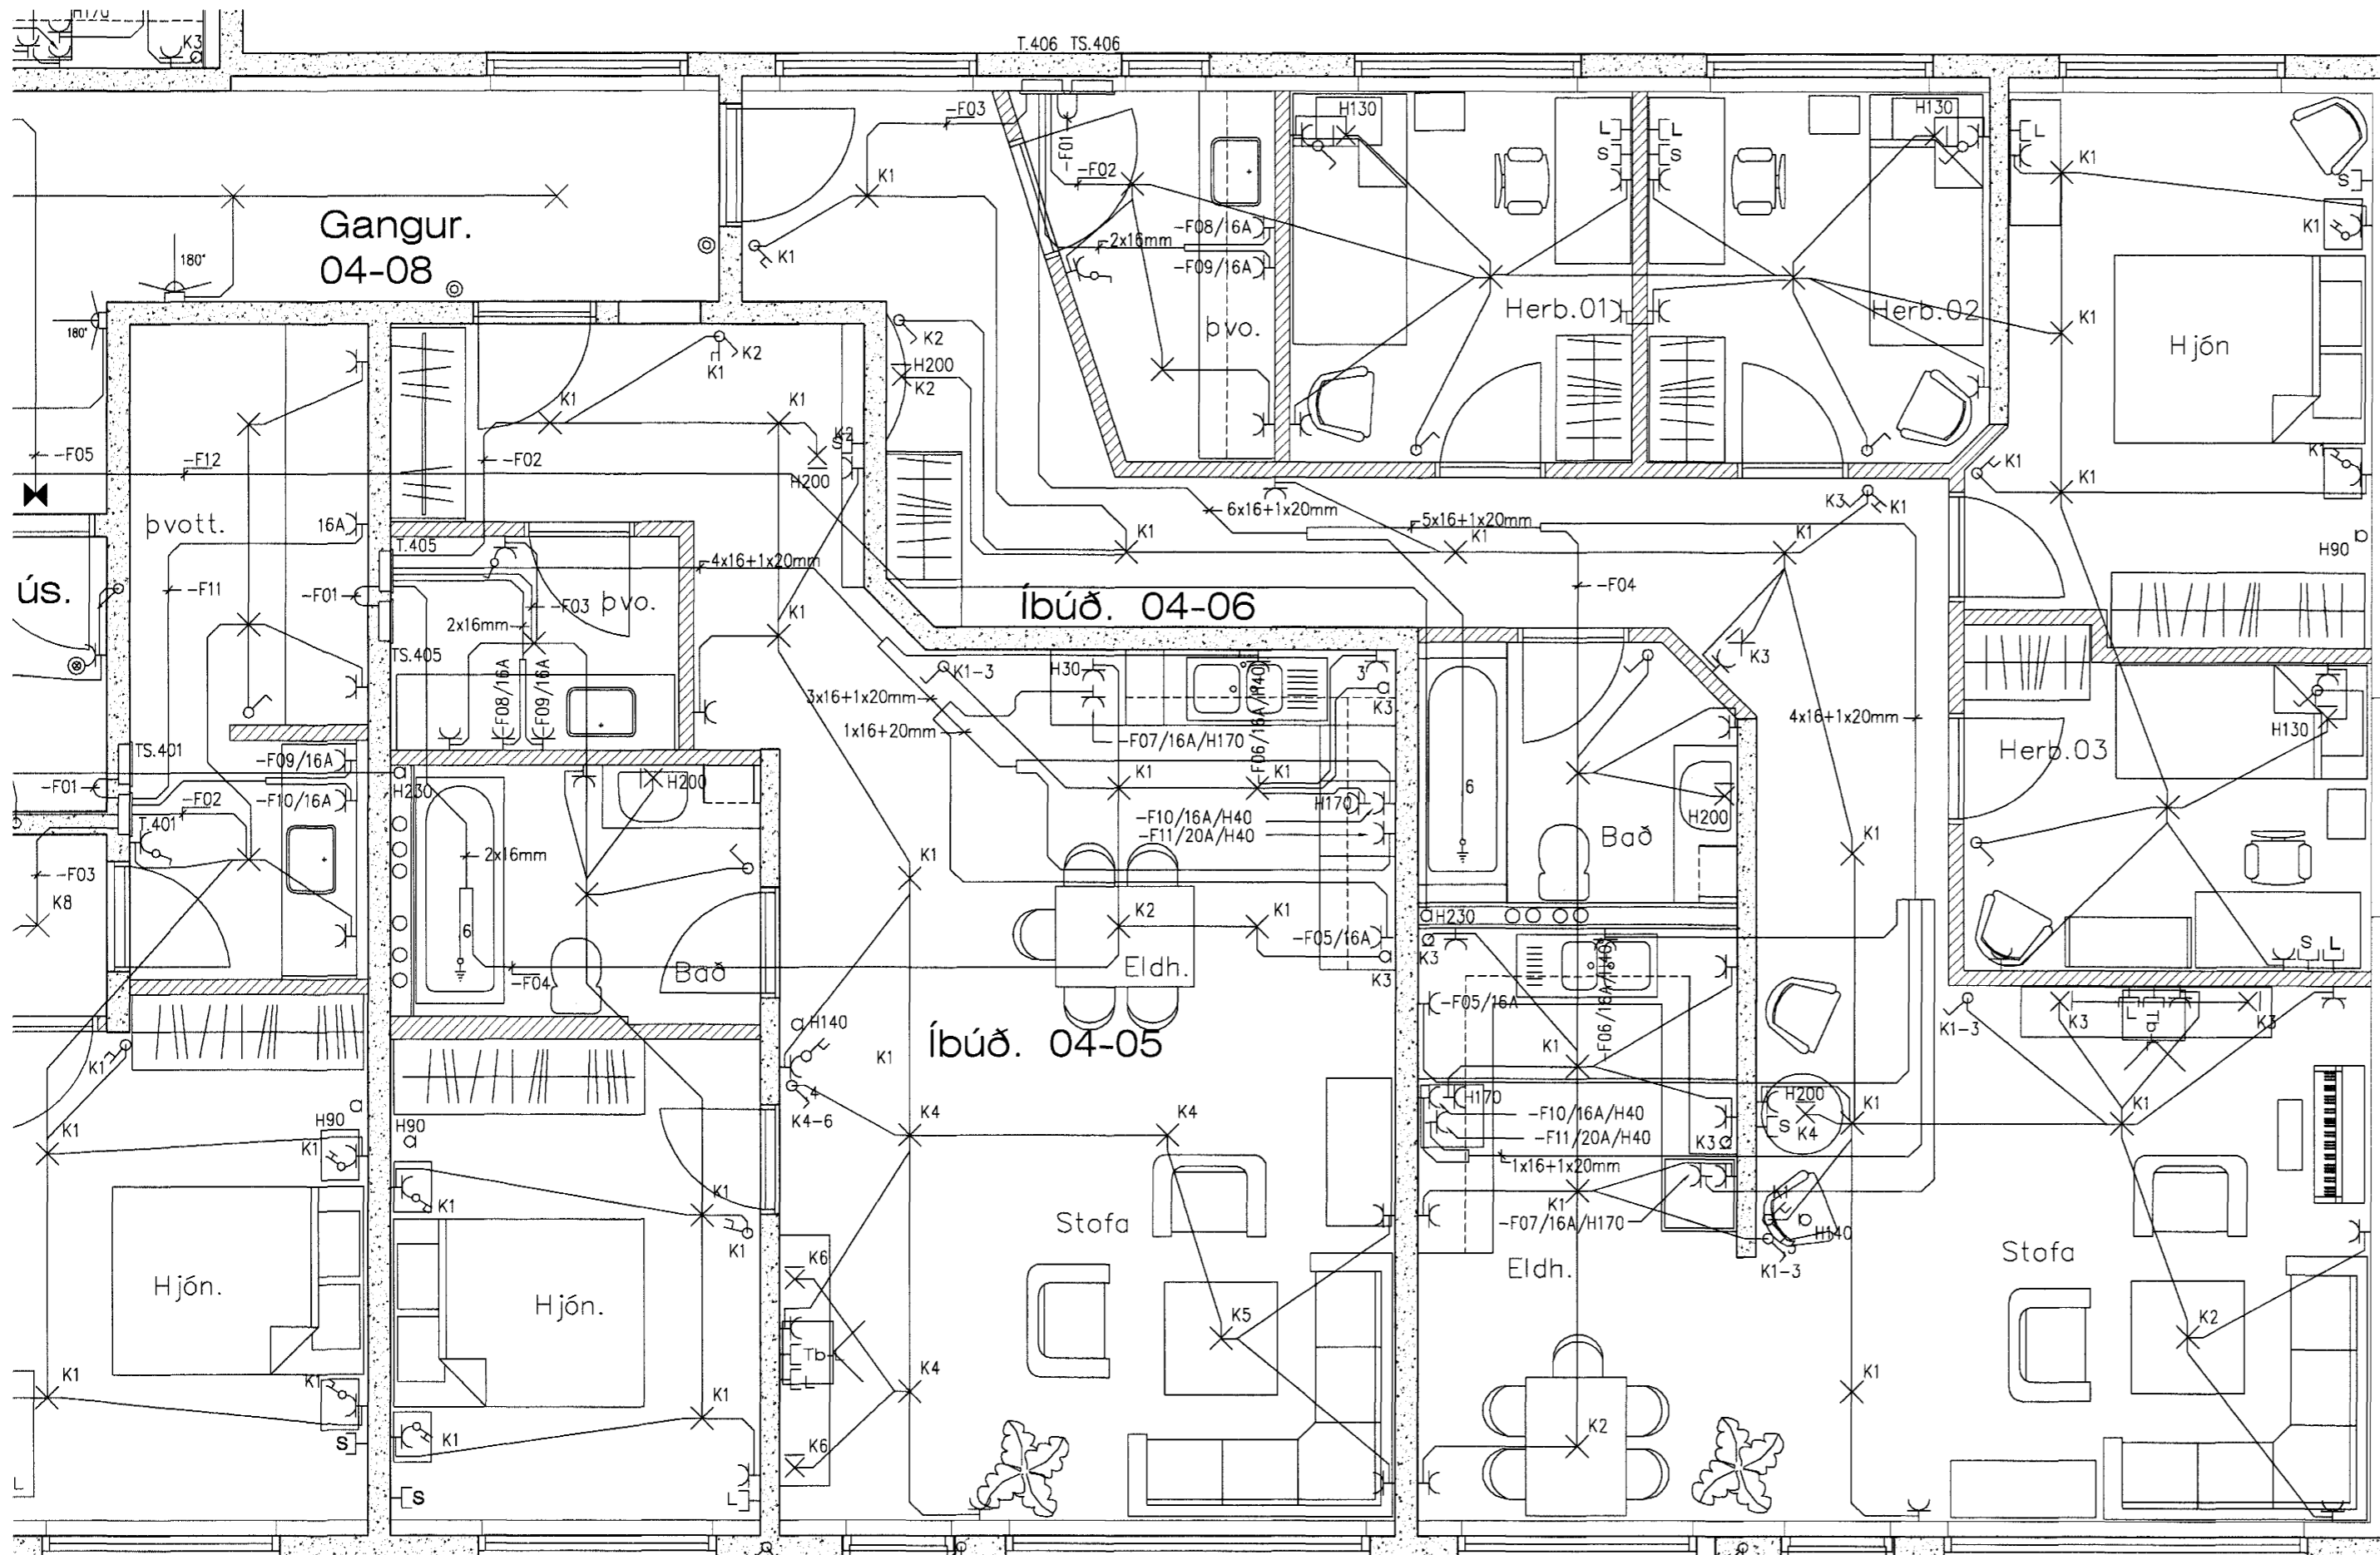

4 hæð

05-2005.  
 Breyting frá upphaflegri teikningu, teiknuð  
 11-2004 á íbúð 04-05. Breyting á eldhúsi.

Raflagnahönnun  
 Helga Reimarssonar  
 Múlaínd 2 Sími 691-2085  
 Email: helgareimars@internet.is  
*Samp. Eir. lvm.*

Grunnmynd 4 hæðar  
 mkv. 1:50

ESKIVELLIR 5 HAFNAFIRÐI			
VERKNR. 17.04	mkv. 1:50	Grunnmynd 4 hæðar	BLAÐ 34 AF 50
TEIKNAD H.S.R.	Dags. 05.2005	raflagnir 04-05 og 04-06	SKRÁ Á DISKI 17.04
KT: 310355-5699	Nafn.	<i>Helga Reimarsson</i>	