


05-2005,  
 Breyting frá upphaflegri teikningu, teiknuð  
 11-2004 á íbúð 04-05. Tilfaersla á símalögn.

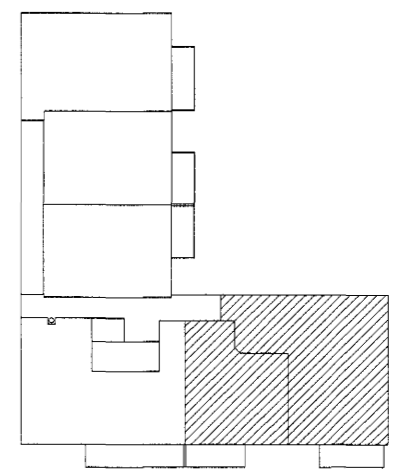

4 hæð

Símalagnir fyrir fjölbúlishús.

Stærð tengikassa og pípuanna skal vera a.m.k. sem hér segir:  
 Inntakskassi símalagna (hxbxd): 650x550x210  
 Greinikassar í stílagagnum fjölbúlishúsa (hxbxd): 200x300x100.  
 Pípusverleiki símalagna frá greinikassa og inn í íbúð a.m.k. 20mm.  
 Í stofnlögum fjölbúlishúsa skulu allar pípuagnir vera a.m.k. 25mm og skal vera sér aðskilin pípa frá inntakskassa í hvern greinikassa í stílagagnum fjölbúlishúsa, ein 25mm pípa fyrir allt að 6 íbúðir.

Lofnetslagnir fyrir fjölbúlishús.

Stærð tengikassa og pípuanna skal vera a.m.k. sem hér segir:  
 Inntakskassi lofnetslagna (hxbxd): 650x550x210  
 Greinikassar í stílagagnum fjölbúlishúsa (hxbxd): 200x300x100.  
 Pípusverleiki símalagna frá greinikassa og inn í íbúð a.m.k. 20mm.  
 Í stofnlögum fjölbúlishúsa skulu allar pípuagnir vera a.m.k. 20mm og skal vera sér aðskilin pípa frá inntakskassa í hvern greinikassa í stílagagnum fjölbúlishúsa, ein 25mm pípa fyrir allt að 6 íbúðir.  
 Gera skal ráð fyrir rafloagn inn í inntakskassa og greinikassa lofnetta ásamt jarðbindinu fyrir búnað.

Allir strengir skulu vera skermaðir lofnettsstrengir (kox) með eigin viðnám 75 ohm.  
 Tönisvið dreifikerfis skal vera 5-860 Mhz fyrir breiðband og VHF / UHF-dreifingu og 5-2150 Mhz þar sem dreifa á qerflmattasjónvarpi á milliðni.

Sankv. boðskiptastaði skal loagn fyrir símatönnu vera í hverju viðverkerberai íbúðar.  
 Gera skal ráð fyrir því að laagnir innan íbúðar séu mörkerfislagnir og að pípusverleiki í öllum loagnum skuli vera 16-20mm.

- Góllagnir
- TV lagnir
- Símalagnir

Raflagnahönnun  
 Helga Reimarssonar  
 Múlalind 2 Sími 691-2085  
 Email: helgireimars@internet.is

*Samp. Jón Guðm*

<b>ESKIVELLIR 5 HAFNAFIRDI</b>			
VERKNR. 17.04	mkv. 1:50	Grunnmynd 4 hæðar	BLAÐ 35 AF 50
TEIKNAD H.S.R.	Dags. 05.2005	smásp. íbúð 04-05 og 04-06	SKRÁ Á DISKI 17.04
KT: 310355-5699	Nafn. <i>Helga Reimarsson</i>		

**Grunnmynd 4 hæðar**  
 mkv. 1:50

Svalir.  
 04-14

Svalir.  
 04-13