


Grunnmynd 1. hæð
1 = 50 mm

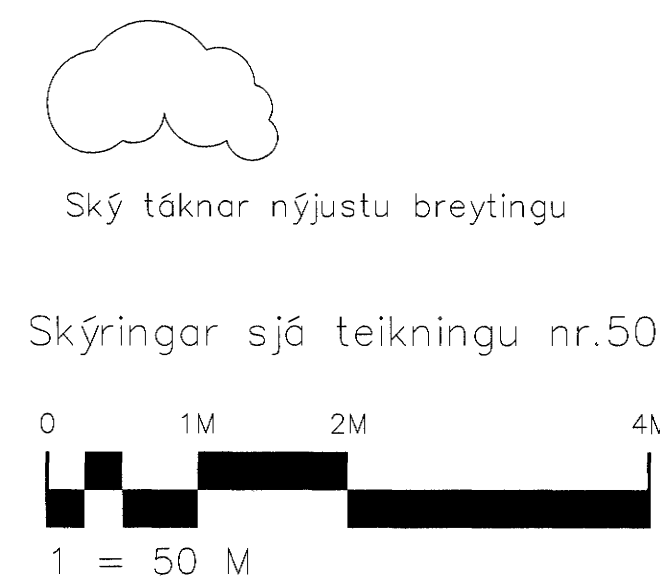

4. ÁFANGI 3. ÁFANGI

Byggingalaunir
Móttöku
21. JUNÍ 2005

ARKITEKTASTOFAN ehf.
Sögum 1, 105 Reykjavík
Sími: 555 5540, fax: 555 5641
KÍF020235-4639

B	Ótsog fart	HDM	16.03.05
A	Sjð ský	HDM	13.01.05
Ótq. Nr.	Breytingar	Höfundur	Daga

Verkteikning

Hvaleyrarskóli 4. áfangi

Strengingur ehf. Verkfræðisjónusta Félagsgata 31-33, 120 Háskólaþorpi Sími: 555 5540, fax: 555 5641	Loftþræsing	Takkhólf / Höfundur af JW/HDM
	Grunnmynd 1. hæð	
Höfundur <i>Hálkón Þorinn Magnússon</i> Hafnarvegur 10, 101 Reykjavík Sími: 240363-2909	Daga sept. 2004	Skýlingar 1:50
Samræmingarritari Höfundur	Skýlingar 501	Ótq. Nr. B