

Byggingarritari
Alfreid Þórisson
21.10.2005

Ský tákna nýjustu breytingu

ARKITEKTAFOUAFAN ehf.
Sögna 1, 105 Sögna
Höfuðstöðvað
T: 565 5644, Fax: 565 5641

D	Límréssúla í línu B-4 fellur út	HBM	16.03.05
C	Sjð ský	HBM	25.01.05
B	Númering holplata	HBM	06.01.05
A	Sjð ský	HBM	07.12.04
Stig. Nr.	Breytingar	Höfundur	Dagur


Verkeigning

Hvaleyrarskóli 4. áfangi

Strendingur ehf. Vagnfrétt 3B í Jónsá 2A Fjarðargata 13-15 - 228 Hafnarfjörður Sími: 565 5644, Fax: 565 5641	Burðarvirki Plata yfir jarðhæð grunnmynd
Höfundur: <i>Alfreid Þórisson</i> Höfuðstöðvað: Sími: 565 5644, Fax: 565 5641 Semningshöfundur	Dagur: sépt. 2004 Tekið / tekið af: JW/HPM Skala: 1:50 Númer teikningar: 202 Blaðnúmer: D

Ásteyputag og staðsteyptar plötur skal steypt með sjálfútleggjandi steypu C30 þannig að sléttleiki yfirborðs uppfylli kröfur arkitekta um endanlegt yfirborð undir gólfefni.

Skýringar sjá teikningu nr.200

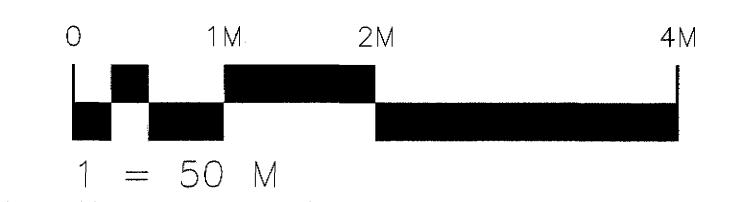

* ATH. Innsteypt rör fyrir límréssúlur