
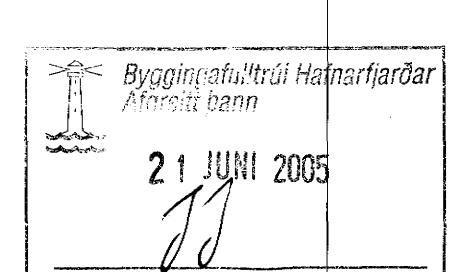


ATH.
 * Flatstál 6x180 nær eftir öllu þakinu er tengt við hvern límitréstölp og ofan í steypa vegg.
 Samsætningar á jörnin skulu vera annað hvort heilsuða enda í enda aða 495mm skörun með 6M20 boltum m75.

Ský táknar nýjstu breytingu

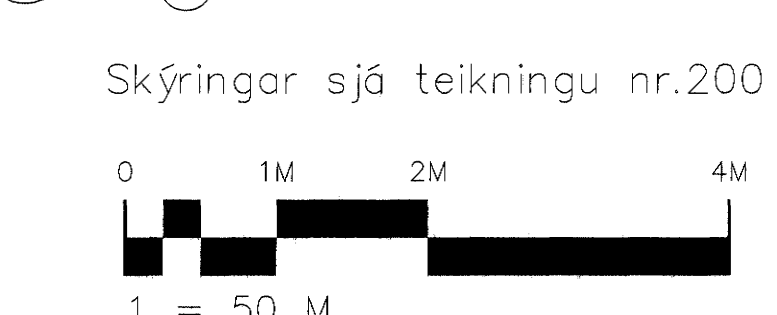

B	Delis merkingum batt við	HBM	23.03.05
A	Steyptur veggur lengdur	HBM	16.03.05
Ög. Nr.	Breytingar	Höfundur	Daga

Verkefningur

Hvaleyrarskóli 4. áfangi

Strendingur ehf.
 Verkefnaþjónusta
 Fjarvegur 13-14, 210 Hafnarfjarður
 Sími 563 3640, fax 563 3641

Burðarvirki
 Pak grunnmynd

Daga: sept. 2004

Tekni / Höfundur: JW/HBM

Skýringar: 1:50

Númer teikningu: 203

Ög. Nr.: B