

niðurföll og öryggisbúnaður sjá teikn. verkfr. vatnsúðakerfi í bílageymslu innst. 1" Heracoustic plötur undir loftplötu

t niður til bílageymslu 147prm

skýringar:

- steypur veggur
- léttr veggir (timburgrind + spónaplötur)
- pússaðir veggir: hleðisusteinn

Hurðagöt á geymslugöngum h:220cm  
Hurðagöt stáðurör h:212cm  
öll mál eru frá ótrág gölfum

lykilmýnd:

verkefni: Herjólsgata 36-38-40

verkhúti: grunnmynd kjallara/bíklj.

mkv.:	1:50
dags.:	05.11.04
hannað.:	GG
teiknað.:	GG,PRV

dags. breytinga:

br. (a).: 1.12.'04: sorpg. færð til kjallara. úrveggir 25cm

br. (b).: 1.12.'04: aðst. f. sorp á losunard.v. götu

br. (c).:

br. (d).:

br. (e).:

br. (f).:

br. (g).:

br. (h).:

br. (i).: Samþykkt þann


br. (j).: 30.11.05

lygisgjöf:

Byggingaútrúmm í Hafnarvíð  
Eh. Sigurbjartur Halldórsson

Guðmundur Gunnlaugsson, arkitekt FAI  
kí: 190554-3419  
Telkistofan Archús ehf, Stórhófa 17,  
112 Reykjavík. s: 5677735-fax 5677736.  
kí: 631298-4439. archus@internet.is

teikn.nr.: S1

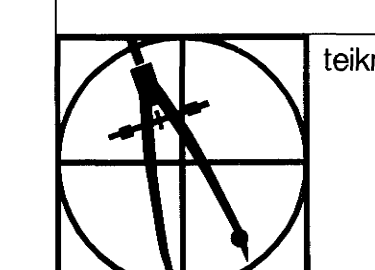

S1

archús ehf