


niðurföll og öryggisbúnaður sjá teikn. verkfr.
vatnsúðakerfi í bílageymslu
innst. 1" Heracoustic plötur undir loftplötu

Gk: 2.13

akbraut niður til bílageymslu
147prm

niðurfallsrenna meðfram útvegg 40x30cm m/rist yfir sjá teikn. verkfr.

- skýringar:
- steyptur veggur
 - léttir veggir (timburgrind+spónaplötur)
 - pússaðir veggir: hleðslusteinn
- Hurðagöt á geymslugöngum h:220cm
Hurðagöt stálhurðir h:212cm
öll mál eru frá ófrág gölfum

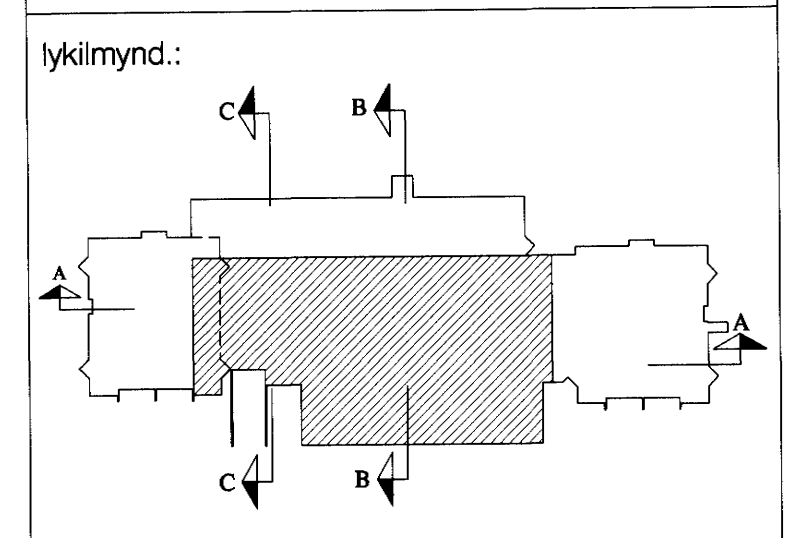

verkefni: Herjólfsgata 36-38-40

verkhúti: grunnmynd kjallara/bílakj. frh.

mkv.:	1:50
dags.:	05.11.04
hannað.:	GG
teiknað.:	GG,PRV

dags. breytinga:

br. (a):	1.12.04 sorpg. færð til kj. útv. þykkt 25cm
br. (b):	
br. (c):	
br. (d):	
br. (e):	
br. (f):	
br. (g):	
br. (h):	
br. (i):	Samþykkt þann
br. (j):	30.11.2005

fygiskjöl: Byggingatillitunin í Hafnarfirði
Eh. Sigurbjartur Halldórsson

Guðmundur Gunnlaugsson, arkitekt FAÍ
kt: 190654-3419
Teiknistofan Archús ehf, Stórhöfða 17,
112 Reykjavík. s: 5677735-fax 5677736.
kt: 631298-4439. archus@internet.is

teikn.nr.: S2

archús ehf