


skýringar:

- steypdur veggur
- léttir veggir (limburgrind+spónaplötur)
- þússaðir veggir: hieðslusteinn

Hurðagöt á geymslugöngum h:220cm  
 Hurðagöt stálhurðir h:212cm  
 öll mál eru frá ófrág gölfum

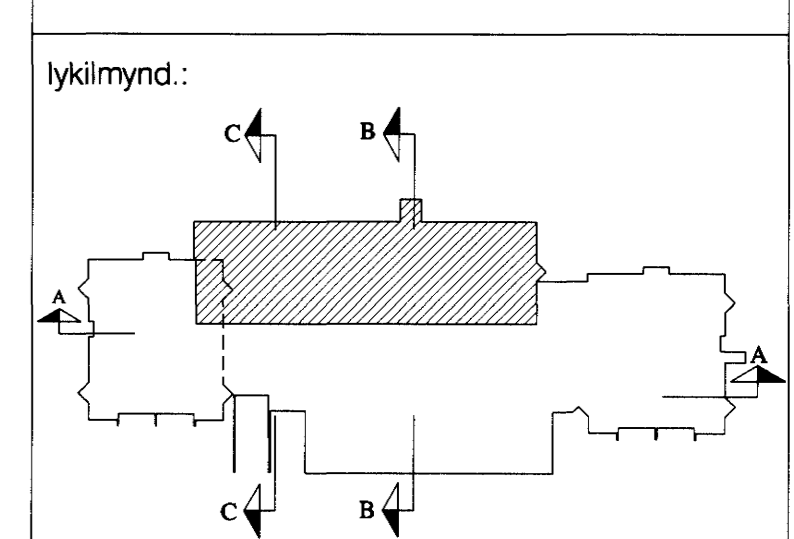

verkheiti: Herjólfsgata 36-38-40

verkhliuti: grunnmynd kjallara/bílaþ. frh

|           |          |
|-----------|----------|
| mkv.:     | 1:50     |
| dags.:    | 05.11.04 |
| hannað.:  | GG       |
| teiknað.: | GG,PRV   |

dags. breytinga:

|          |   |
|----------|---|
| br. (a): | 1.12. '04 sorpg. færbar til kja. útvaggi' bykkir / 25cm |
| br. (b): |   |
| br. (c): |   |
| br. (d): |   |
| br. (e): |   |
| br. (f): |   |
| br. (g): |   |
| br. (h): |   |
| br. (i): |   |
| br. (j): | Samþykkt þann   |
| br. (k): | 30.11.2005  |

Byggingaáttirinn í Hafnarfirði  
 Guðmundur Gunnlaugsson, arkitekt  
 kt: 190554-3419  
 Teiknistofan Archús ehf, Stórhóla 17.  
 112 Reykjavík, s: 567735-fax 567736.  
 kt: 631298-4439. archus@internet.is

teikn.nr.: S3

archus ehf

niðurföll og öryggisbúnaður sjá teikn. verkfr.  
 vatsnúðakerfi í bílageymslu  
 innst. 1" Heracoustic plötur undir loftplötu

Gk: 2.13