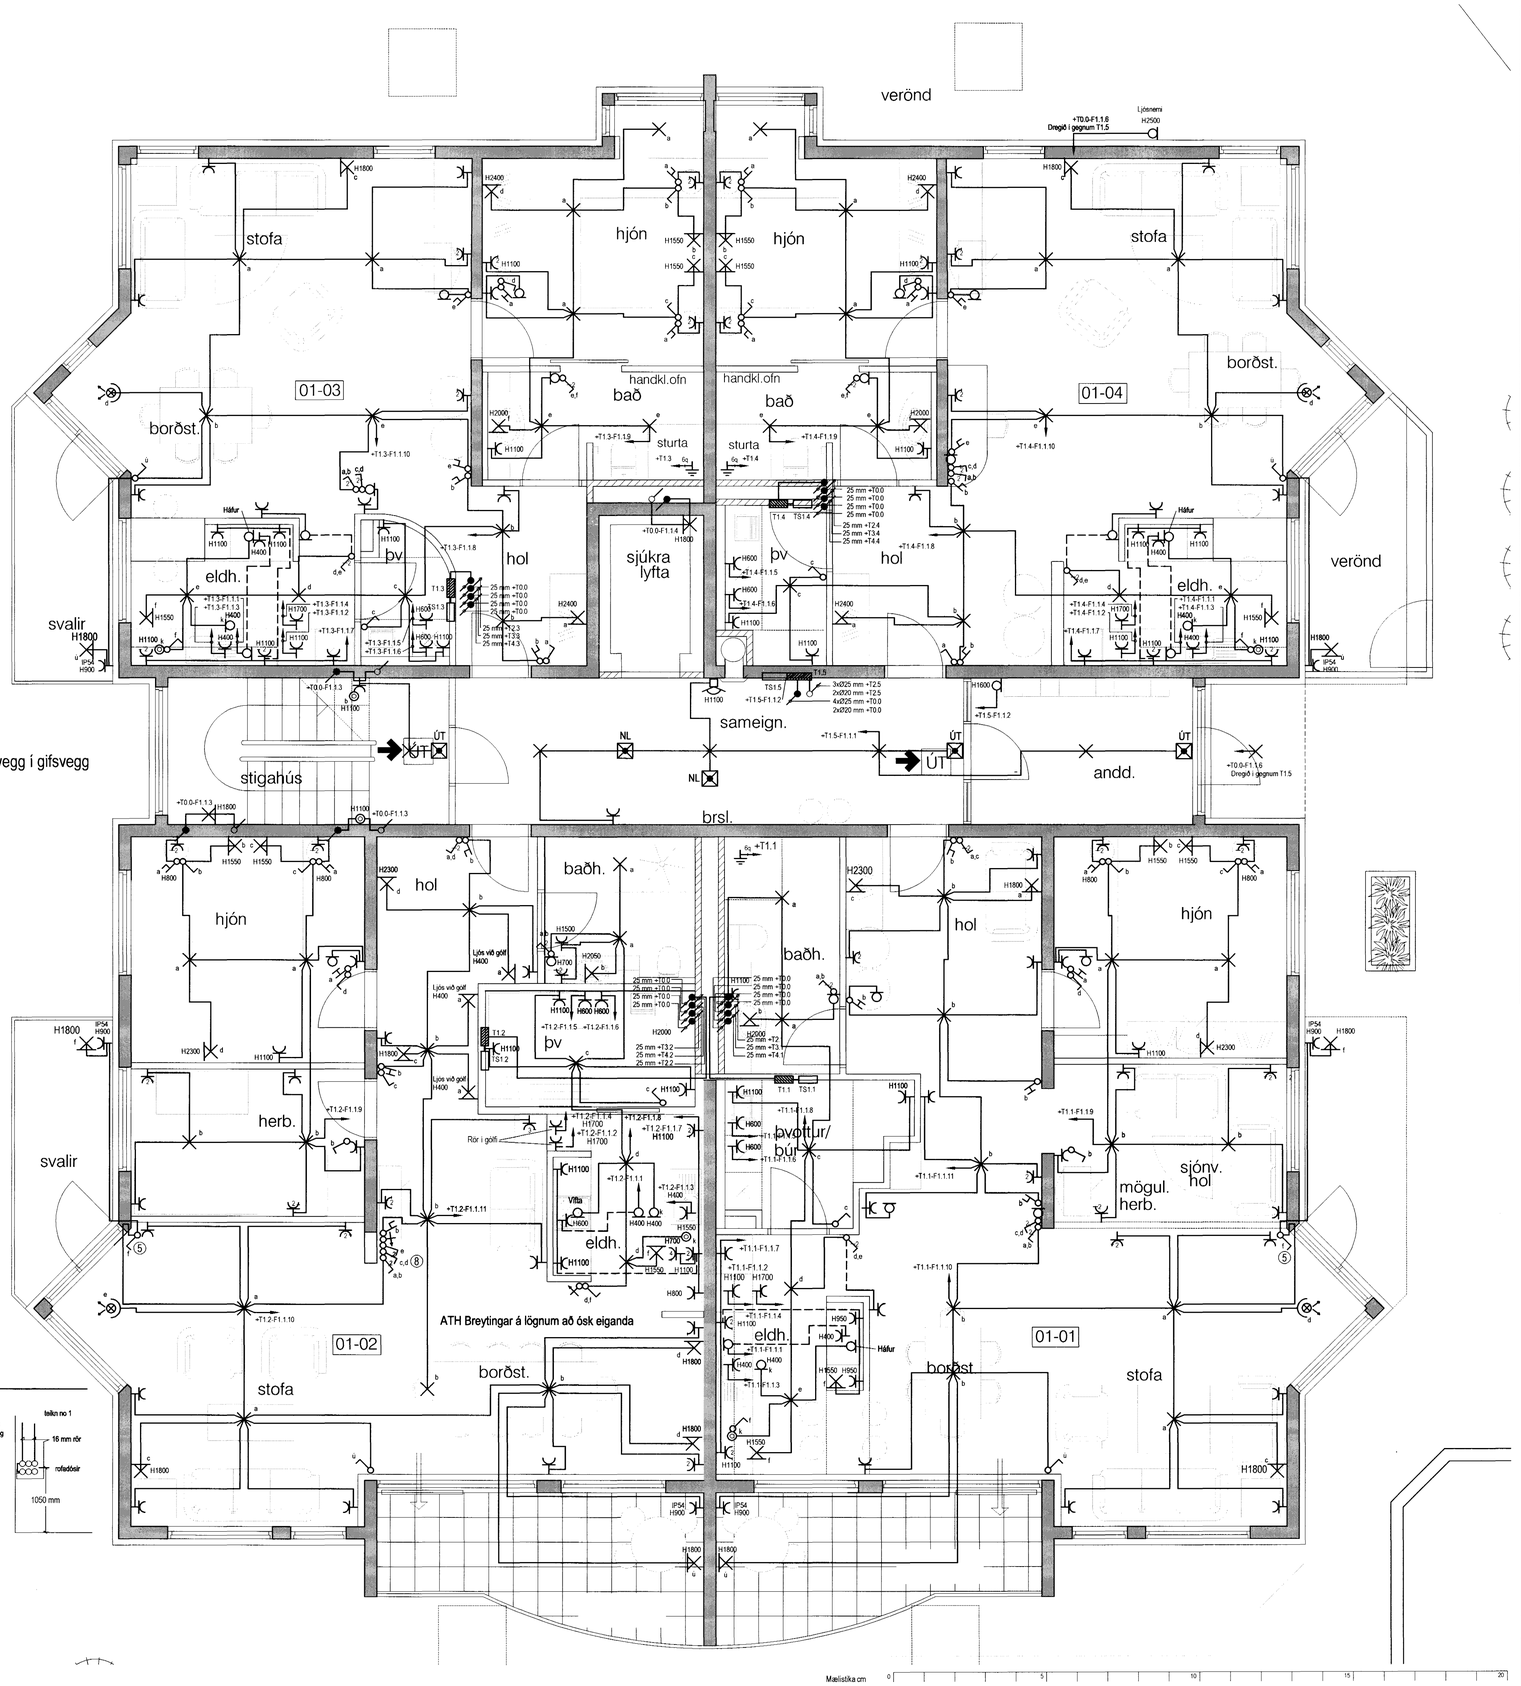

5 Rör fari úr steyptum vegg í gifsvegg

Íbúð 0102

8 Hafa skal 3+3 lágréttar á vegg sjá teikn no 1

teikn no 1

16 mm rör

rofadósir

1050 mm

Hönnuður:

Gunnar Sverrisson

Yfirfarið:

Samþykkt: kt: 100356-3339

Breytingar:

17.01.2005 Ýmsar breytingar

Fjölbýlishús

Herjólfsgata 40

220 Hafnarfjörður

Almennar raflagnir, ljós og tenglar

1 hæð

Mkv: 1:50

RTS

VERKFRÆÐISTOFA

Grensásvegur 3

108 Reykjavík

Sími 520 9900

Fax 520 9901

www.rts.is

83-1535-1-

011601 B1

27.05.2004