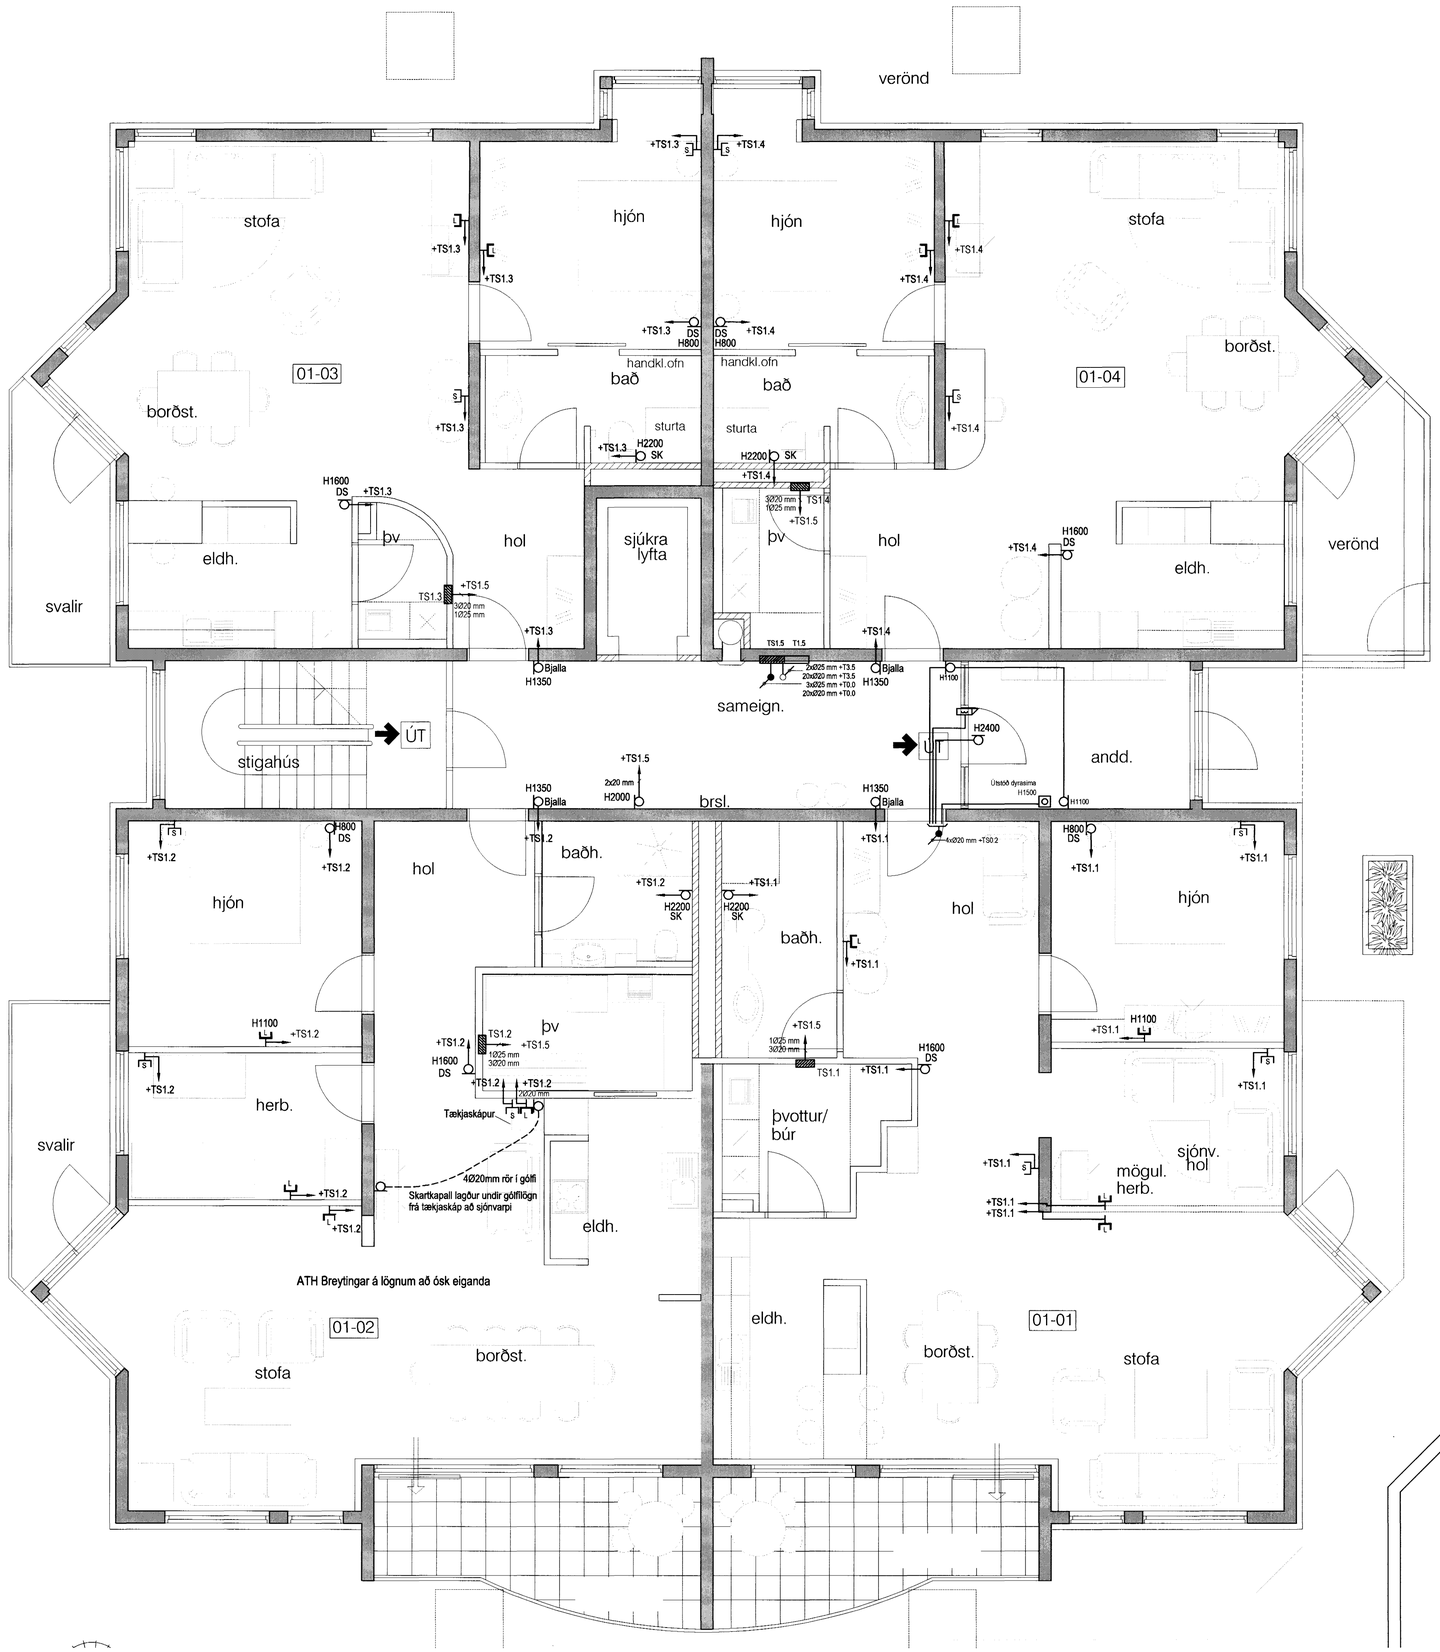

Hönnuður:

Gunnar Sverrisson

Yfirfarið:

Samþykkt: kt: 100356-3339

Breytingar:

17.01.2005 Ýmsar breytingar

Fjölbýlishús

Herjólfsgata 40

220 Hafnarfjörður

Síma-, loftnets, og sjúkrakallkerfi

1 hæð

Mkv: 1:50

RTS

VERKFRÆÐISTOFA

Grensásvegur 3

108 Reykjavík

Sími 520 9900

Fax 520 9901

www.rts.is

83-1535-1-

013101 B1

27.05.2004