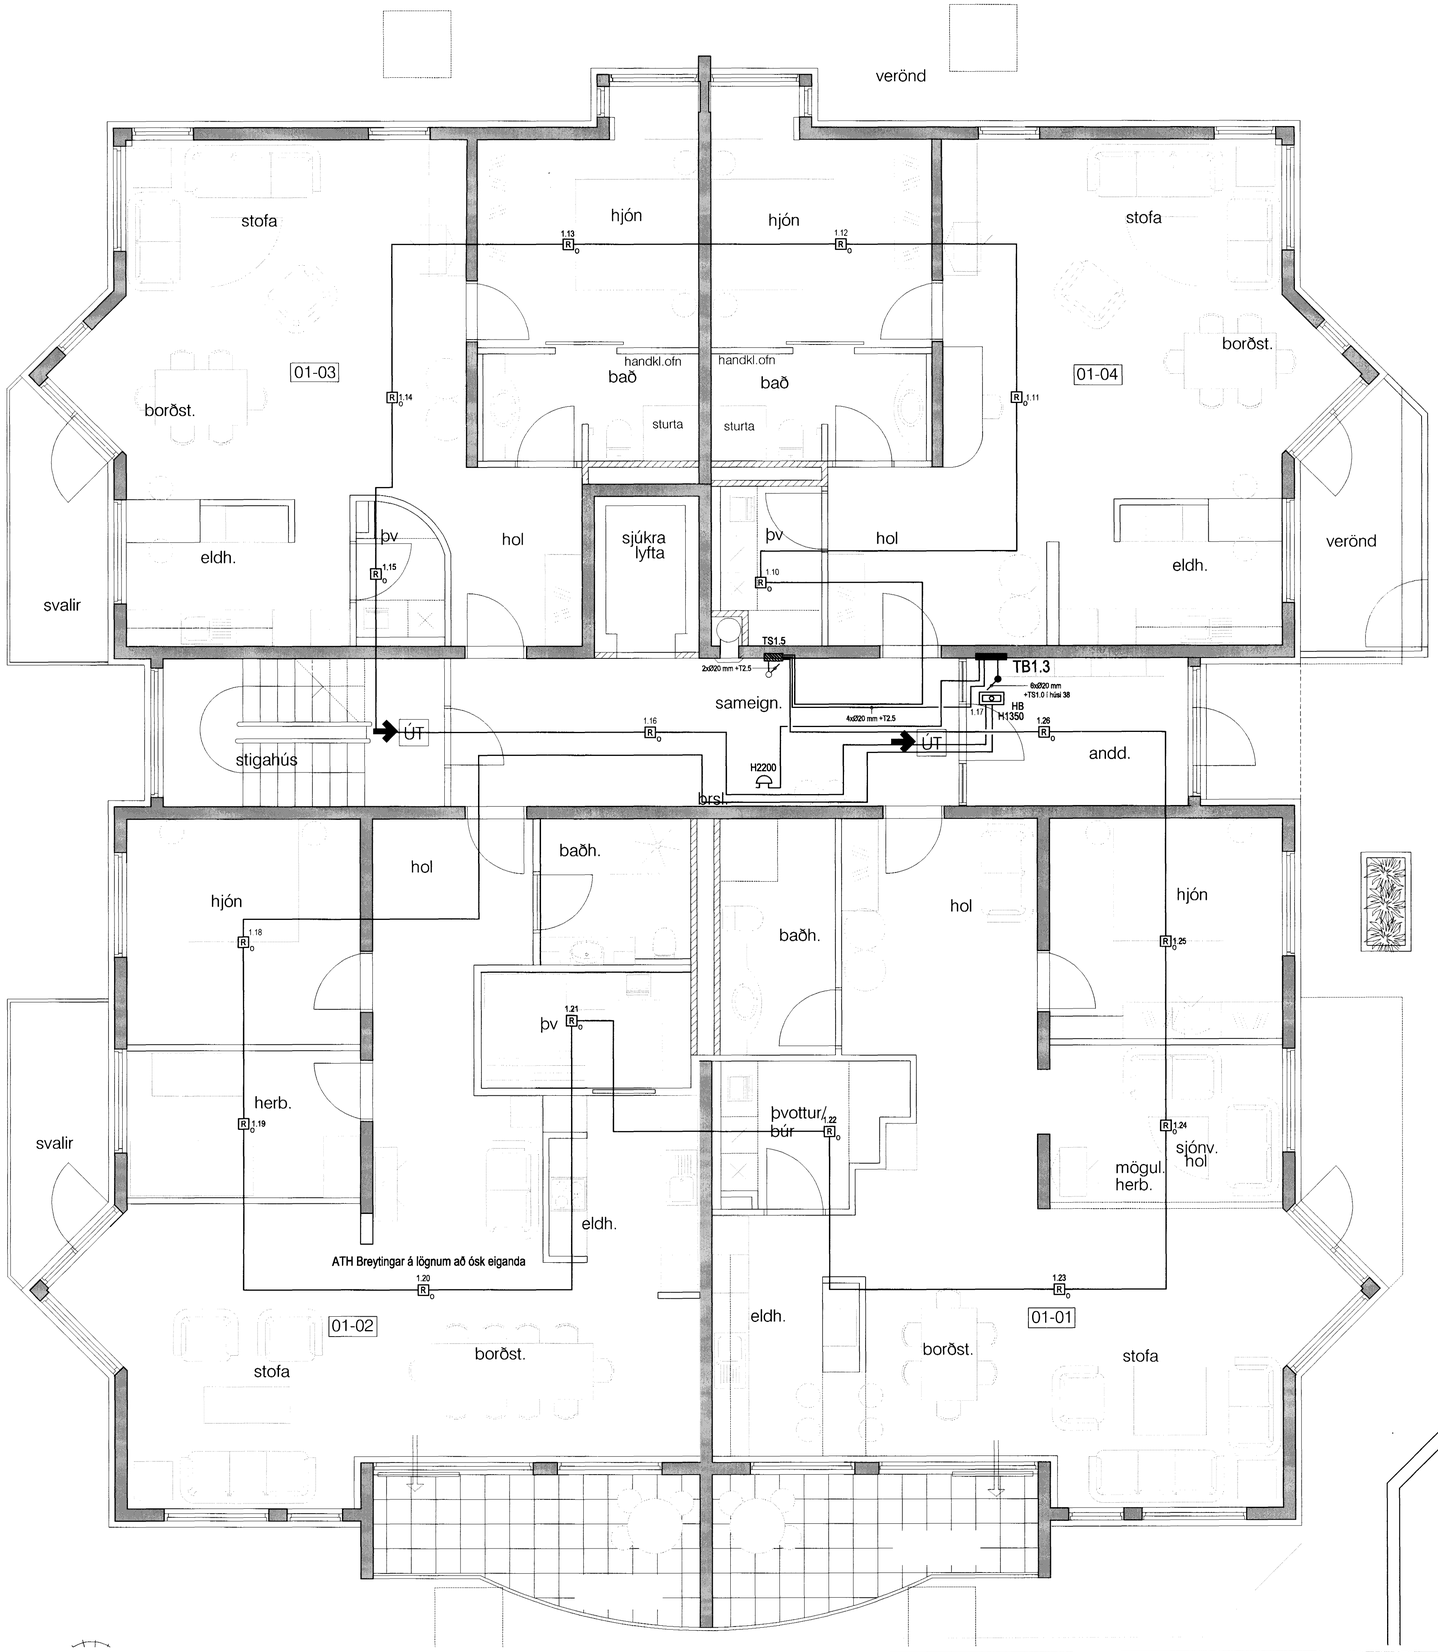


Mælistika cm 0 5 10 15 20

Hönnuður:

Gunnar Sverrisson

Yfirfarið:

Samþykkt: kt: 100356-3339

Breytingar:

17.01.2005 Ýmsar breytingar

# Fjölbýlishús

Herjólfsgata 40
220 Hafnarfjörður

## Brunaviðvörunarkerfi

1 hæð
Mkv: 1:50

RTS
VERKFRÆÐISTOFA
Grensásvegur 3
108 Reykjavík
Sími 520 9900
Fax 520 9901
www.rts.is

83-1535-1-

27.05.2004

013401 B1

V:\83-1535\T\evinger\hreyfiskjangar\Hus 4R1_heft1535-0103.dwg, 43-91, 20.1.2005 17:40:25, hmh, hmh