Greinatöflur íbúðum

Íbúð	Tafla	Íbúð	Tafla	Íbúð	Tafla	Sam.	Tafla	Íbúð	Tafla	Íbúð	Tafla	Íbúð	Tafla
				~~04-05~~	~~T4.3~~			~~04-06~~	~~T4.4~~				
03-05	T3.1	03-06	T3.2	03-07	T3.3	~~04-05~~	~~T3.7~~	03-08	T3.4	03-09	T3.5	03-10	T3.6
02-05	T2.1	03-06	T2.2	02-07	T2.3	~~03-07~~	~~T2.7~~	02-08	T2.4	02-09	T2.5	02-10	T2.6
01-05	T1.1	01-06	T1.2			~~02-07~~	~~T1.7~~			~~01-14~~	~~T1.3~~	01-11	T1.4

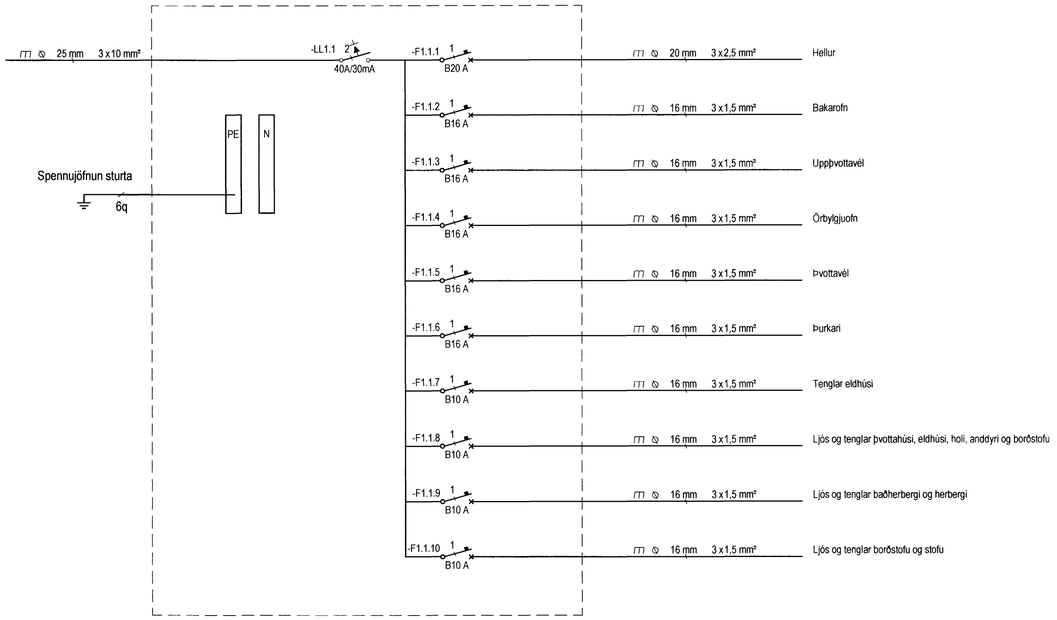

Tillaga að uppröðun í greinatöflur íbúðum

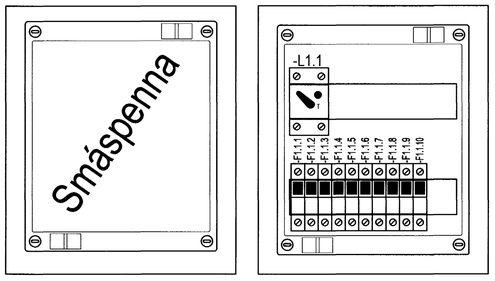

Greinatöflur íbúðum

Íbúð	Tafla	Íbúð	Tafla	Íbúð	Tafla	Sam.	Tafla	Íbúð	Tafla	Íbúð	Tafla	Íbúð	Tafla
				04-05	T4.3			04-06	T4.4				
~~03-05~~	~~T3.1~~	~~03-06~~	~~T3.2~~	~~03-07~~	~~T3.3~~	~~04-05~~	~~T3.7~~	~~03-08~~	~~T3.4~~	~~03-09~~	~~T3.5~~	~~03-10~~	~~T3.6~~
~~02-05~~	~~T2.1~~	~~03-06~~	~~T2.2~~	~~02-07~~	~~T2.3~~	~~03-07~~	~~T2.7~~	~~02-08~~	~~T2.4~~	~~02-09~~	~~T2.5~~	~~02-10~~	~~T2.6~~
~~01-05~~	~~T1.1~~	~~01-06~~	~~T1.2~~			~~02-07~~	~~T1.7~~			~~01-14~~	~~T1.3~~	~~01-11~~	~~T1.4~~

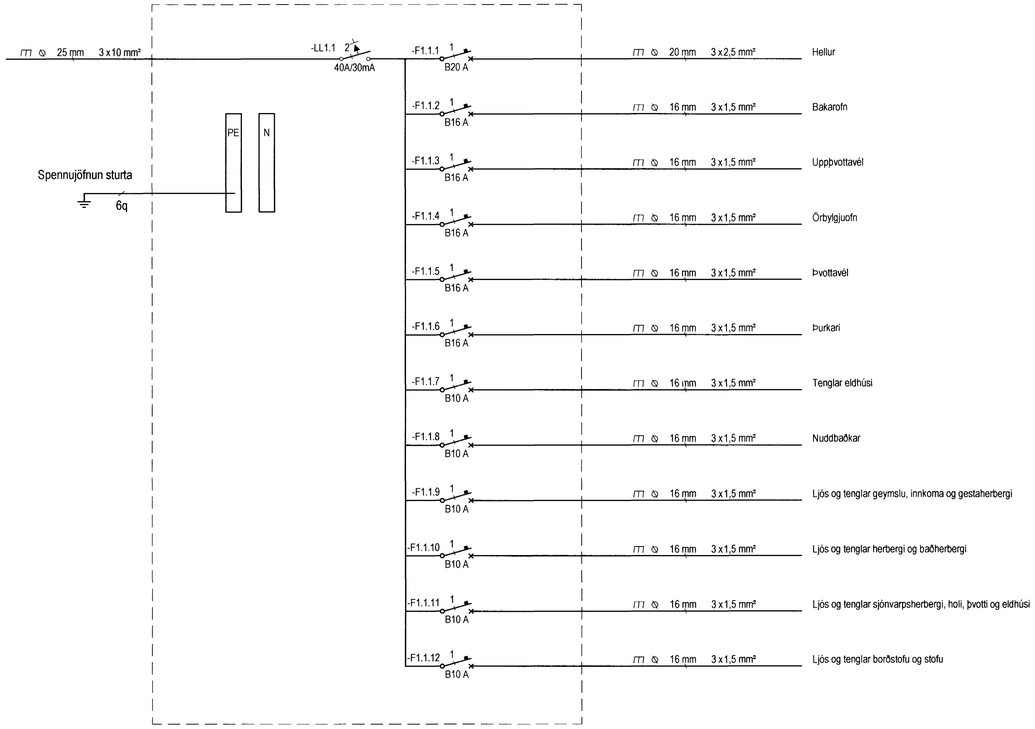

Tillaga að uppröðun í greinatöflur íbúðum

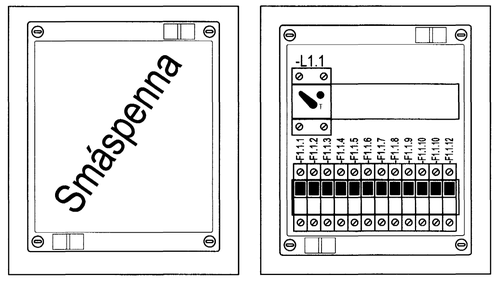

Hönnuður:

Gunnar Sverrisson

Yfirfarið:

Samþykkt: kt: 100356-3339

Breytingar:

17.01.2005 Ýmsar breytingar

Fjölbýlishús

Herjólfsgata 38
220 Hafnarfjörður

Einlínumyndir greinatöflum íbúðum

Mkv:

RTS
VERKFRÆÐISTOFA
Grensásvegur 3
108 Reykjavík
Sími 520 9900
Fax 520 9901
www.rts.is

Samþykkt þann
30 MAI 2005
Byggingafulltrúinn í Hafnarfirði
F.h. Sigurbjartur Halldórsson

FRV

83-1535-1-
xx1103 B1
27.05.2004

Mælistika cm 0 5 10 15 20

V:\83-1535\Teikningar\Utlit\Arkitektúrgrafík\s-280\master_teikningar\1535-xx11.dwg, 26-01-20 / 2005 17:46:02, mmh, hmh