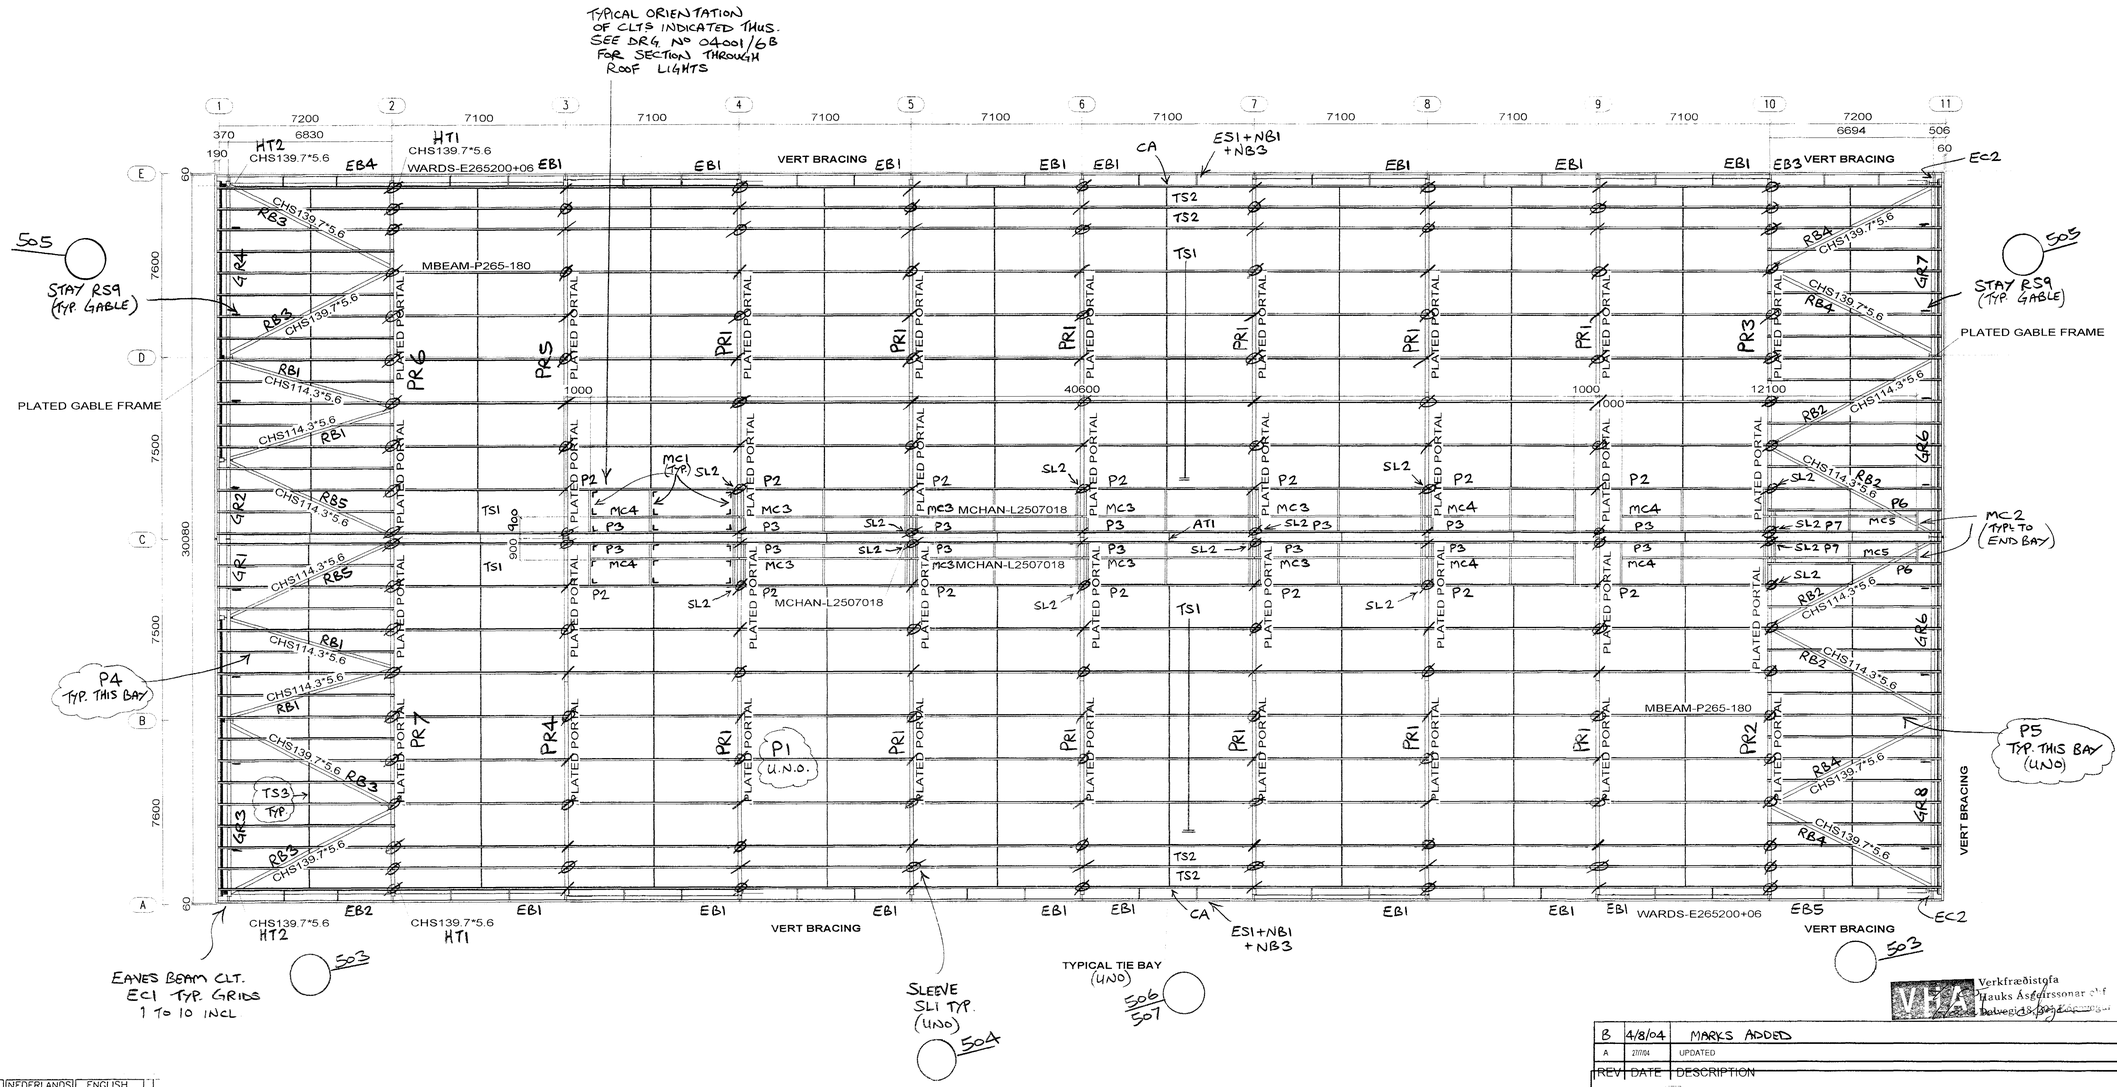

	DEUTSCH	FRANCAIS	NEDERLANDS	ENGLISH
	MONTAGE HINWEIS	INDICATION DE MONTAGE	MONTAGE AANWIJZING	ERECTION NOTES
	KOPPLUNGSSTUCK	EQUERRE	KOPPELSTUK	SLEEVE
	KIPPSTEIFE	BRACON	KIPSCHOOR	STAY
	MULTIBAMSTOSS	JOINT MULTIBEAM	MULTIBEAM KOPPELING	MULTIBEAM SPLICE
	BAUSEITS BOHREN	A PERCER SUR CHANTIER	TIJDENS MONTAGE BOREN	DRILL ON SITE
	BAUSEITS ANPASSEN	AJUSTER AU MONTAGE	TIJDENS MONTAGE AANPASSEN	CUT ON SITE
	BAUSEITS SCHWEISSEN	SOUDER AU MONTAGE	TIJDENS MONTAGE LASSEN	WELD ON SITE
123	MONTAGEZEICHNUNG NR.	PLAN DE MONTAGE No.	MONTAGE TEKENING NR.	ERECTION DRAWING No.

DEUTSCH	ALLE MASSE SIND VOR DER MONTAGE DER ENTSPRECHENDEN BAUTEILE ZU UBERPRUFEN
FRANCAIS	TOUTES LES COTES SONT A VERIFIER AVANT LE MONTAGE DES PIECES CORRESPONDANTES
NEDERLANDS	ALLE AFMETINGEN ZIJN VOOR MONTAGE VAN HET BETREFFENDE ONDERDEEL TE KONTROLEREN
ENGLISH	ALL COMPONENT DIMENSIONS MUST BE CHECKED BEFORE ERECTING

	PFETTEN	PANNE	GORDING	PURLIN P265
	PFETTEN	PANNE	GORDING	PURLIN
	PFETTEN	PANNE	GORDING	PURLIN
	PFETTEN	PANNE	GORDING	PURLIN
	HAKENSCHEL	LISSE	HAAKGEEL	RAIL P265
	HAKENSCHEL	LISSE	HAAKGEEL	RAIL
	HAKENSCHEL	LISSE	HAAKGEEL	RAIL
	HAKENSCHEL	LISSE	HAAKGEEL	RAIL

HV-SCHRAUBEN 10.9 VORSPANNKRAFT 1.0 PV
HR-BOLTS 10.9 PRECONTRAINTE 1.0 PV
HV-BOUTEN 10.9 VOORSPANKRACHT 1.0 PV
HV-BOLTS 10.9 PRESTRESSING FORCE 1.0 PV

MARKING PLAN ONLY

Verkfræðistofa Hauks Ásgeirssonar ehf

REV	DATE	DESCRIPTION
B	4/8/04	MARKS ADDED
A	2/7/04	UPDATED

WARD
ATLAS BUILDING SYSTEMS LTD
SHERBURN, MALTON
NORTH YORKSHIRE. YO17 8PZ.
ENGLAND.
TEL:(01944)710000 FAX:(01944)710907

Byggingarfulltrúi Hafnarfjarðar
Afgreitt bann
09 JUNI 2005

PROJECT: STEINHELLA 10		SCALE: 1/125	FAB SYM
		QUOTE No/PROJECT No	
DRAWING TITLE: ROOF PLAN		CONTRACT NO: 04001	
DRAWN: BR	DATE: 10.07.2004	CHKD	DATE
DRAWING No: 3		REVISION: AB	

7