

E

F

G


H

E

F

G

H

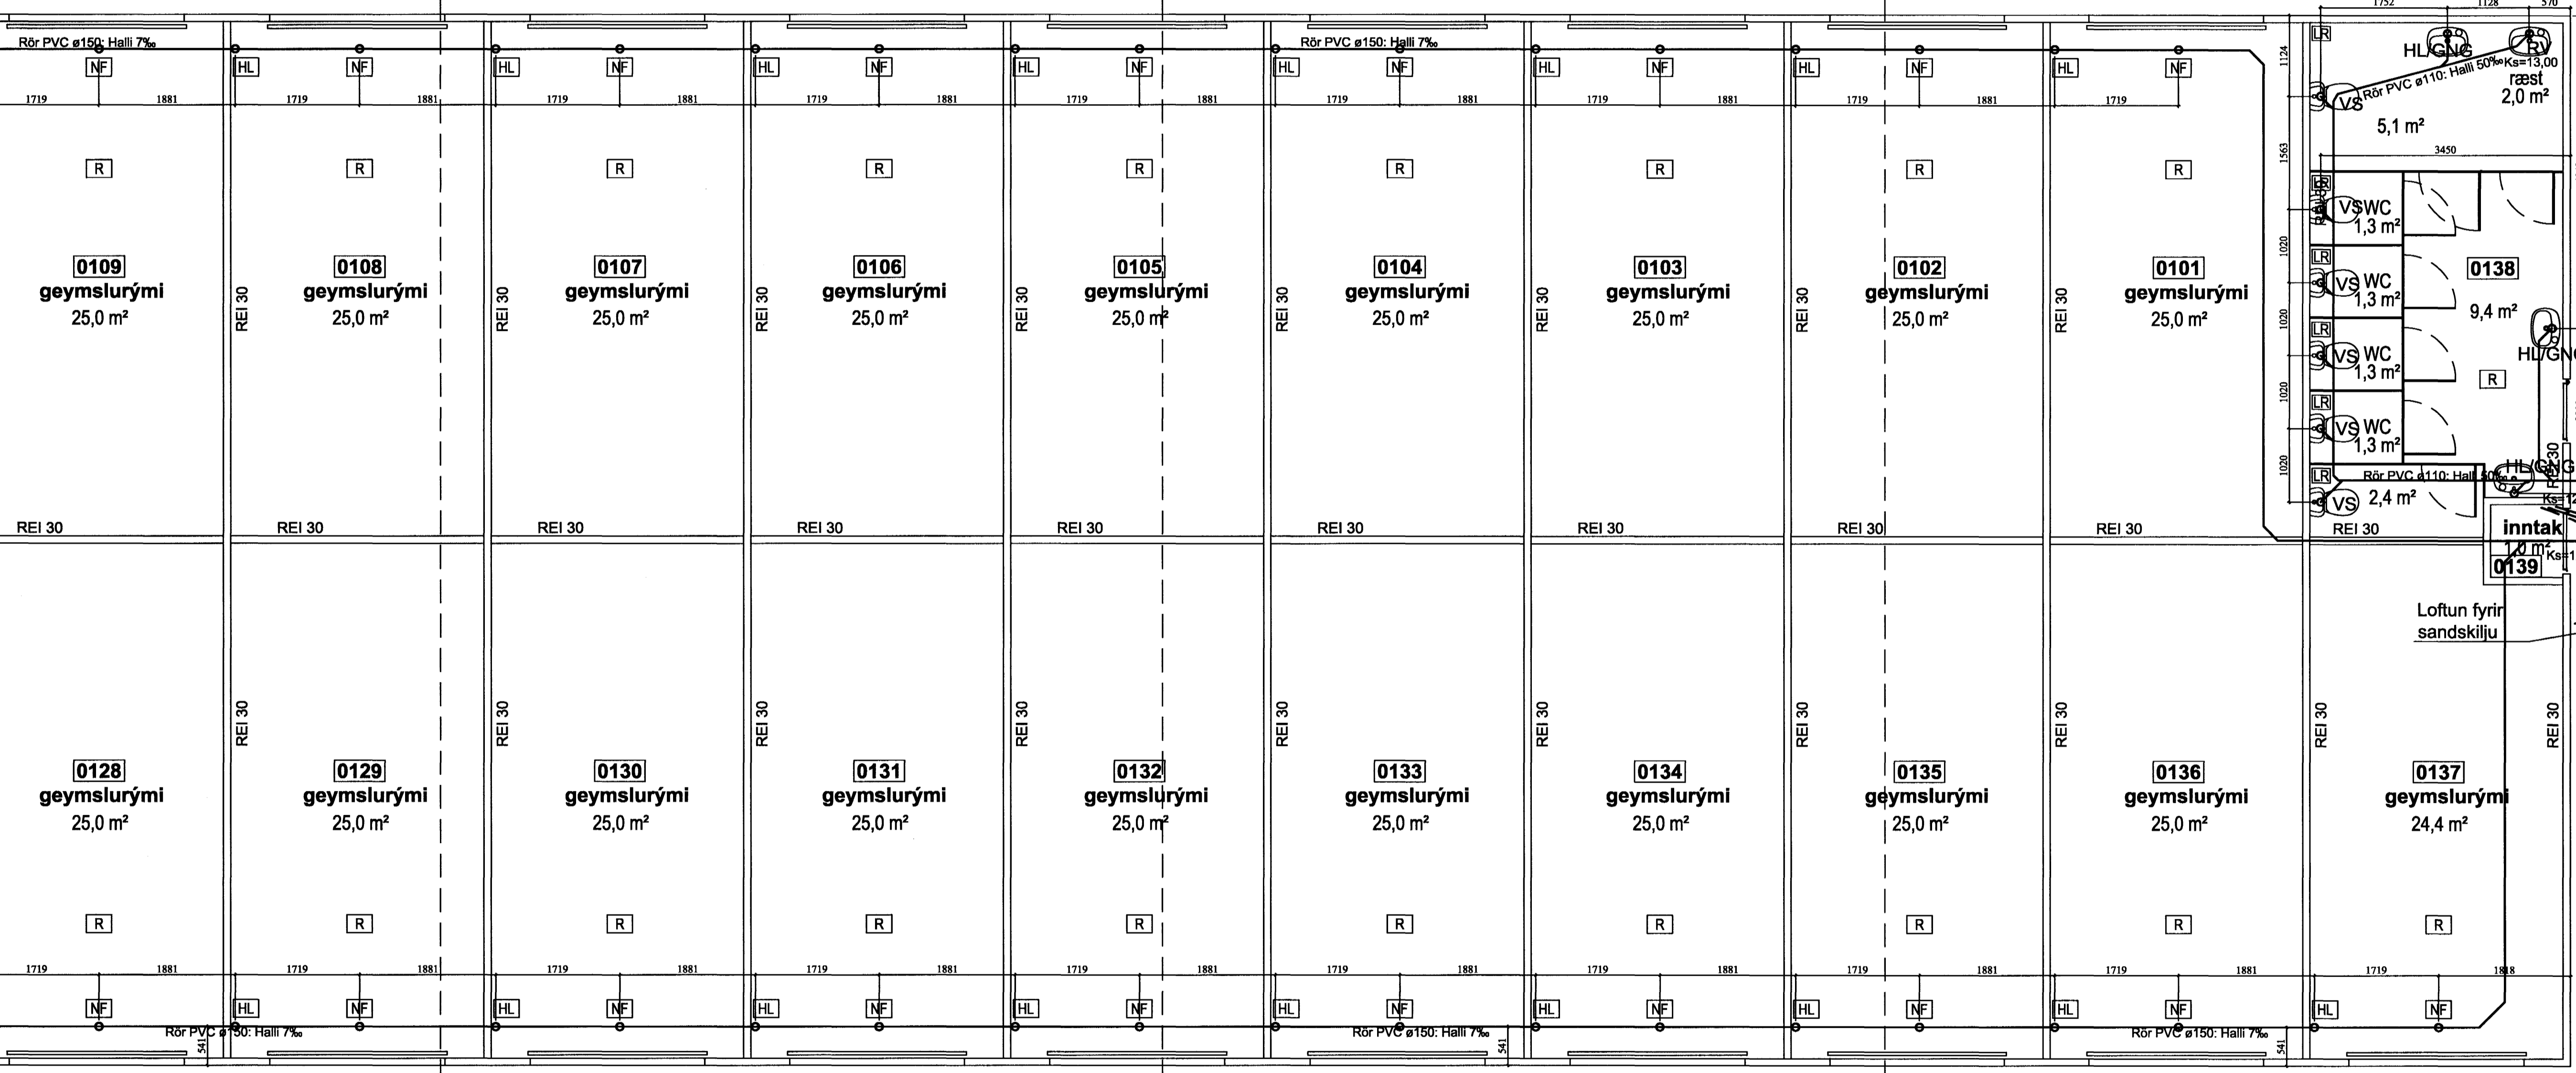

Frárennslí frá sorpgám tengist við olfugildru

Hreinsibrunnur

Sandskilja 500 L

Olfusklja m.v. 3 l/s

Affall hitaveitu, tengist við frárennslí í götu

Ks=11,92

*Vantur Sæmp.
Hei/bríggjate*

Sjá athugasemdir og skýringar á LG2

<p>Verkfræðistofan Höfn Bólholti 6, 105 Reykjavík Sturlaugar Þorsteinsdóttir Byggingarkræfningur Sími: 595 93 2879</p>	<p>Móhella ehf</p>	<p>Móhella 4 Hfn</p>	<p>22.04.05</p> <p>1 :50</p>	<p>Grunnlaginn</p> <p>Grunnmynd</p>	<p>LG1</p>
	<p>22.04.05</p>	<p>1 :50</p>			