


DAGS:	NR:	BREYTINGAR:	SAMB:
01.12.03	1	HALLA BREYTT Á DRENLOGN	
12.04.05	2	BREYTING FRAMAN VIÐ HGS, RAUNTEIKNING	

GRUNNMYND 1.HÆÐ, 1:50

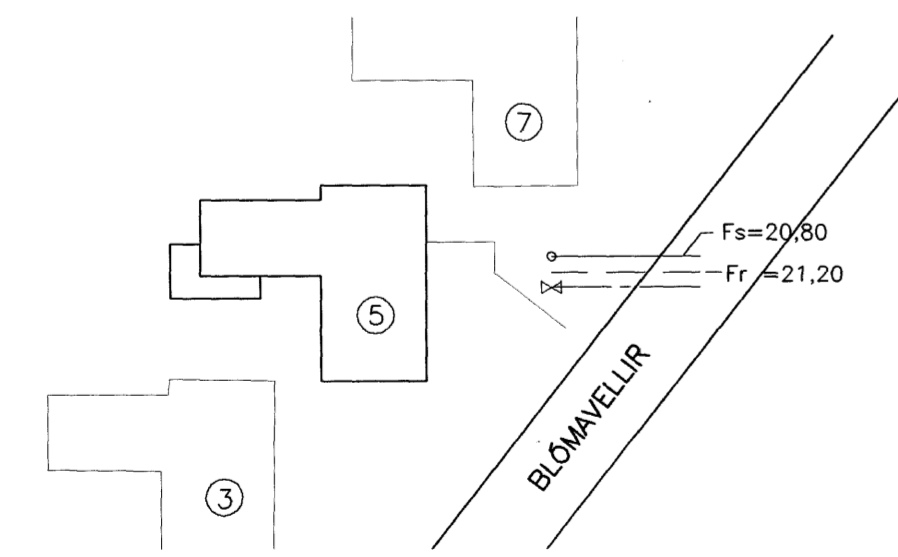

AFSTÖÐUMYND, 1:500

SKÝRINGAR:

MERKINGAR:

- SKOLPLÖGN
- - - - - REGNVATN
- - - - - REGN OG JARÐVATNSLOGN
- - - - - INNTAK FYRIR KALT VATN
- - - - - INNTAK HITAVEITU
- FS FALLSTAMMI
- PVC PÍPUR ÚR POLYVINYLKLORID

- HL HANDLAUG
- VS VATNSSALERNI
- BK BADKER
- SB STEYPIBAD
- EV ELDHÚSVASKUR
- SV SKOLVASKUR
- UP UPPÞVOTTAVÉL
- PV ÞVOTTAVÉL
- NF NIDURFALL
- VL VATNSLÁS

ADRAR SKÝRINGAR:

EFNI Í GRUNNLOGN SKAL VERA STEINSTEYPA EDA PVC.
 EFNI Í FRÁVEITULÖGN INNANHÚSS SKAL VERA PP EDA PEH.
 EFNI Í FRÁVEITULÖGN UTANHÚSS SKAL VERA STEINSTEYPA EDA PVC

BIL MILLI FESTINGA Á LÁRÉTTUM PLASTLEIÐSLUM SÉ MEST 10xD OG 15xD FYRIR ÓTLOFTUNARLEIÐSLUM ÞAR SEM D ER YTRA ÞVERMÁL PÍPU



ALLA FRÆRNNISLÖGN INNANHÚSS SKAL EINANGRA MED 25mm STEINULL OG VEFJA MED PLASTI.

ALLT EFNI OG FRÁGANGUR SKAL VERA Í SAMRÆMI VIÐ ÁKVEDI IST-65, IST-68 OG GILDANDI REGLUGERDIR.

ALLT EFNI SKAL HAFNA LAGNAEFNISVOTTUN.

Sampykkt þann
 13 APR. 2005

Byggingafrulltrúinn í Hafnarfirði
 E.h. Sigurbjartur Halldórsson

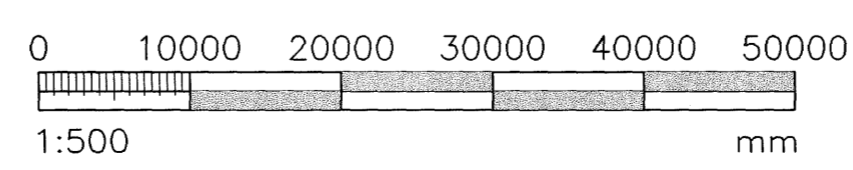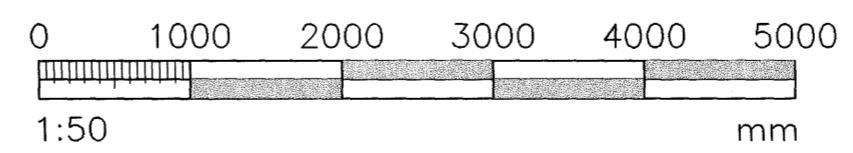

GARDATORC 7 · 210 GARDABER. Sími: 544 8600 · Fax: 544 8601 · GSM: 862 8606, 694 3036 · Netfang: jong@ask.is		
REIÐI VERKS: BLÓMVELLIR 5 HAFNARFIRÐI	VERKNÖMUR: 03.06	DAGS: 07.10.03
REIÐI TEIKNINGAR: FRÁVEITULAGNIR: GRUNNMYND, AFSTÖÐUMYND OG SKÝRINGAR	HÓSAGERD: STEYPT HÓS	GEYMSLUNR: 300
HANNAÐ: GH	TEIKNAR: RR	MÆLKV: 1:50/1:500
SAMÞYKKT:	SAMPYKKT: Jón Guðmundsson 280255-4329	TEIKNNR: 300