



INNBLÁSTUR

SNID A
1:20 L03

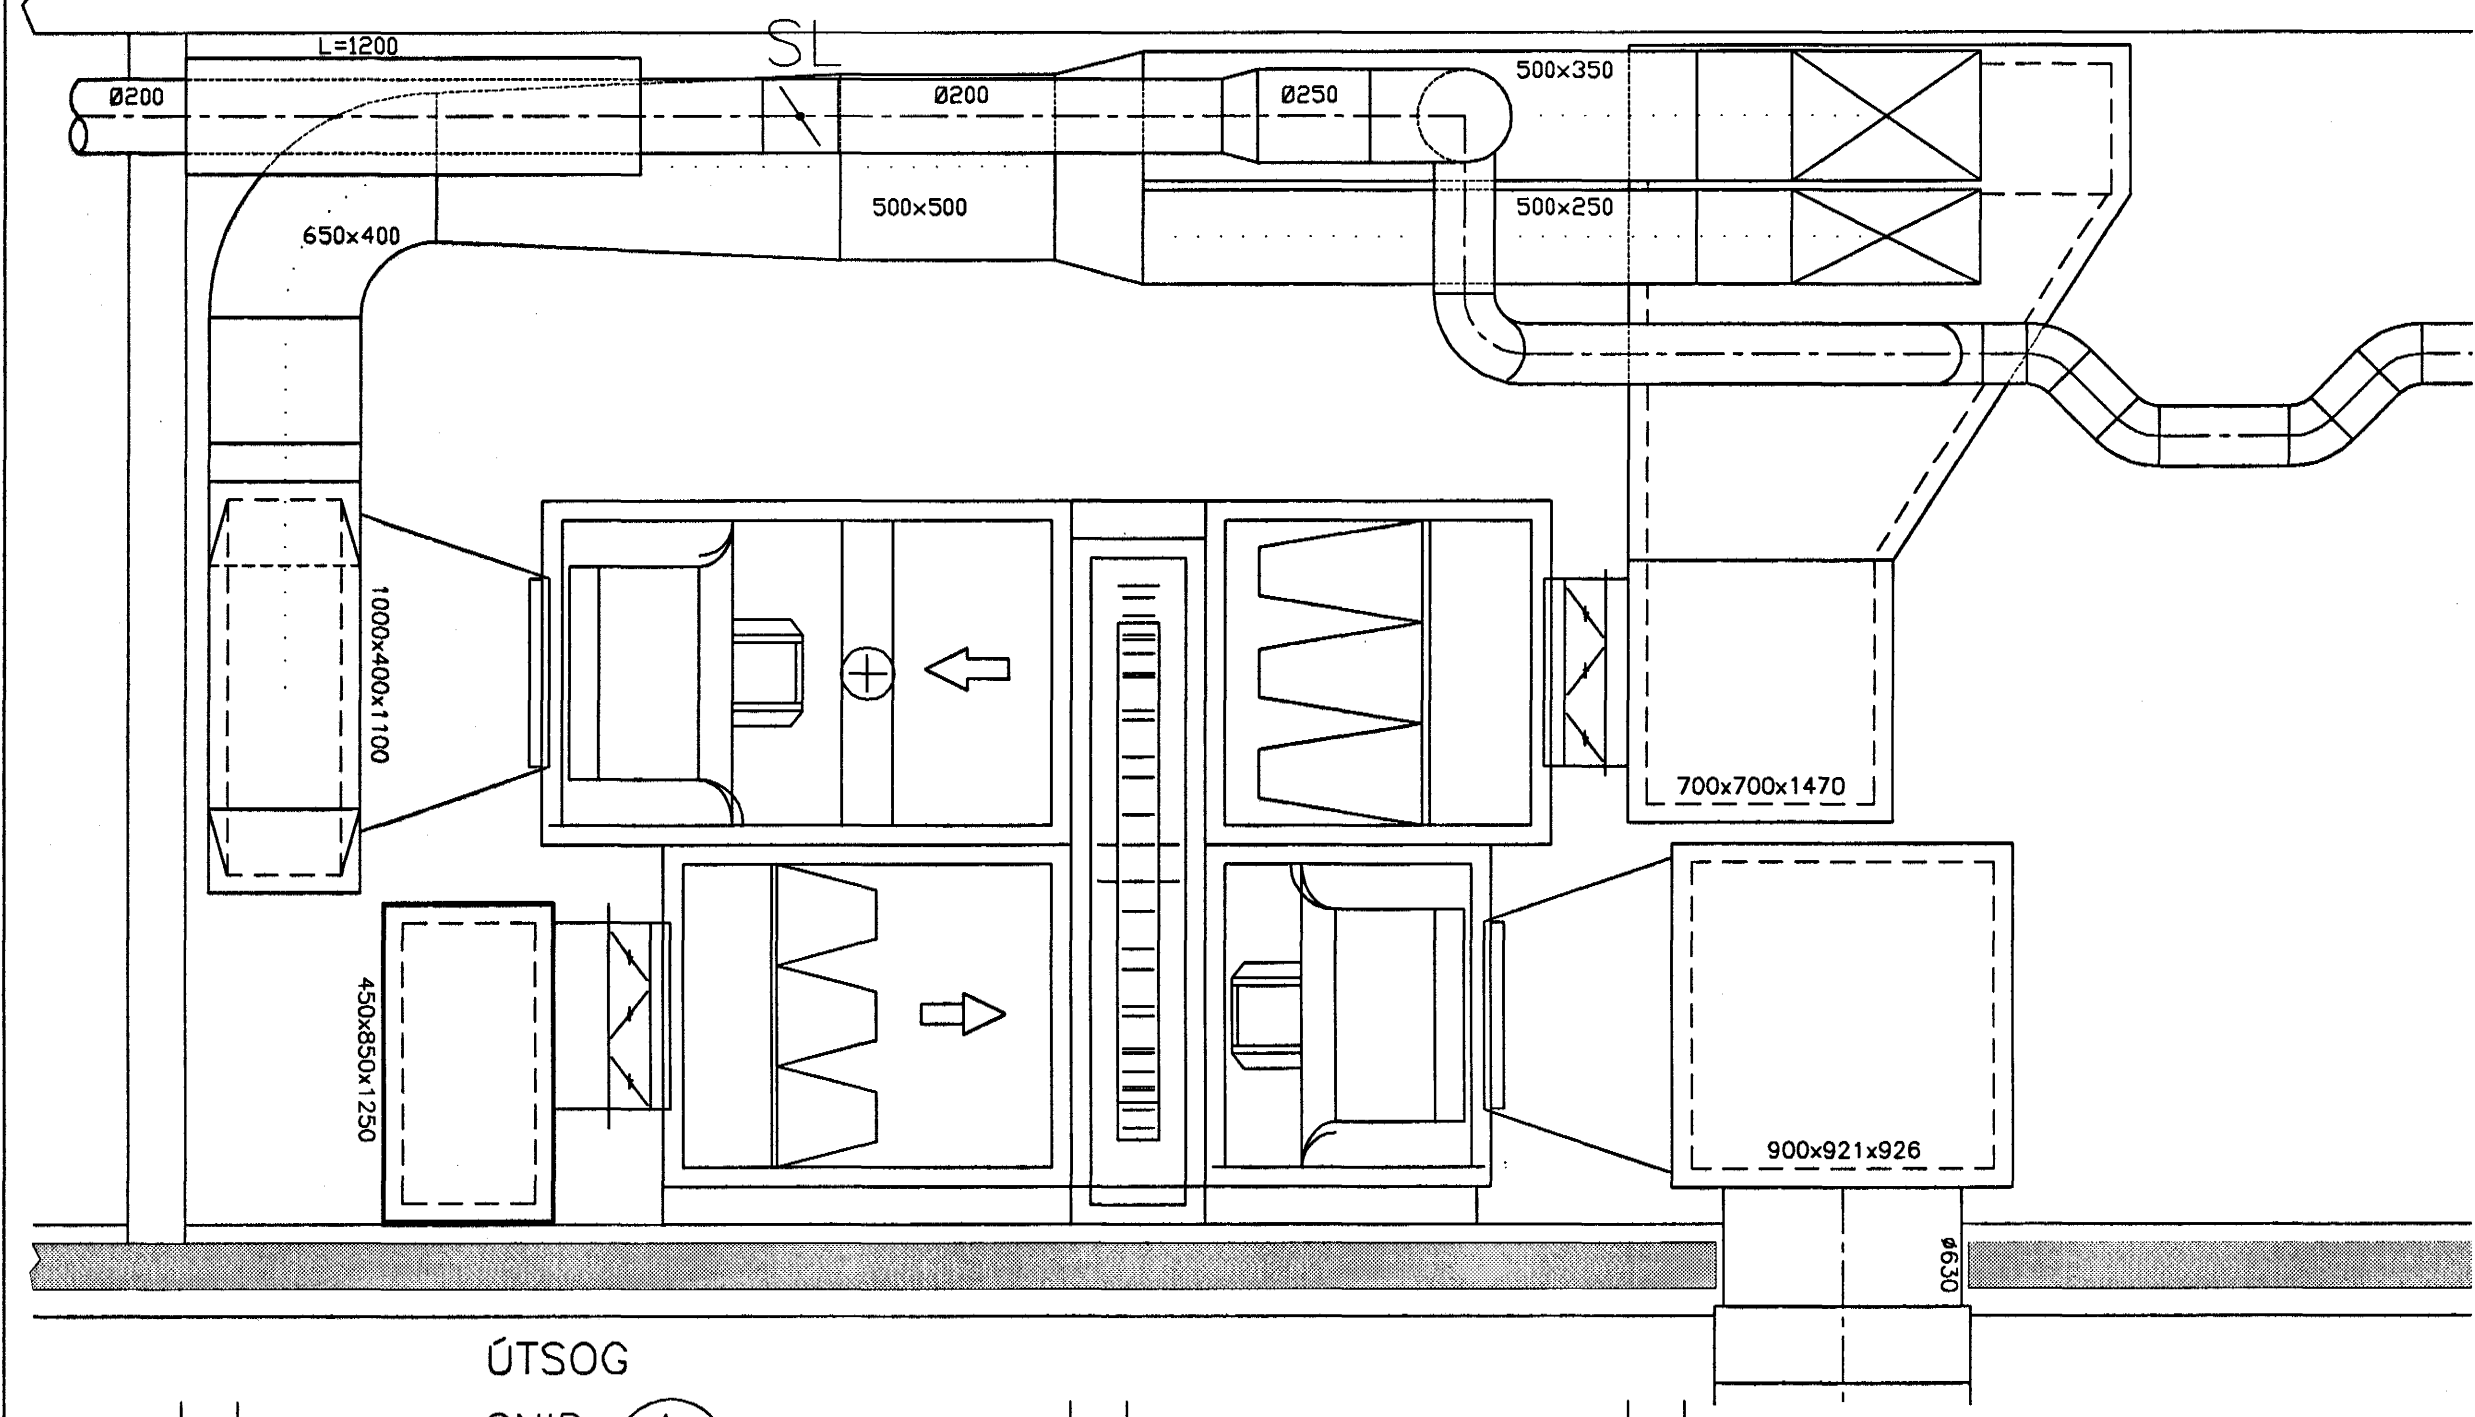


ÚTSOG

SNID A
1:20 L03

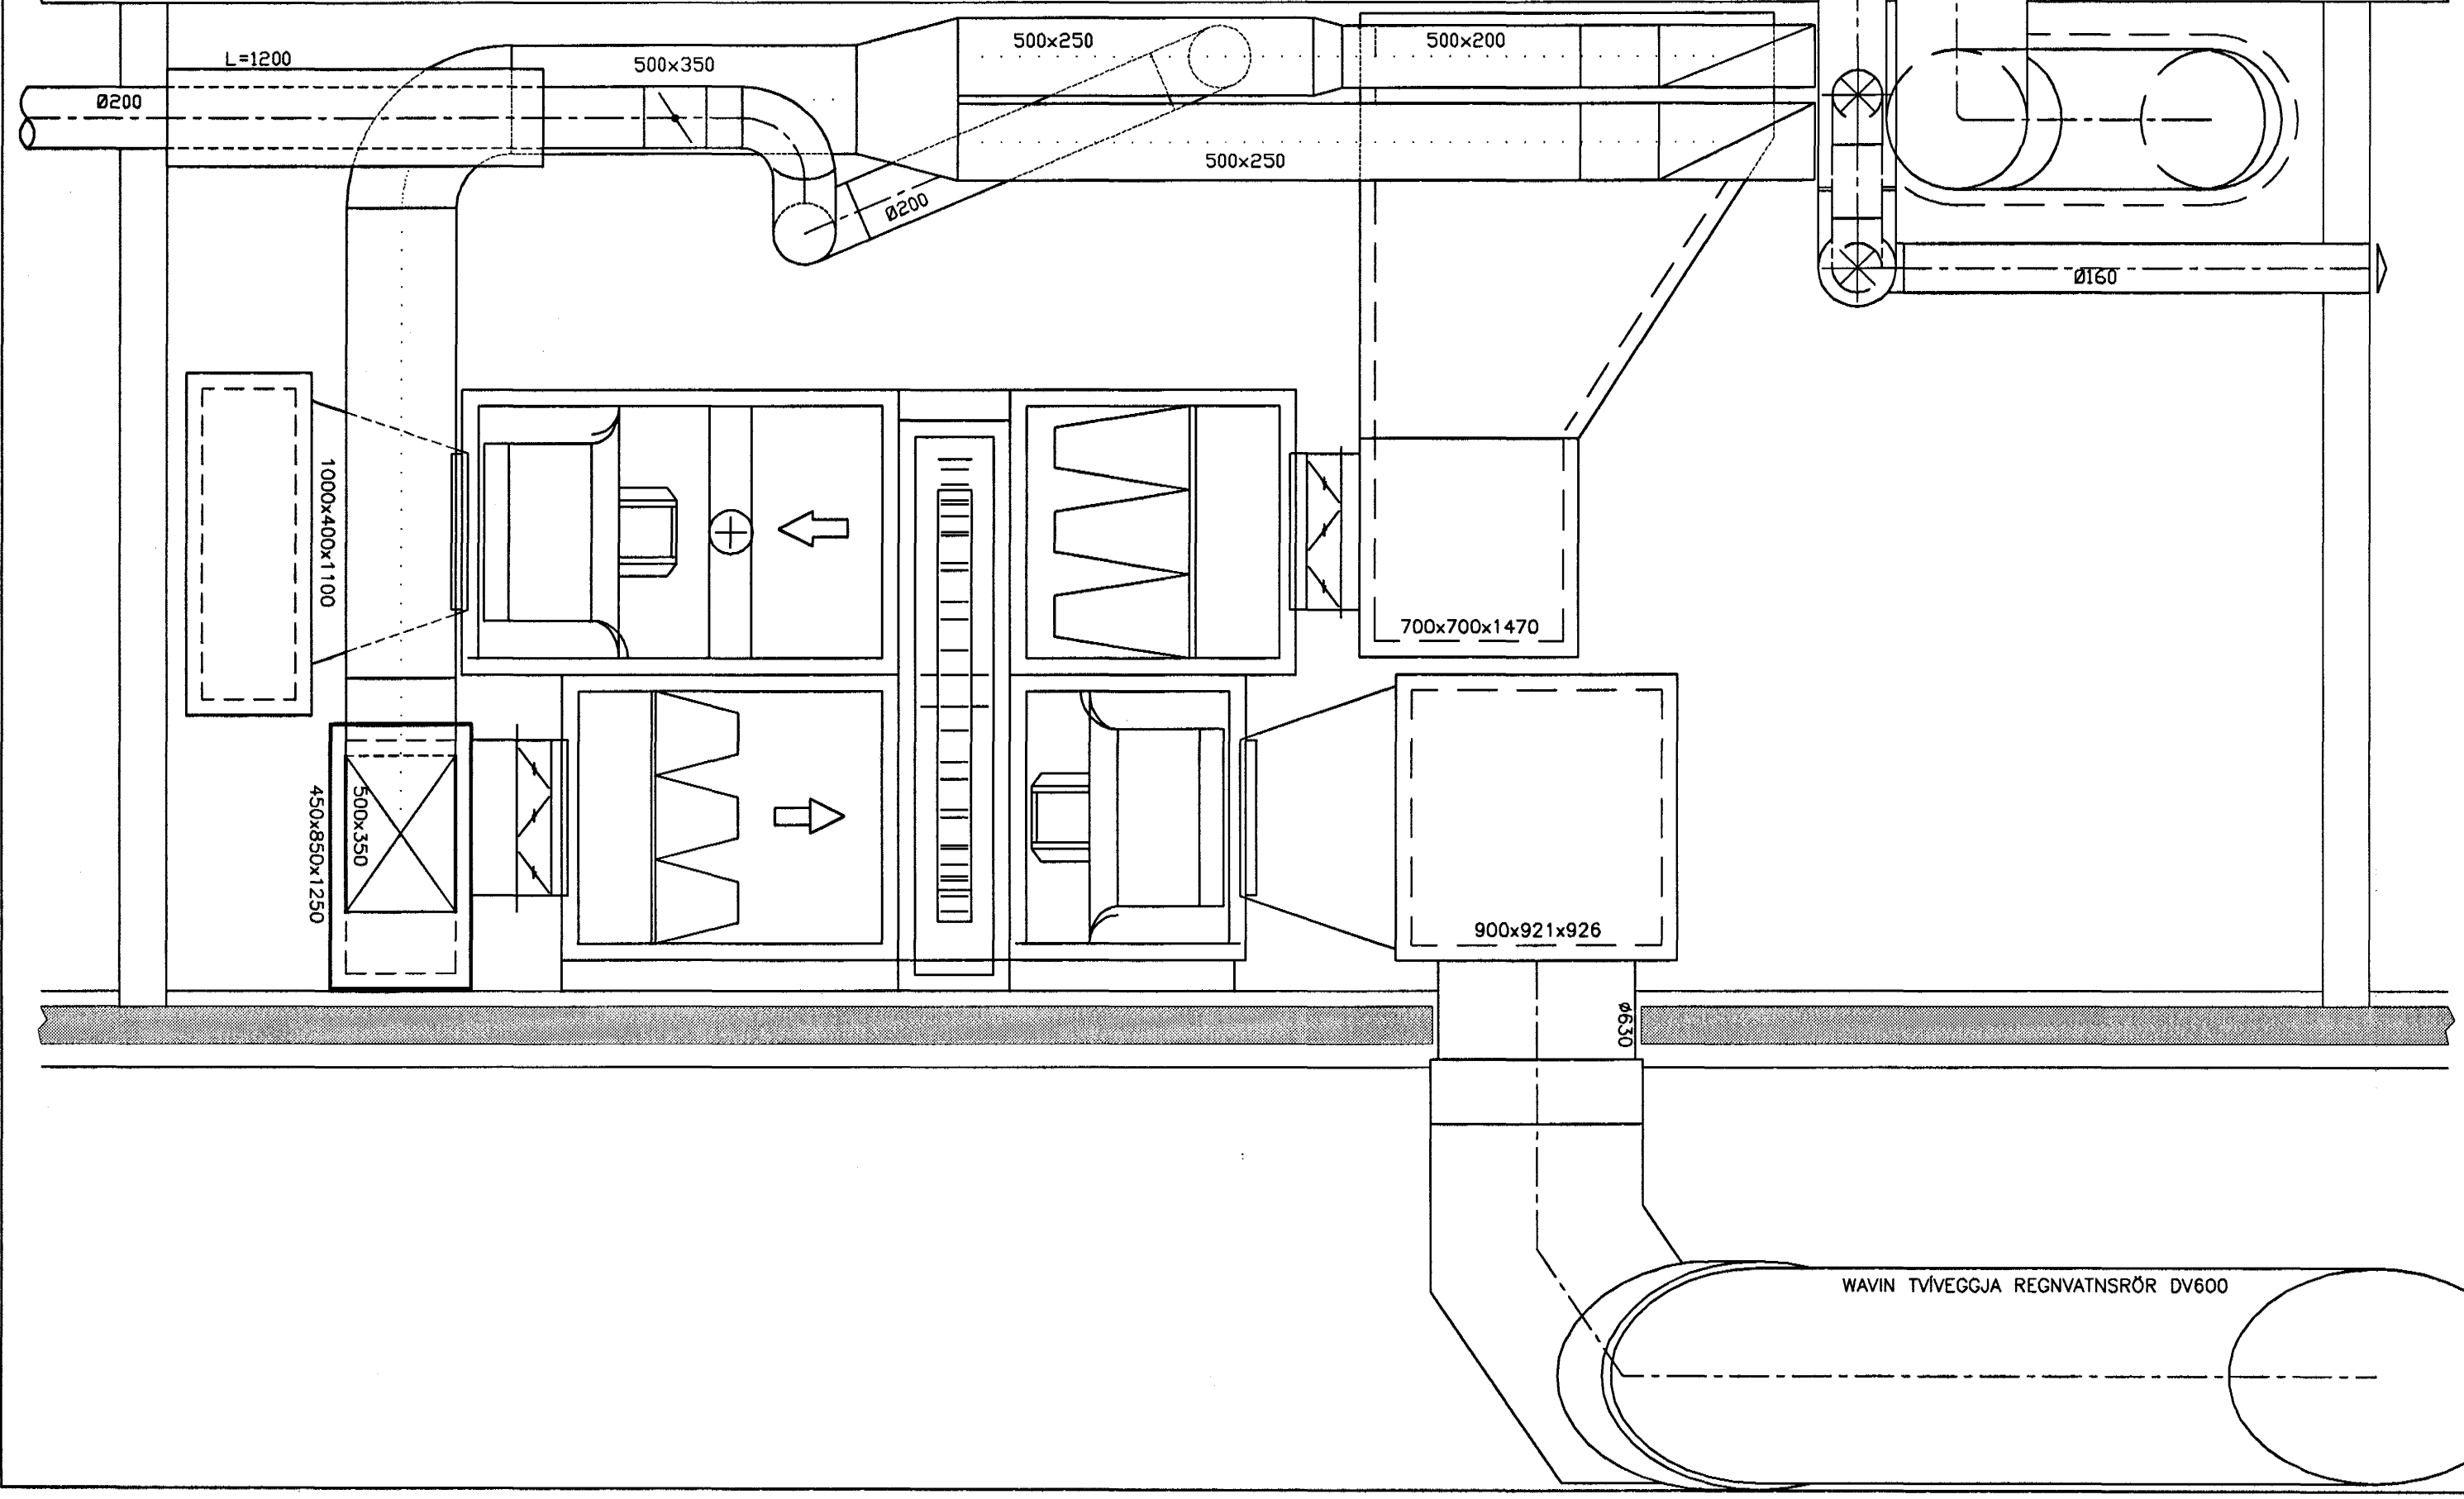

INNBLÁSTUR


SNID B
1:20 L03

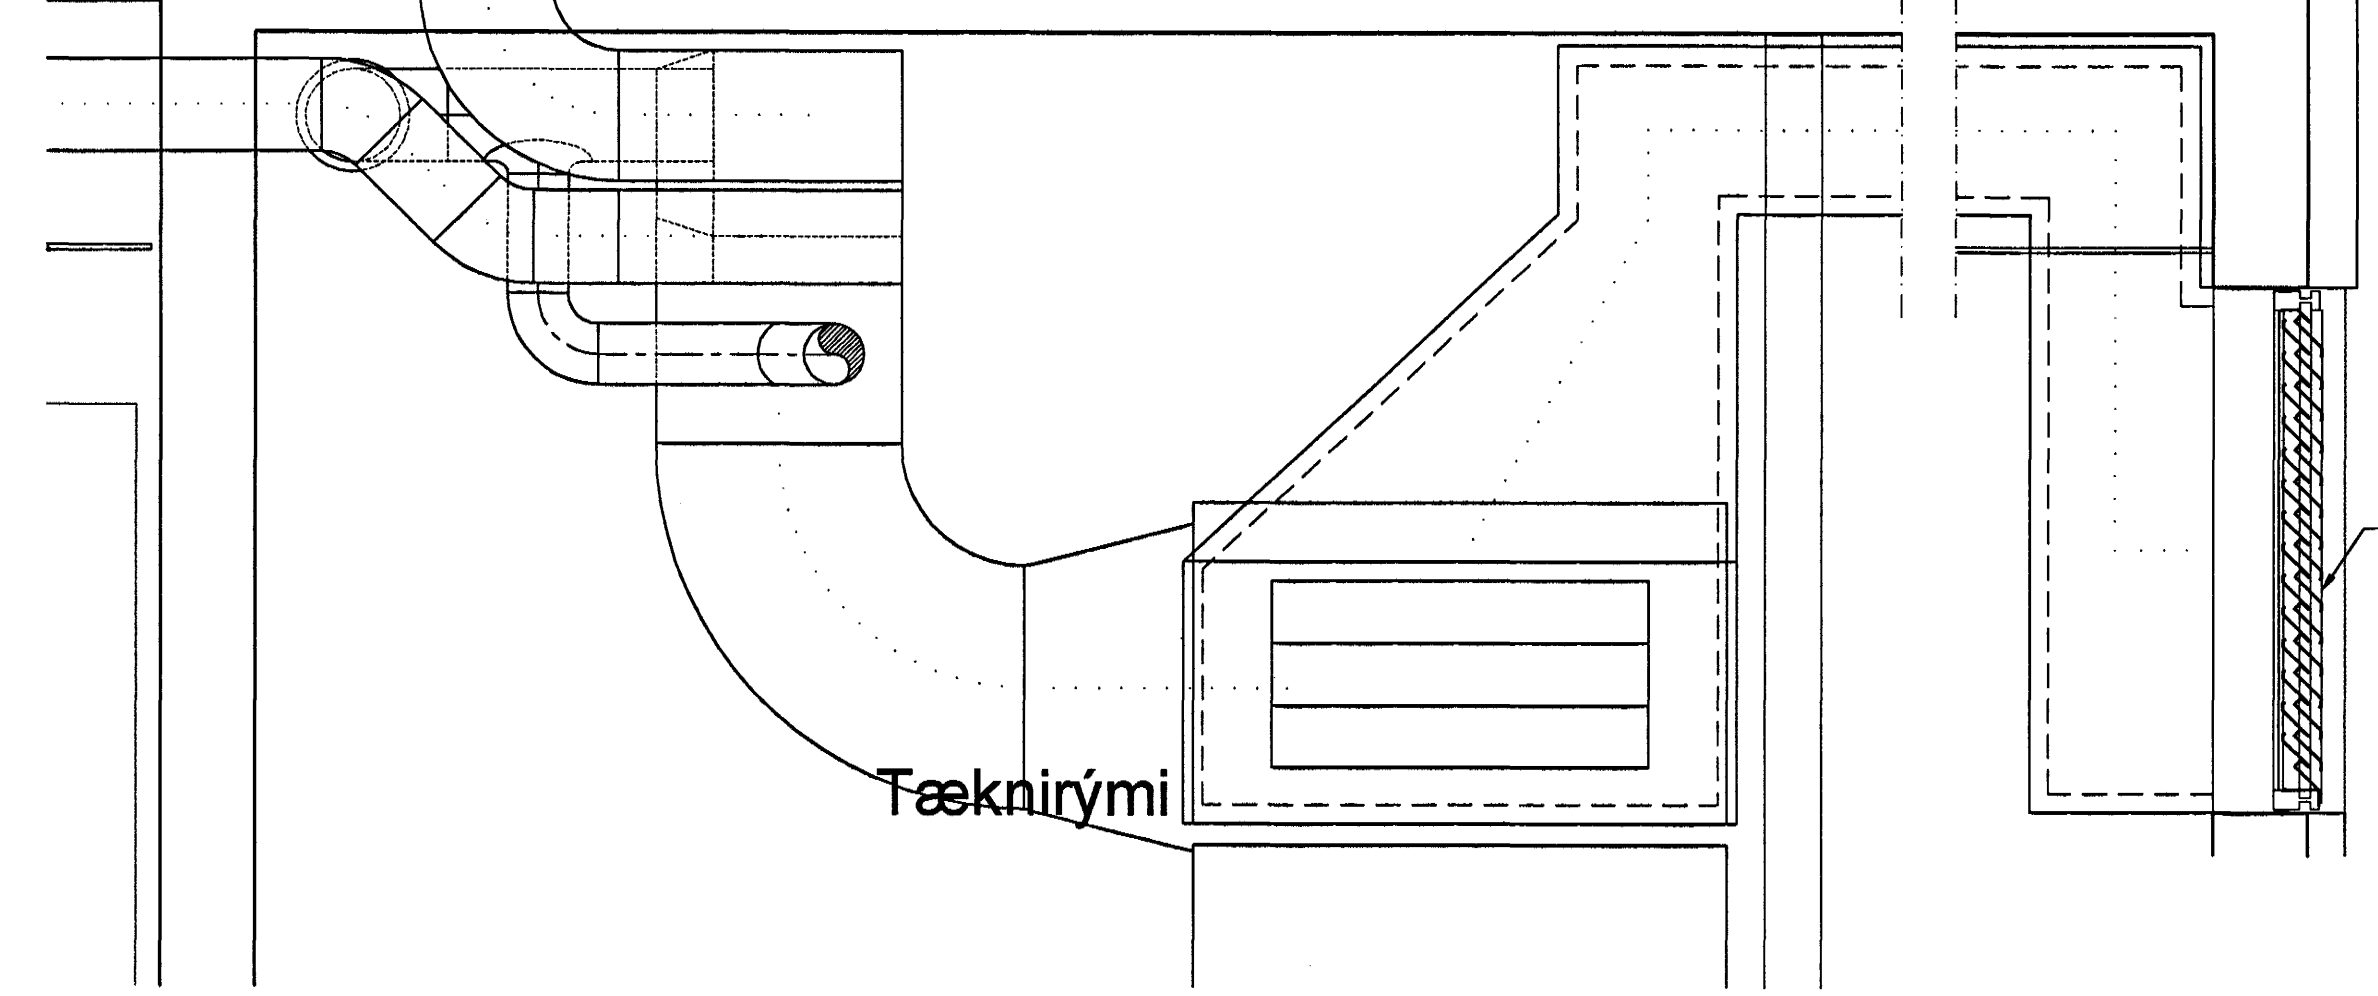


Tæknirými

ÚTSOG

SNID B
1:20 L03

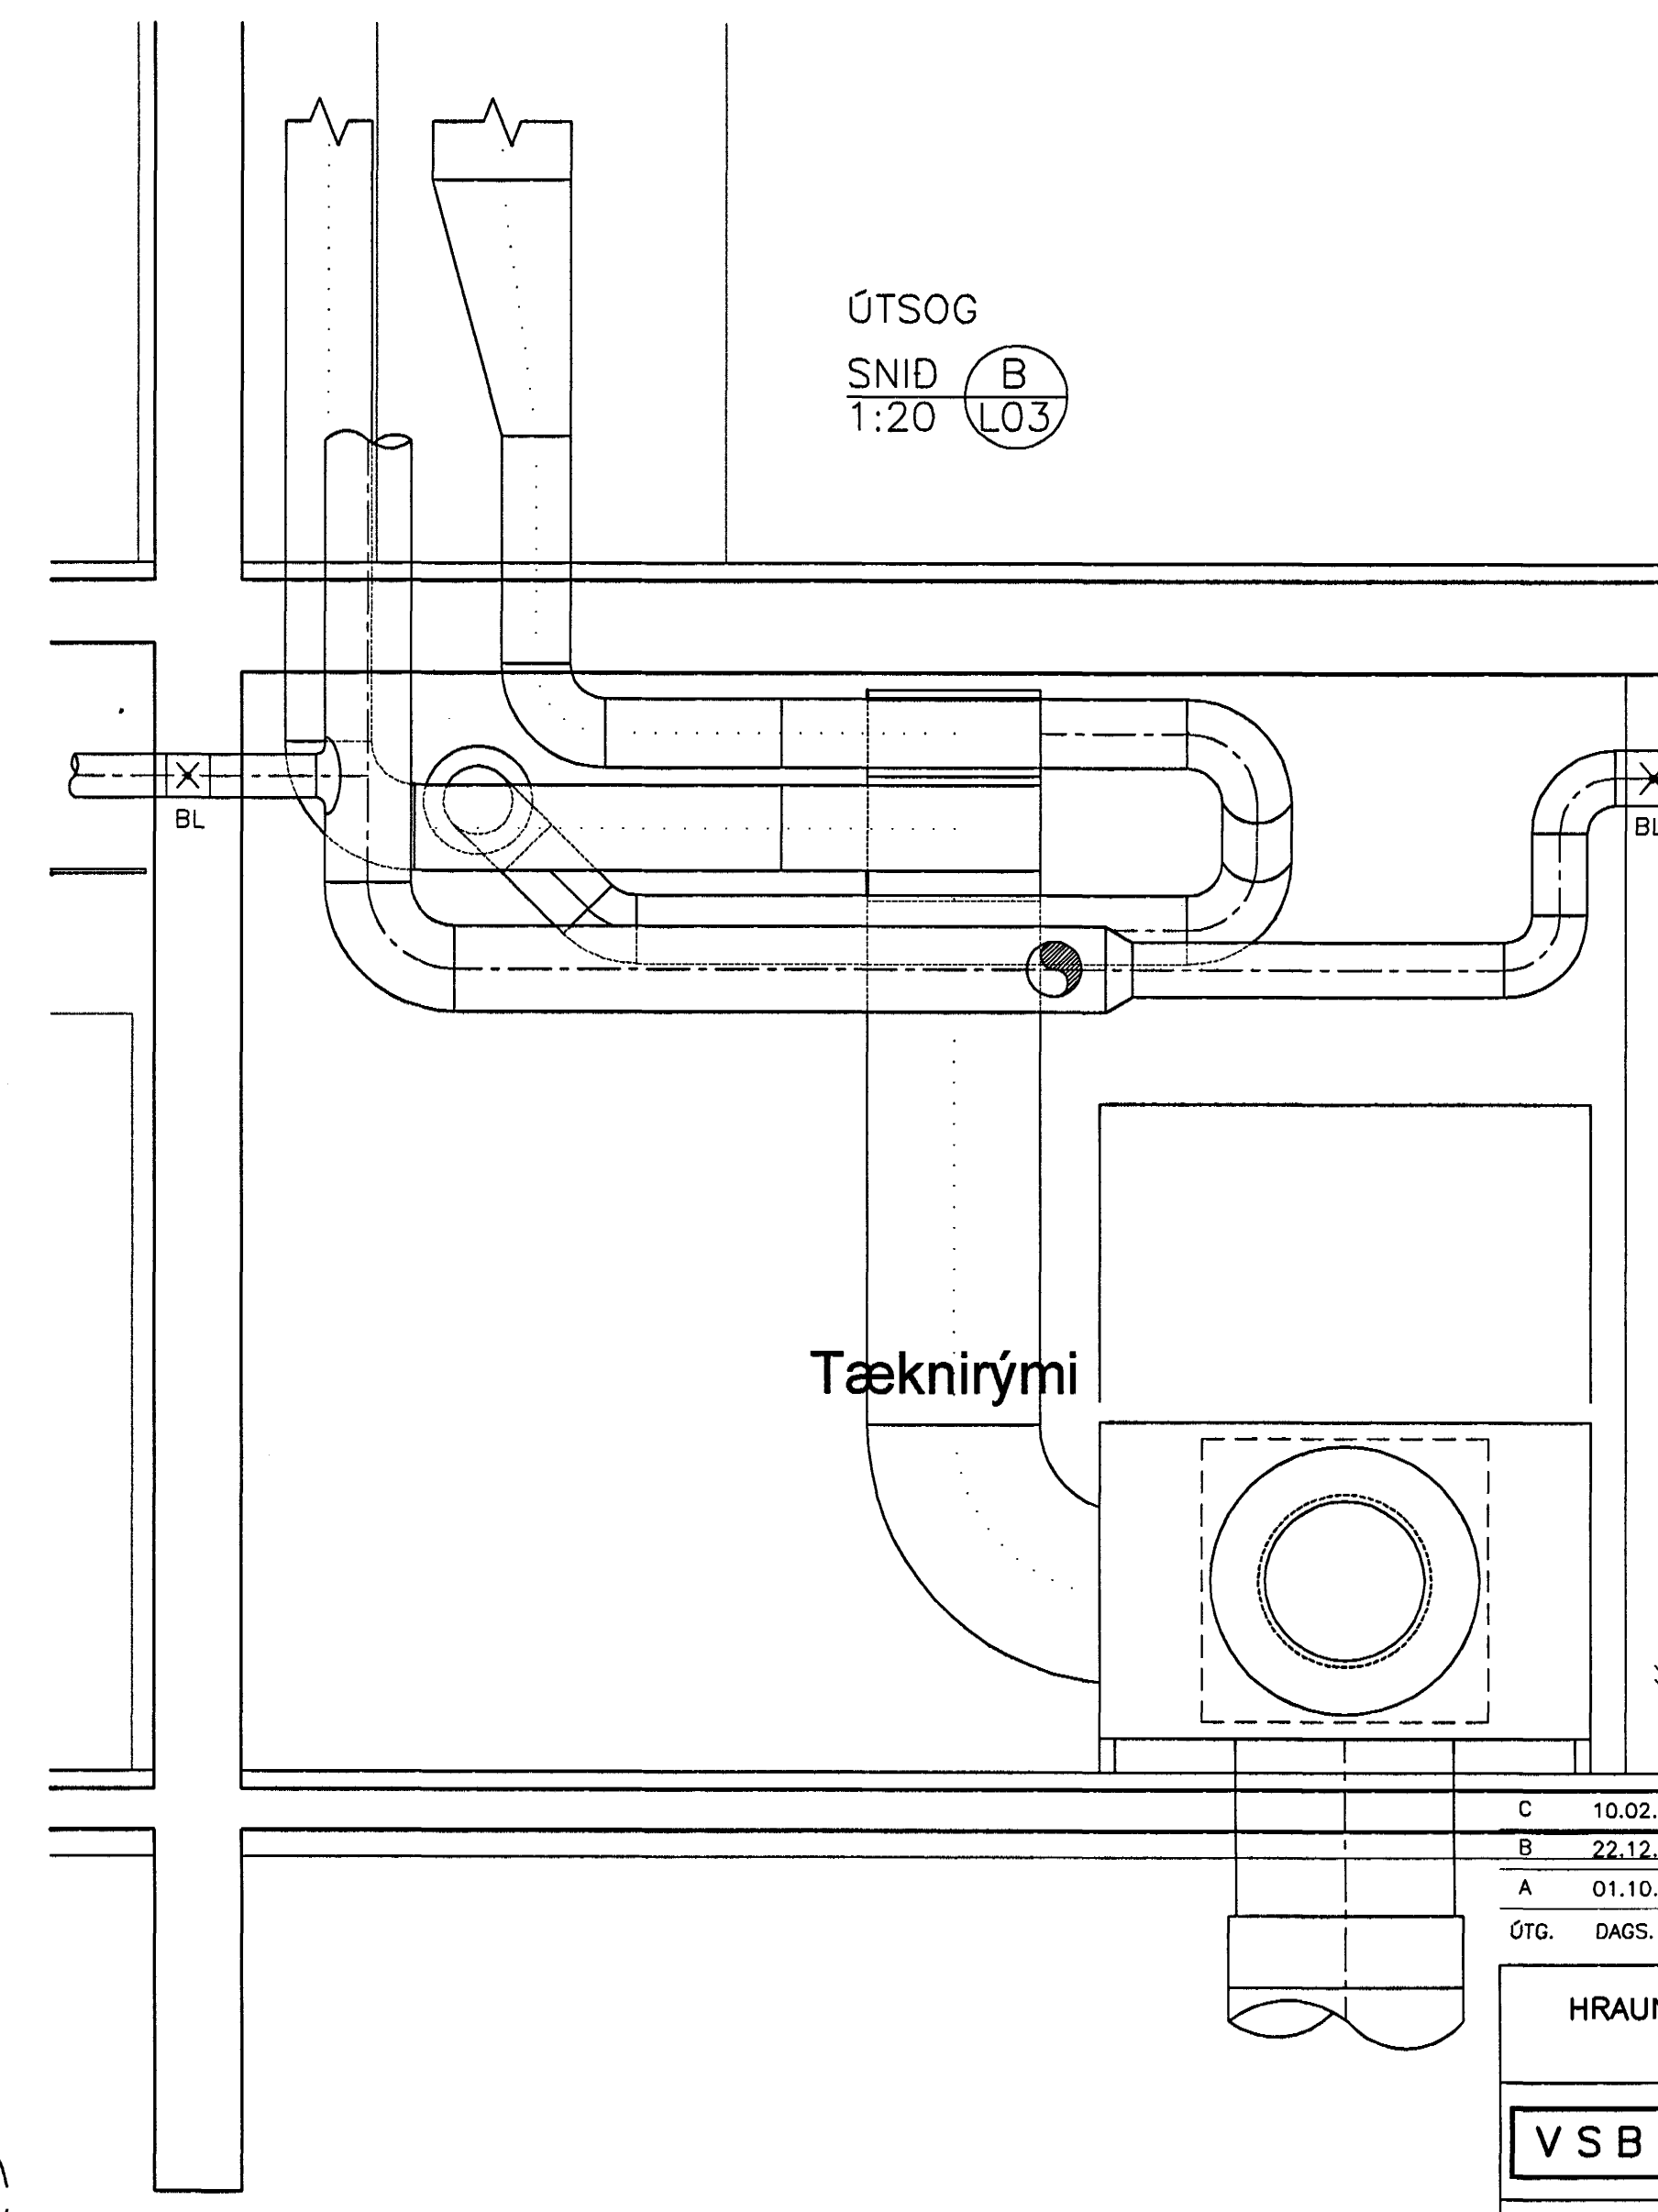


Tæknirými


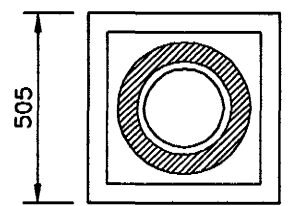


ÞAKBLÁSARI
HÚS C
GRUNNMYND 1:20

SNID A
1:20 L09

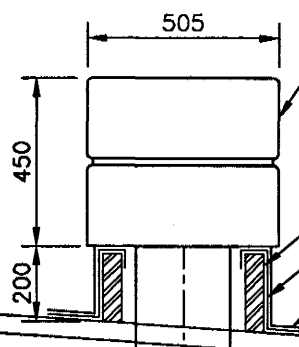

ÞAKBLÁSARI
STÖLL
ÞAKPAPPI
ÞÉTUNG MED ÞAKEFNI
ÞAK

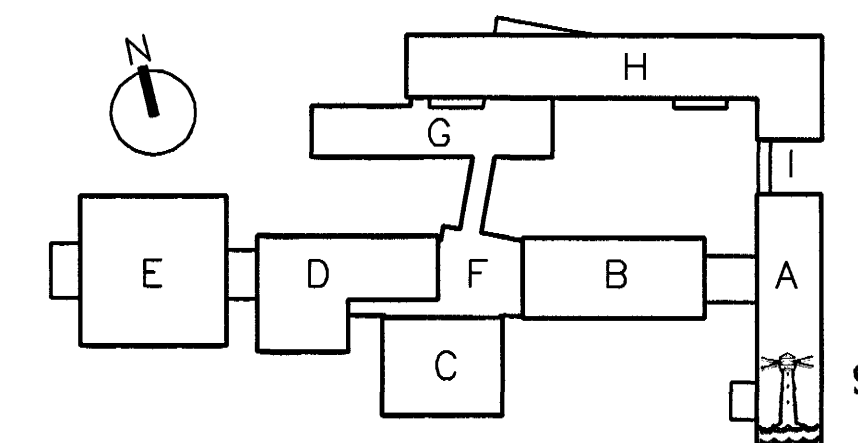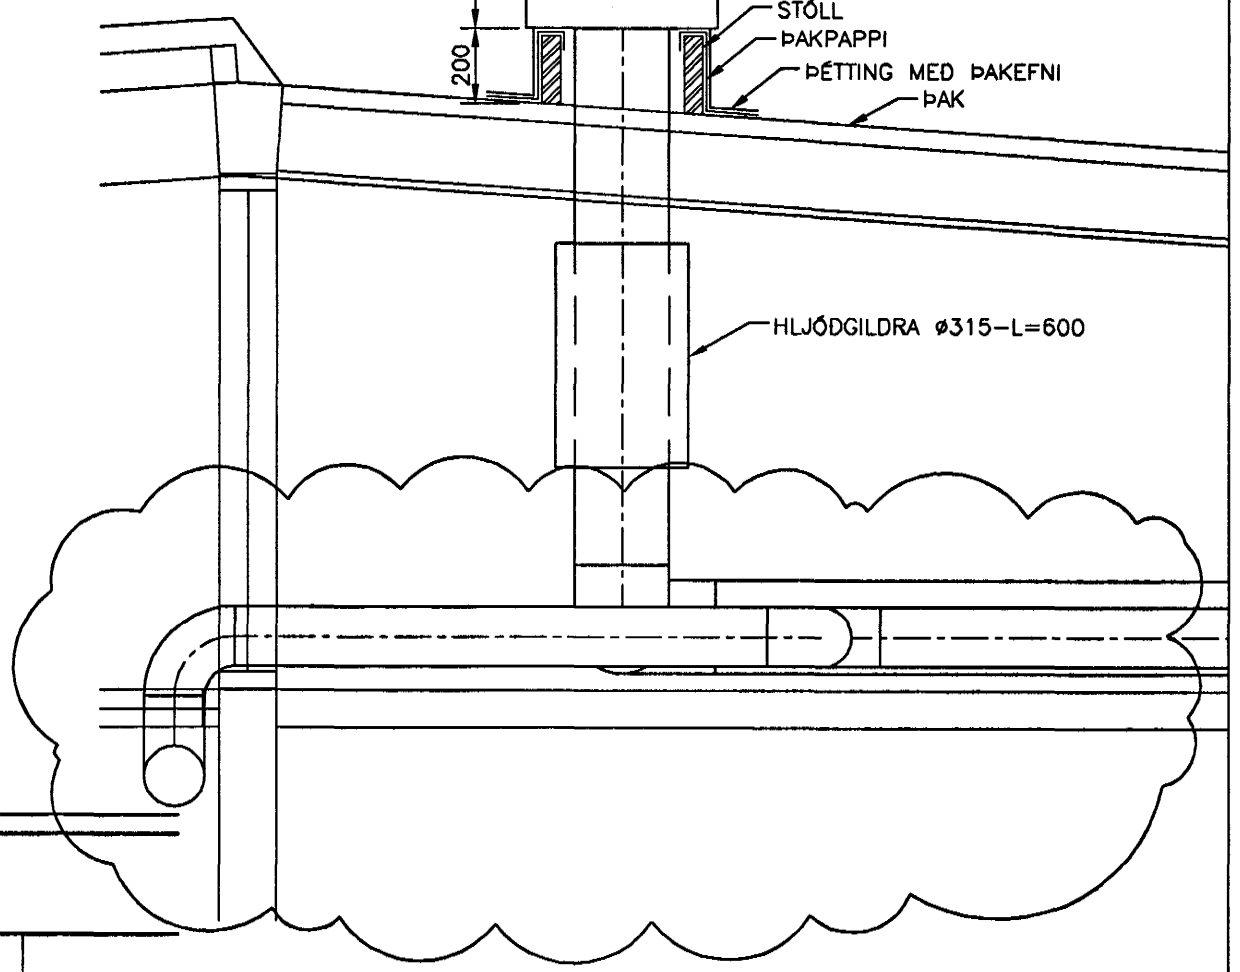

Samþykkt þann
18 MARS 2005

Byggingafultrúinn í Hafnarfirði
F.h. Sigurbjartur Halldórsson

BATTERÍÐ
ARKITEKTAR

FASTEIGNAFÉLAG
HAFNARFJARÐAR

Ábyrgðamaður
Sigrún Eiragrásson
Ksm1010@110557-2789
Kt. 110457-2789

C	10.02.05	SNID Í C HÓSI		
B	22.12.03	LOFTRÆSISKLEFI		
A	01.10.03	LOFTRÆSISKLEFI		
ÓTG.	DAGS.	BREYTING:	HANNAÐ	SAMP.
HRAUNTINGA 7, VÍDISTADASKÓLI VIBYGGING			LOFTRÆSING SNID, HÚS C OG H	
VSB VERKFRÆÐISTOFA			Áritun lögg. hönnuða: Sveinn Áki Sverrisson Kt.230855-5609 Björn E	
BEJARHRAUNI 20*220 HAFNARFJÖRÐUR Heimasíða: www.vsb.is • Netfang: vsb@vsb.is Sími55-8600 Fax 565-8610 Kt:710796-2899			FRV	
Hannað: SAS		Teiknað: HSS		
Mál: 1:50		Yfirfarið:		
Dags: 14.03.03		Nr: 02830-L10C		