

k: 16.33


4. hæð
Gk: 13.53

3. hæð
Gk: 10.73

2. hæð
Gk: 7.93

1. hæð
Gk: 5.13

geymslukjallari
Gk: 2.33

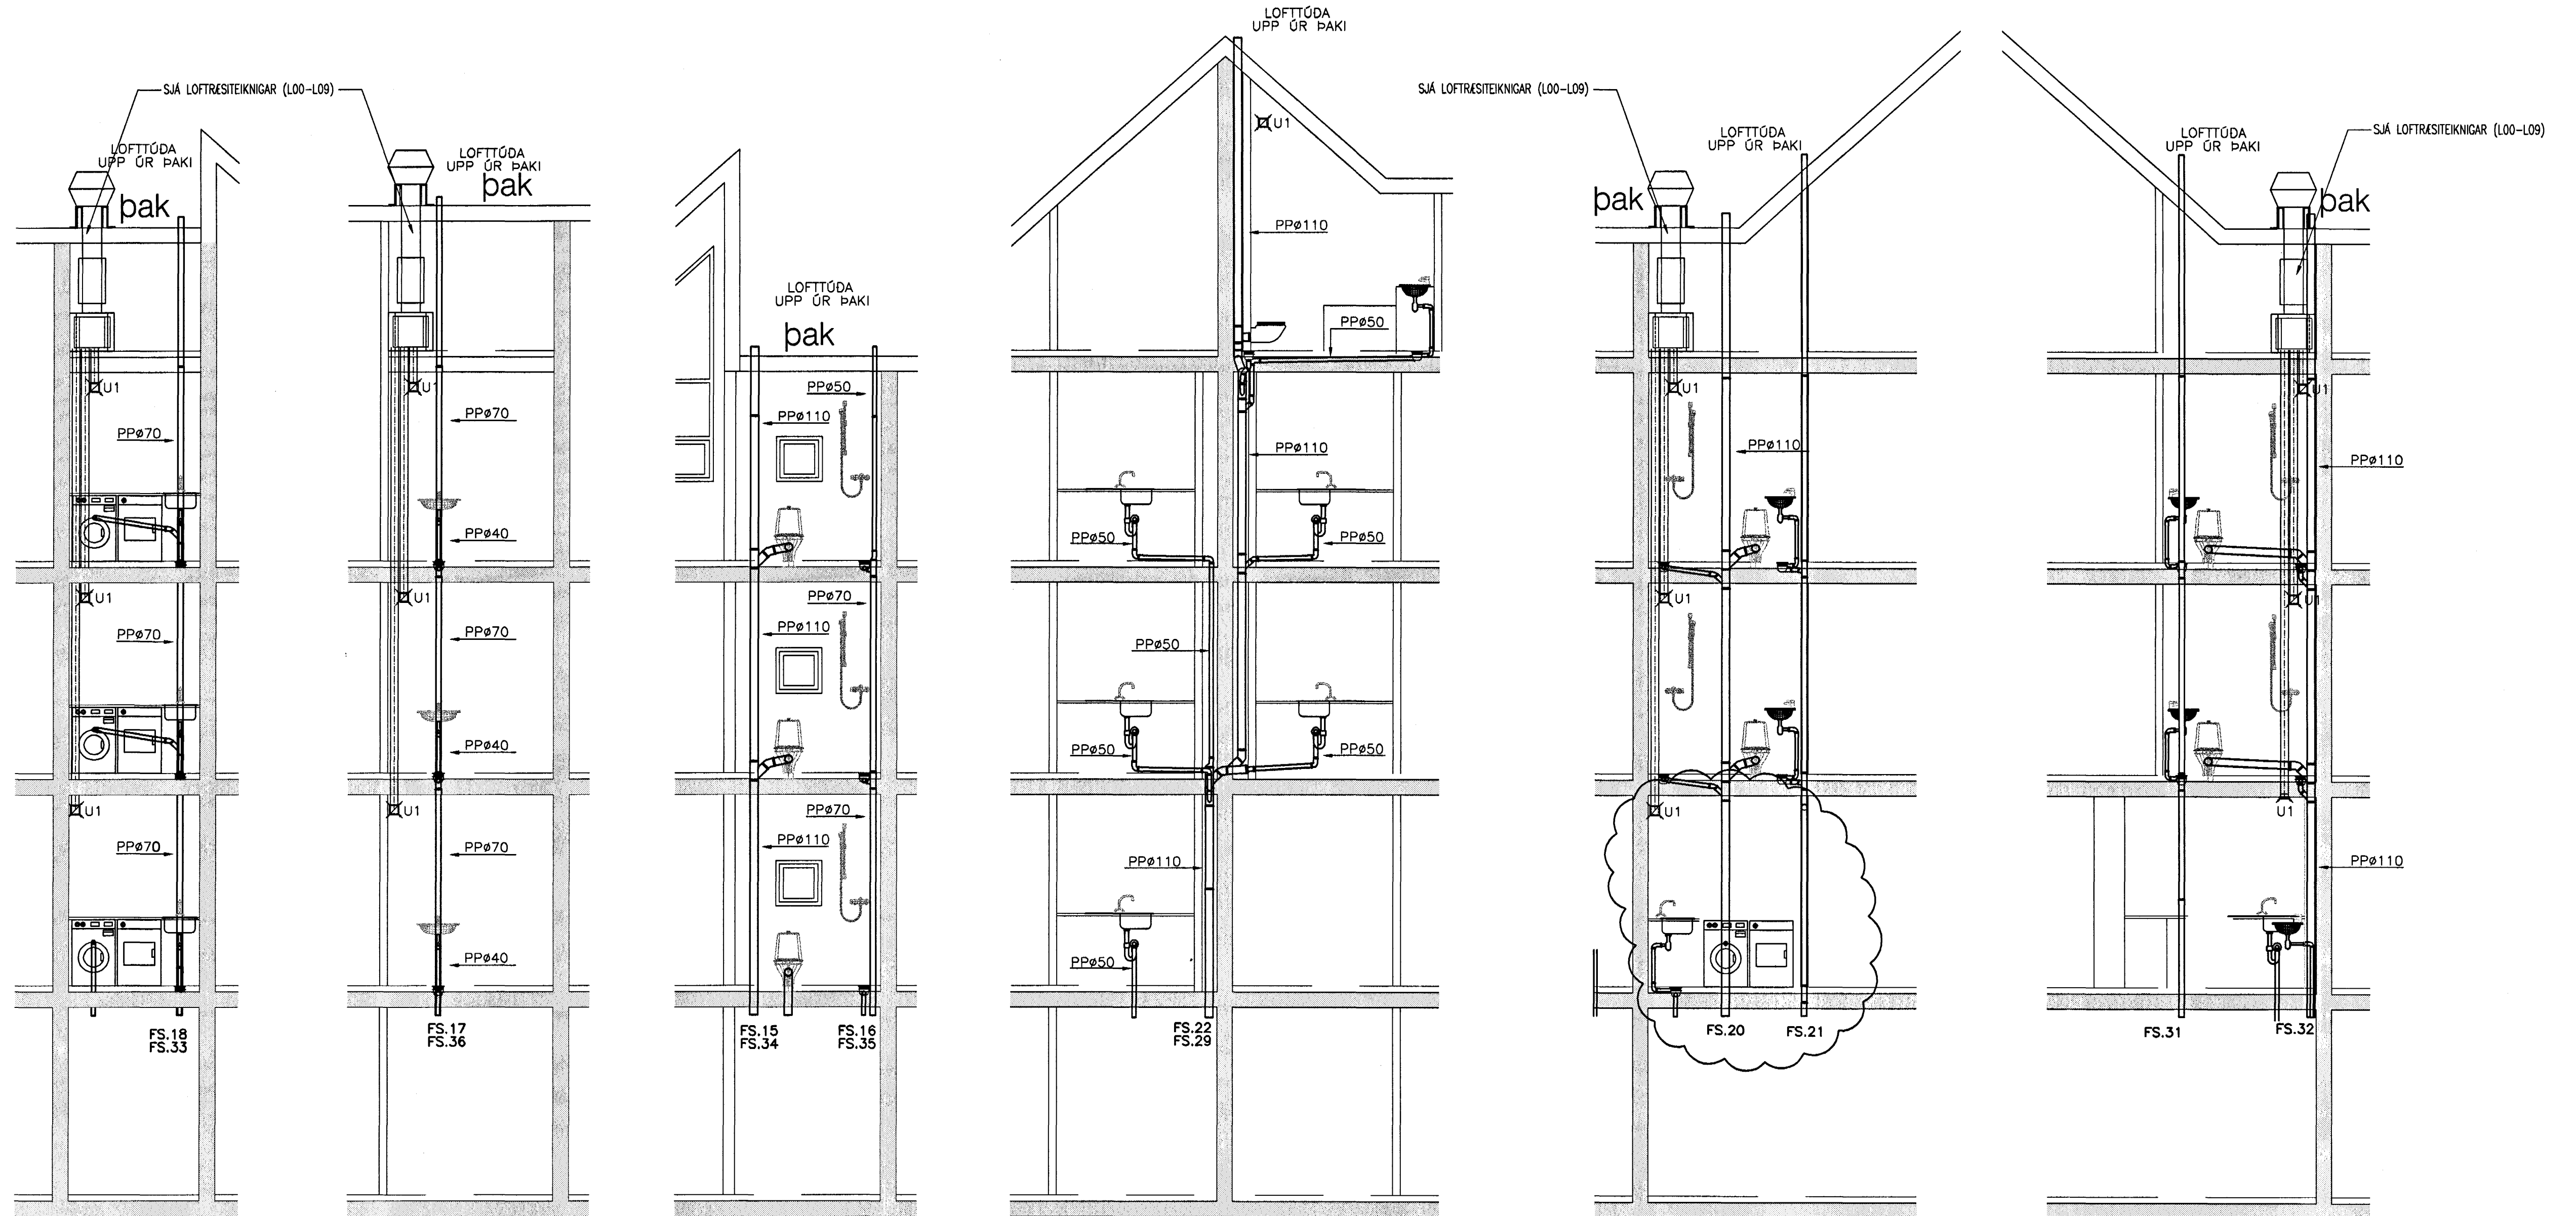

Samþykkt þann
18 MARS 2005
Byggingafulltrúinn í Hafnarfirði
F.h. Sigurbjartur Halldórsson

A	03.03.05	FALLSTAMI FS-21 OG ADRMR FRÆRRENSLISLAGNIR Breyttast vegna breytinga á lóð 01-06	BS	SÁS
ÚTG.	DAGS.	BREYTING:	HANNAÐ	SAMB.
HERJÓLFSGATA 36, 38 OG 40 LANGFYRARMÖLUM HAFNARFIRÐI			LOFTFRÆSING OG FRÆRRENSLISLAGNIR ÁSYNDIR NR.38	
VSB VERKFRÆDISTOFA			Xenun löggr. Ákunnab Sveinn Áki Svaneas Kl.230855-5609	
BEJARHRAUNI 20*220 HAFNARFJÖRÐUR Heimasíða: www.vsb.is • Netfang: vsb@vsb.is Sími:585-8600 Fax: 585-8610 • Kl:710796-2899			FRV	
Hannað: BS		Telknað: BS		
Mál:		Yfirtalað: SÁS		
Dags: 24.01.05		Nr: 04758-P59A		