


GAT NR.	BREIDDXLENGD GATS [MM]	GAT FYRIR
S1	300X600	LAGNIR
S2	300X600	LAGNIR
S3	250X300	LAGNIR
S4	200X300	LAGNIR
S5	250X500	LAGNIR
S6	500X500	LAGNIR
S7	200X1100	LAGNIR
S8	200X1800	LAGNIR

S • STOKKAR Í PLÖTU


• ALLIR ÓNEFNDIR STOKKAR ERU 150X150 MM

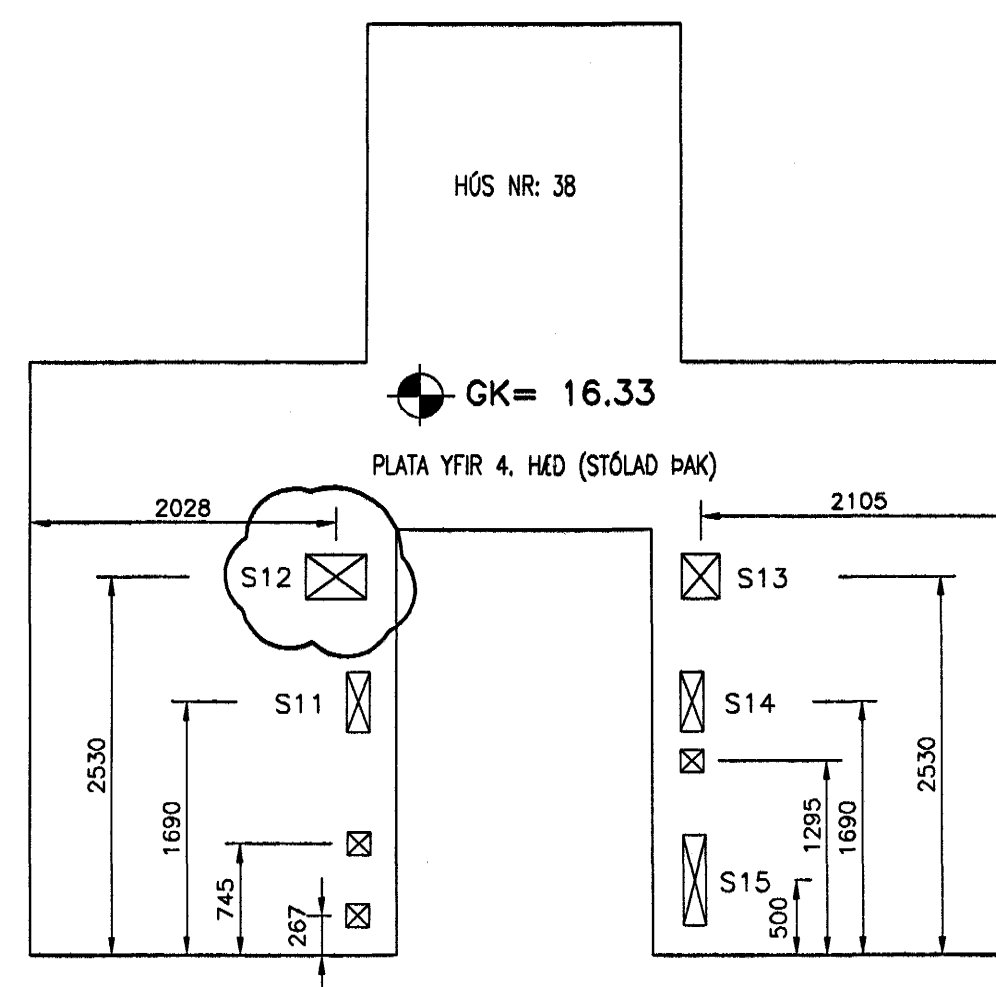

GAT NR.	BREIDDXLENGD GATS [MM]	GAT FYRIR
S11	150X400	LAGNIR
S12	300X400	LAGNIR
S13	150X300	LAGNIR
S14	150X400	LAGNIR
S15	150X600	LAGNIR

S • STOKKAR Í PLÖTU

• ALLIR ÓNEFNDIR STOKKAR ERU 150X150 MM

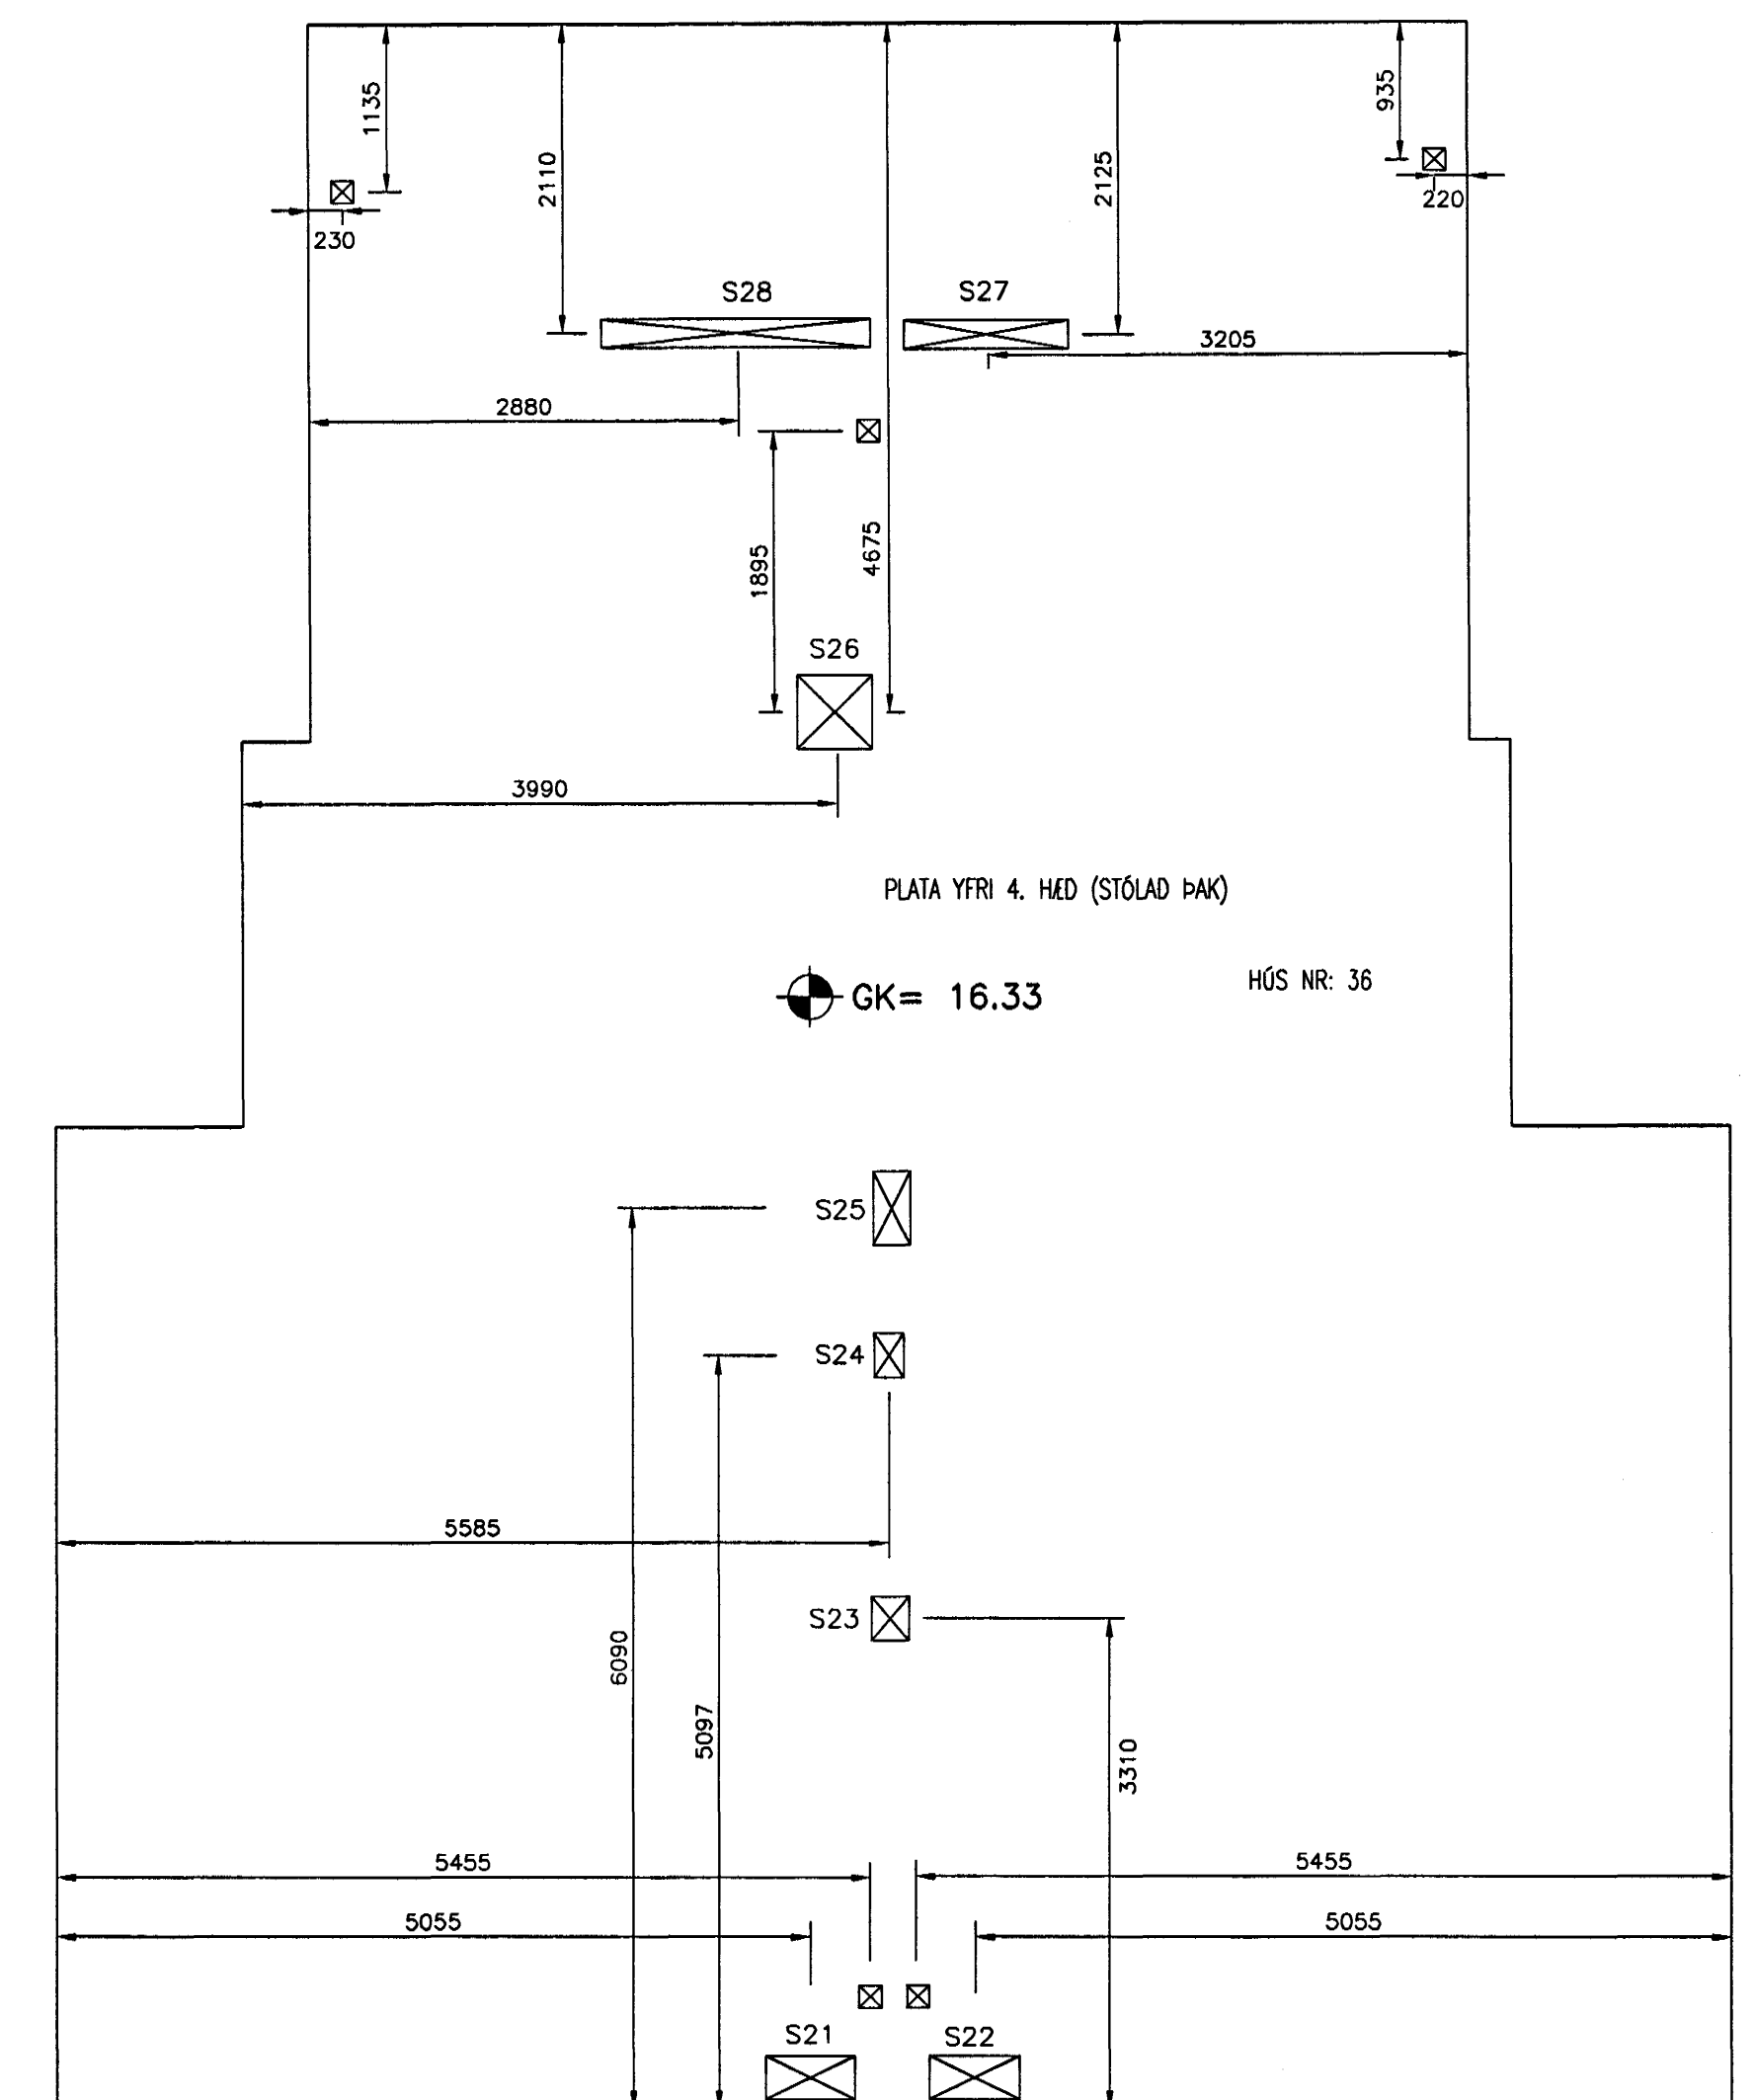

GAT NR.	BREIDDXLENGD GATS [MM]	GAT FYRIR
S21	300X600	LAGNIR
S22	300X600	LAGNIR
S23	250X300	LAGNIR
S24	200X300	LAGNIR
S25	250X500	LAGNIR
S26	500X500	LAGNIR
S27	200X1100	LAGNIR
S28	200X1800	LAGNIR

S • STOKKAR Í PLÖTU

• ALLIR ÓNEFNDIR STOKKAR ERU 150X150 MM

Samþykkt þann

18 MARS 2005

Byggingafulltrúinn / Hafnarfirði  
F.h. Sigurbjartur Halldórsson

A	03.03.05	STOKKUR S12 STEKKADUR	BS	SÁS
ÓTG.	DAGS.	BREYTING:	HANNAÐ	SAMP.
HERJÓLFSGATA 36, 38 OG 40 LANGEYRARMÖLUM HAFNARFIRÐI			GATAPLAN LOFTPLATA 4.HED HÚS NR: 36, 38 OG 40	
VSB VERKFRÆDISTOFA			Aritun lögg. höfundar: Eva Inga Áki Svendsen KT.230855-5609	
BEJARHRAUNI 20*220 HAFNARFJÖRDUR Heimasíða: www.vsb.is • Netfang: vsb@vsb.is Sími: 585-8600 Fax: 585-8610 • KT: 710796-2899			Hannað: Ap Teiknað: Ap Mál: 1:50 Yfirfarið: SÁS Dags: 21.01.05 Nr: 04758-P79A	