


RÚMMYND LOFTRÉSILAGNA 1:50
HÚS NR. 38

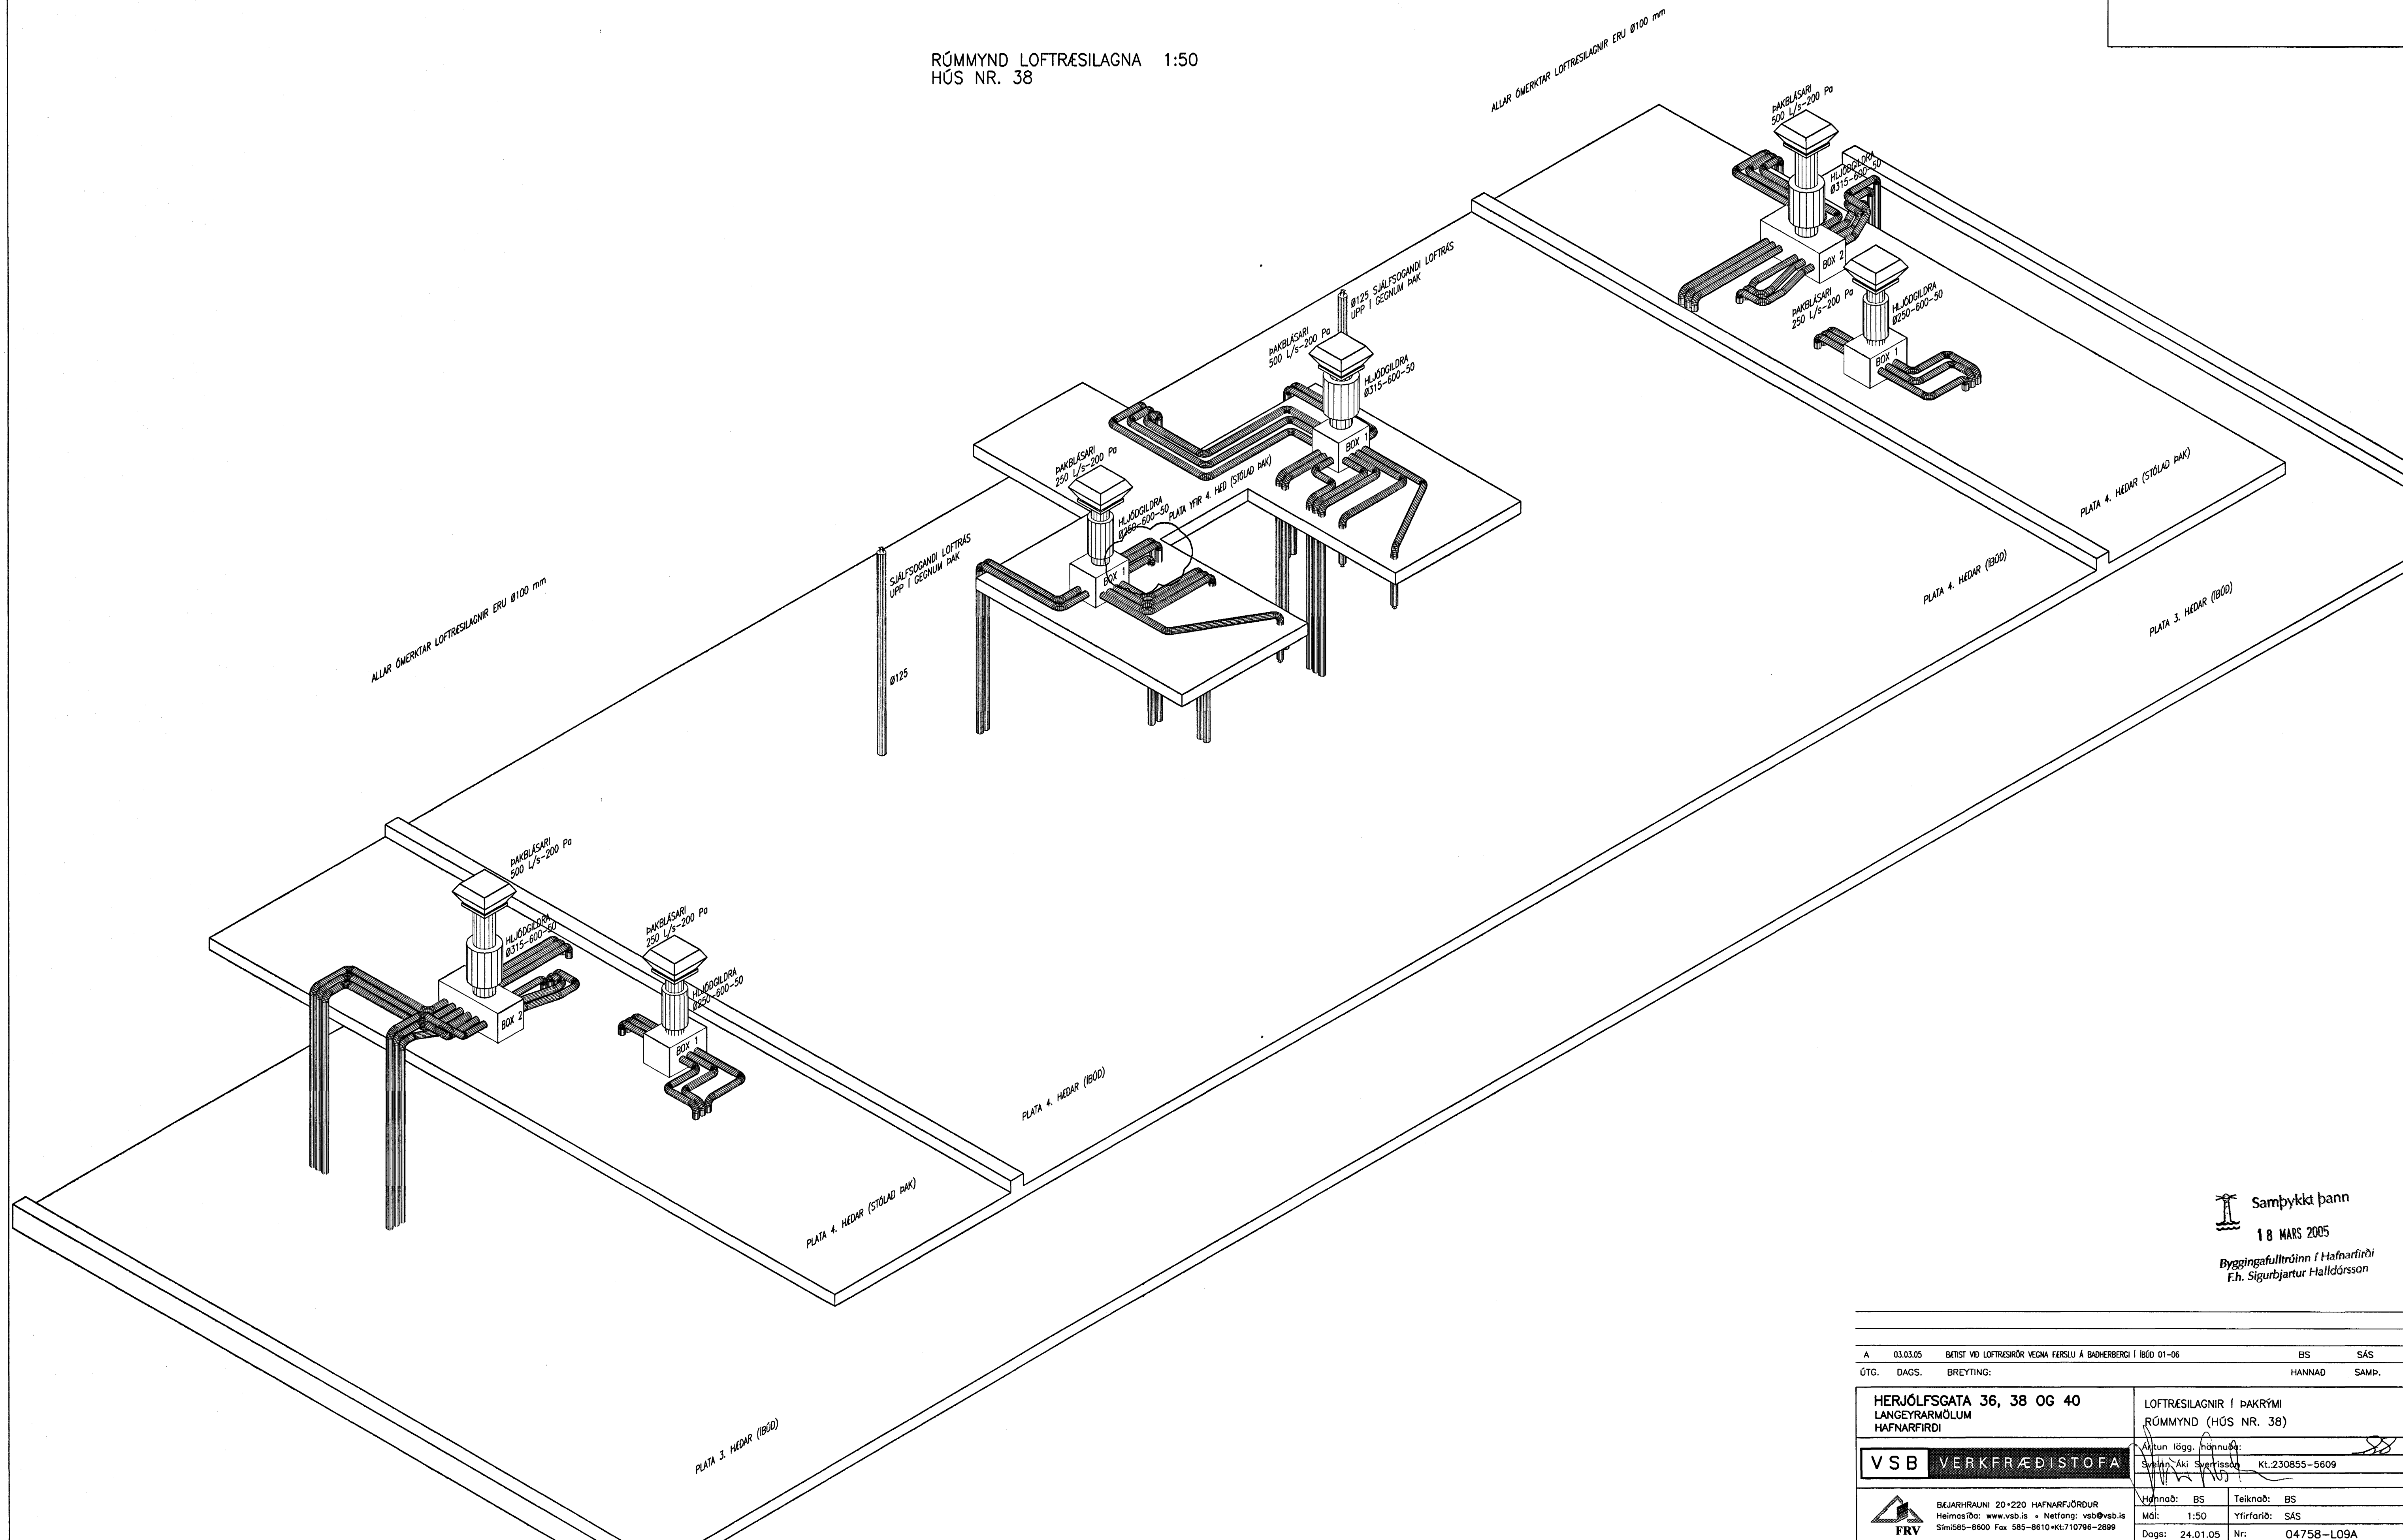

Samþykkt þann
18 MARS 2005
Byggingafultrúinn í Hafnarfirði
E.h. Sigurbjartur Halldórsson

A	03.03.05	BITIST VIÐ LOFTFRISRÖR VEGNA FÆRSLU Á BACHBERGI Í BÓO 01-06	BS	SÁS
ÖTG.	DAGS.	BREYTING:	HANNAÐ	SAMP.
HERJÓLFSGATA 36, 38 OG 40		LOFTRÉSILAGNIR Í ÞAKRÝMI		
LANGFYRARMÖLUM		RÚMMYND (HÚS NR. 38)		
HAFNARFIRÐI		Alltun lögg. hönnuð:		
VSB VERKFRÆÐISTOFA		Svein Aki Sveinsson Kt: 230855-5609		
BÉJARHRAUNI 20 • 220 HAFNARFJÖRDUR Heimasíða: www.vsb.is • Netfang: vsb@vsb.is Sími: 585-8600 Fax: 585-8610 • Kt: 710796-2899		Hönnuð: BS Teiknuð: BS Mál: 1:50 Yfirferið: SÁS Dags: 24.01.05 Nr: 04758-LOSA		