


HÚS NR. 38

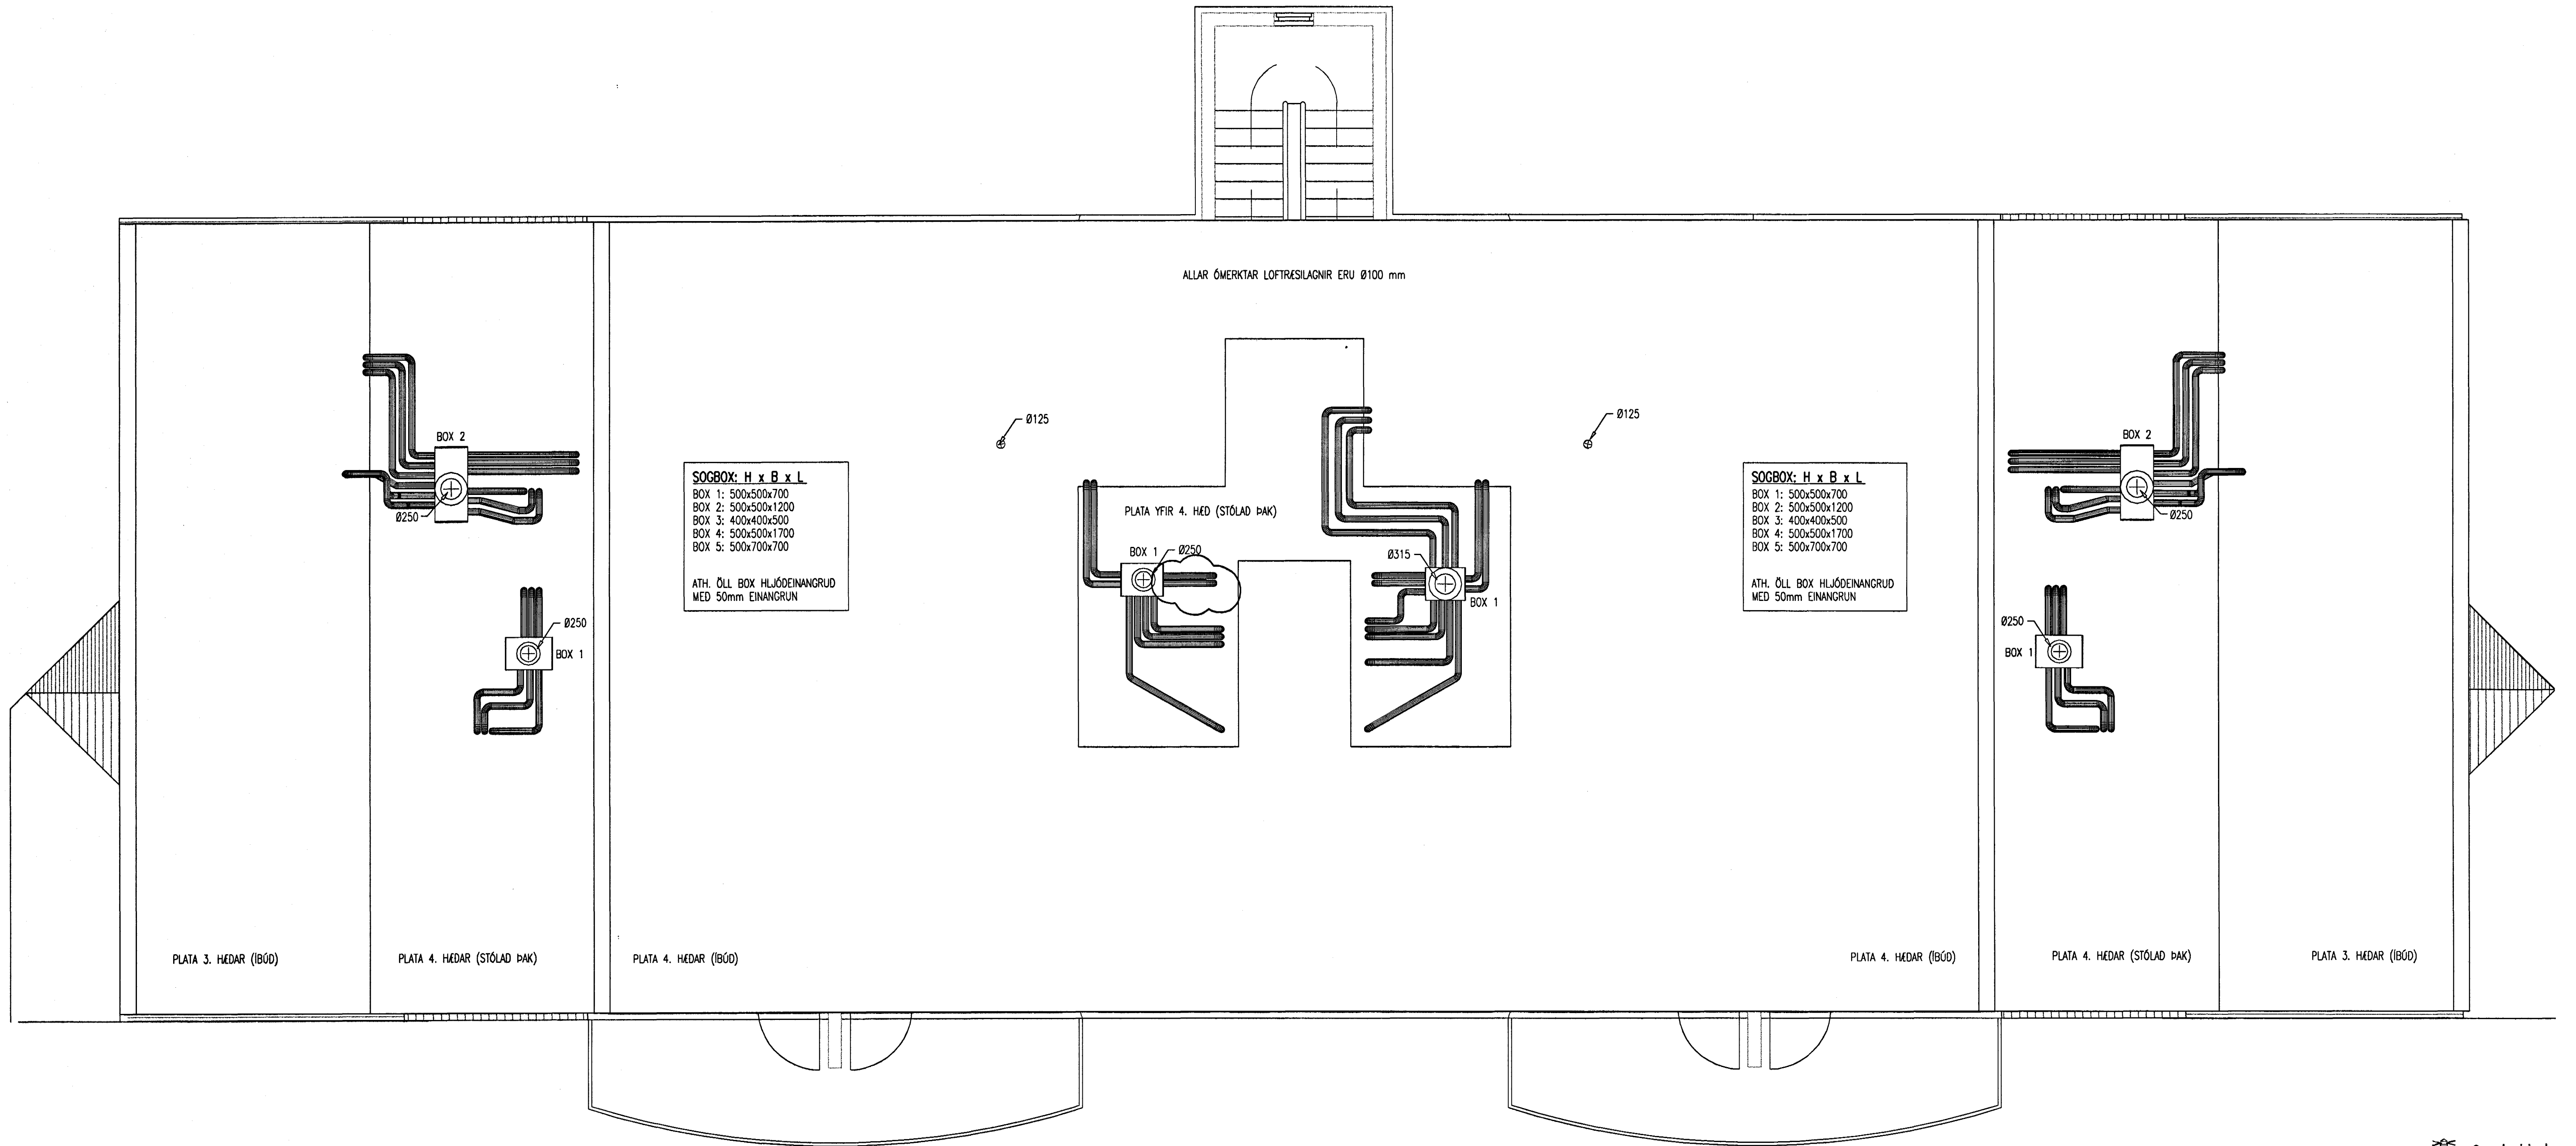

Samþykkt þann
18 MARS 2005

Byggingafultrúinn í Hafnarfirði
Eh. Sigurbjartur Halldórsson

A	03.03.05	ÞEYTT VÍD LOFTRESIRÖR VEGNA FERSLU Á BAÐHERBERGI Í ÍBÓÐ 01-06	BS	SÁS
ÓTG.	DAGS.	BREYTING:	HANNAD	SAMP.
HERJÓLFSGATA 36, 38 OG 40		LOFTRESILAGNIR Í ÞAKRÝMI		
LANGFYRARMÖLUM		GRUNNMYND (HÚS NR. 38)		
HAFNARFIRÐI		Áttun. lögg. kannaða: Sigrún Áki Skerfveig - KL 230855-5609		
VSB VERKFRÆÐISTOFA		Hannað: BS Teiknað: BS Mál: 1:50 Yfirfarið: SÁS Dags: 24.01.05 Nr: 04758-L10A		
BEIARHRAUNI 20-220 HAFNARFJÖRÐUR Heimasíða: www.vsb.is • Netfang: vsb@vsb.is Sími: 585-8600 Fax: 585-8610 • Kl: 710796-2899				