


AFSTÖÐUMYND MKV. 1:500

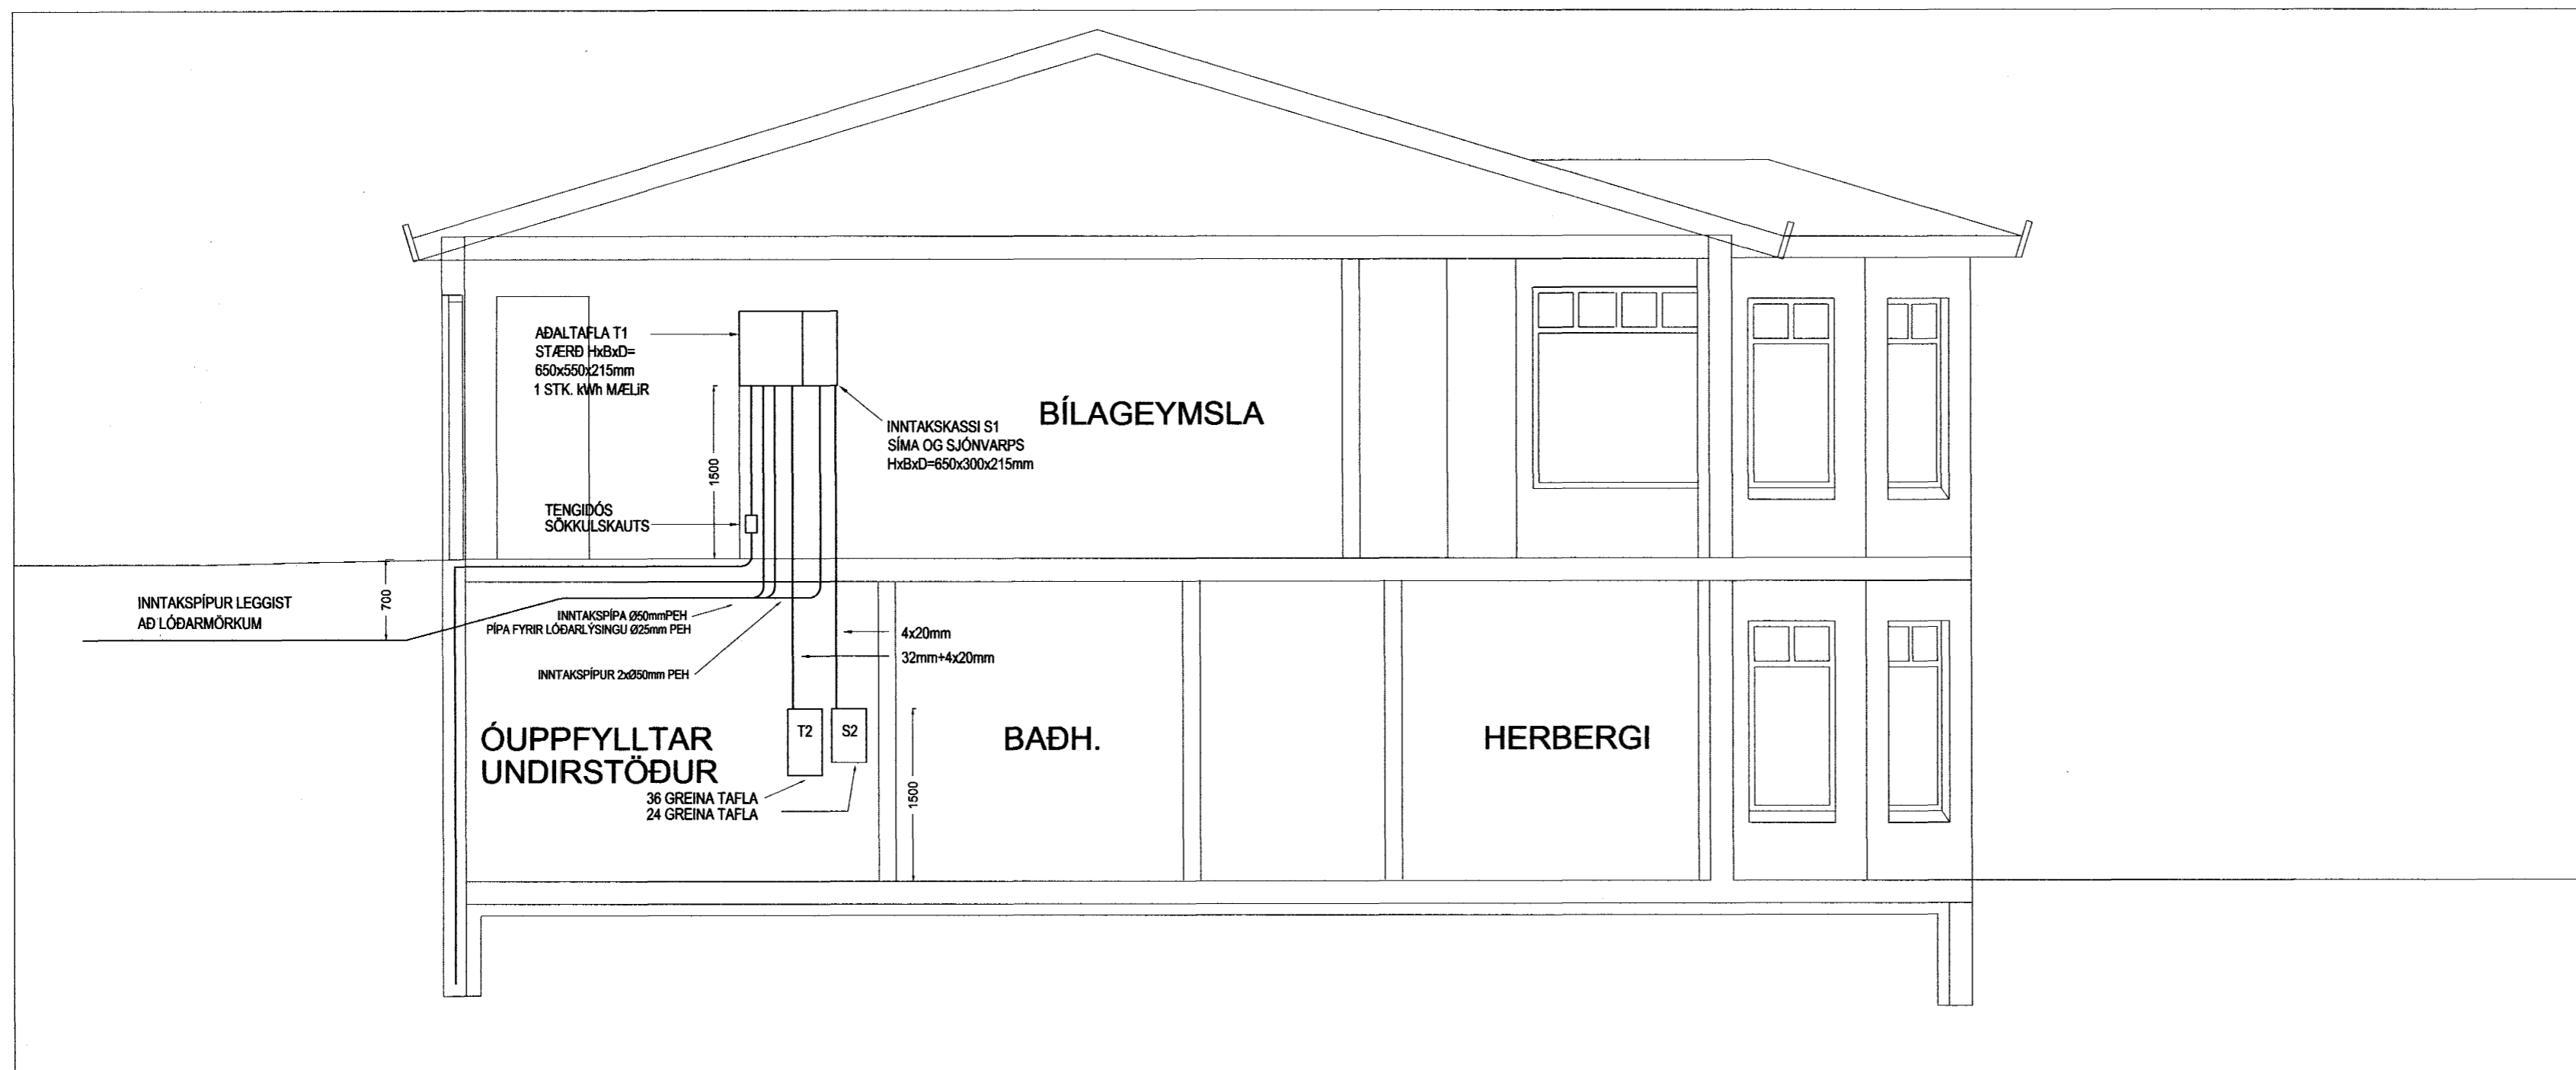

SNID A-A MKV. 1:50
LÁGSPENNA / SMÁSPENNA

Samþykkt þann
15 MARS 2005

Byggingafultrúinn í Hafnarfirði
F.h. Sigurbjartur Halldórsson

BREYTINGAR				
ÚTG.	DAGS.	BREYTING	HA.	YF.
A	10.12.04	REYNDARTEIKNING	GPR	GPR

VERKHLUTI
AFSTÖÐU- OG SNIDMYND

KVARNÍ	1:50		
HANNAÐ	TEIKNAD	YFIRF.	ÚTGÁFA
GPR	GPR	<i>[Signature]</i>	A

VERKKAUPI
Samþykkt þann
15 MARS 2005

GÓTUHEITI
ERLUÁS 80
STABUR
HAFNARFIRÐI

Gísli Þór Ragnarsson
Kennit. 040367-5789
Kambaseli 69, 109 Reykjavík Sími: 892 2228, Póstfang: teikning@torg.is

TEIKNING NR. ERL80.220	BLAÐ NR. 1	N. BLAÐ NR. 2
DAGS. 10.08.01	VERK NR.	
SAMP. <i>[Signature]</i>	KENNIT. 0403675789	