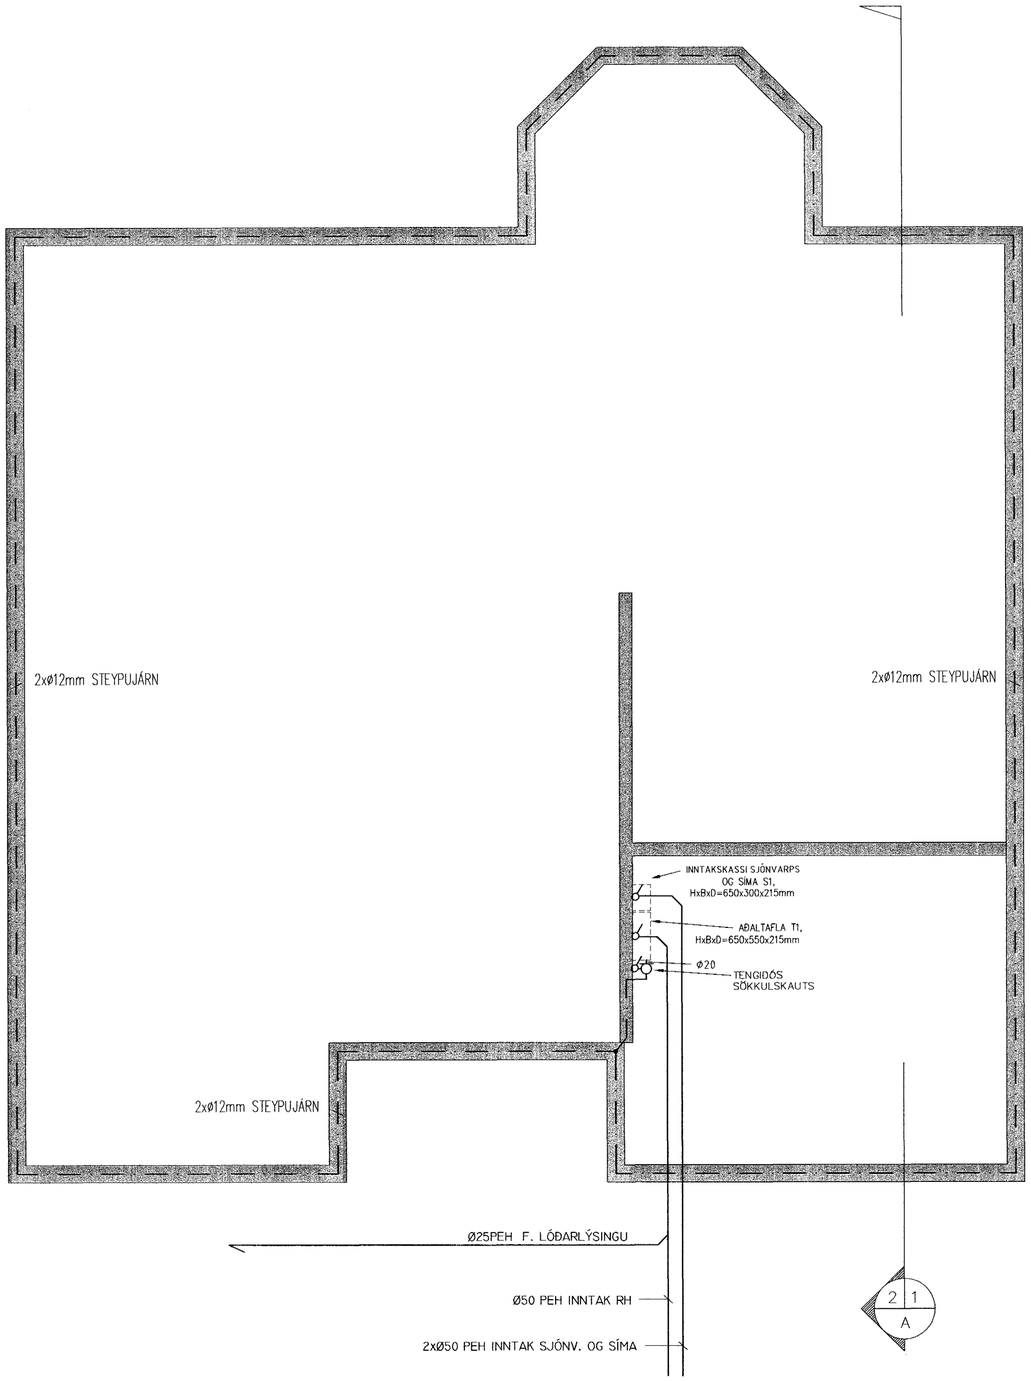

INNTAKSPÍPUR LEGGIST ÚT FYRIR
LÓÐARMÖRK 70cm UNDIR YFIRBORÐI JARÐAR

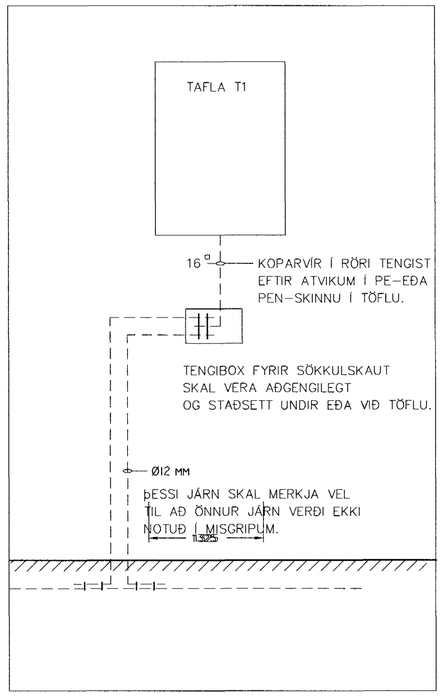

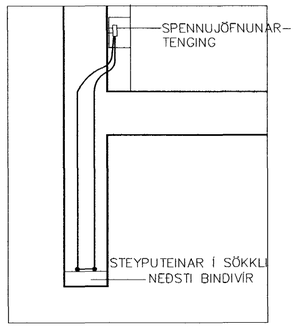

SNIÐ AF TENGINGU SÖKKULSSKAUTS

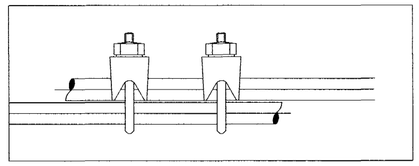

SAMTENGING TEINA

VERKLÝSING SÖKKULSSKAUTS:
VERKTAKI SKAL TENGJA SAMAN TVÖ NEÐSTU JÁRNIN Í SÖKKLINUM, ÞANNIG AÐ LEIÐANDI SAMBAND FÁIST. JÁRNIN SKULU TENGD SAMAN MEÐ VÍRALÁSUM. MIÐAÐ SÉ VIÐ AÐ TVEIR OG TVEIR VÍRALÁSAR SÉU Á HVERRI SAMTENGINGU. TAKA SKAL TVÖ STEYPUJÁRN UPP ÚR SÖKKLINUM Í TENGIDÓS UNDIR TÖFLU, SEM SÍÐAN SKAL FRAMLENGJA MEÐ 16mm^2 KOPAVÍR SEM TENGIST VIÐ PE SKINNU Í TÖFLU.

BREYTINGAR

ÚTG.	DAGS.	BREYTING	HA.	YF.
A	17.08.01	SÖKKULTEIKNING	GÞR	GÞR
B	10.12.04	REYNDARTEIKNING	GÞR	GÞR

VERKHLUTI
SÖKKULMYND

KVARÐI **1:50**

HANNAÐ	TEIKNAÐ	YFIRF.	ÚTGÁFA
GÞR	GÞR		B

VERKKAUPI

GÖTUHEITI
ERLUÁS 80

STAÐUR
HAFNARFIRÐI

Gísli Þór Ragnarsson
Kennit. 040367-5789
Kambaseli 69, 109 Reykjavík Sími: 892 2228, Póstfang: teikning@torg.is

TEIKNING NR.	BLAÐ NR.	N. BLAÐ NR.
ERL80.220	2	3

DAGS. **10.08.01**
VERK NR.
SAMÞ.
KENNIT. **0403675789**