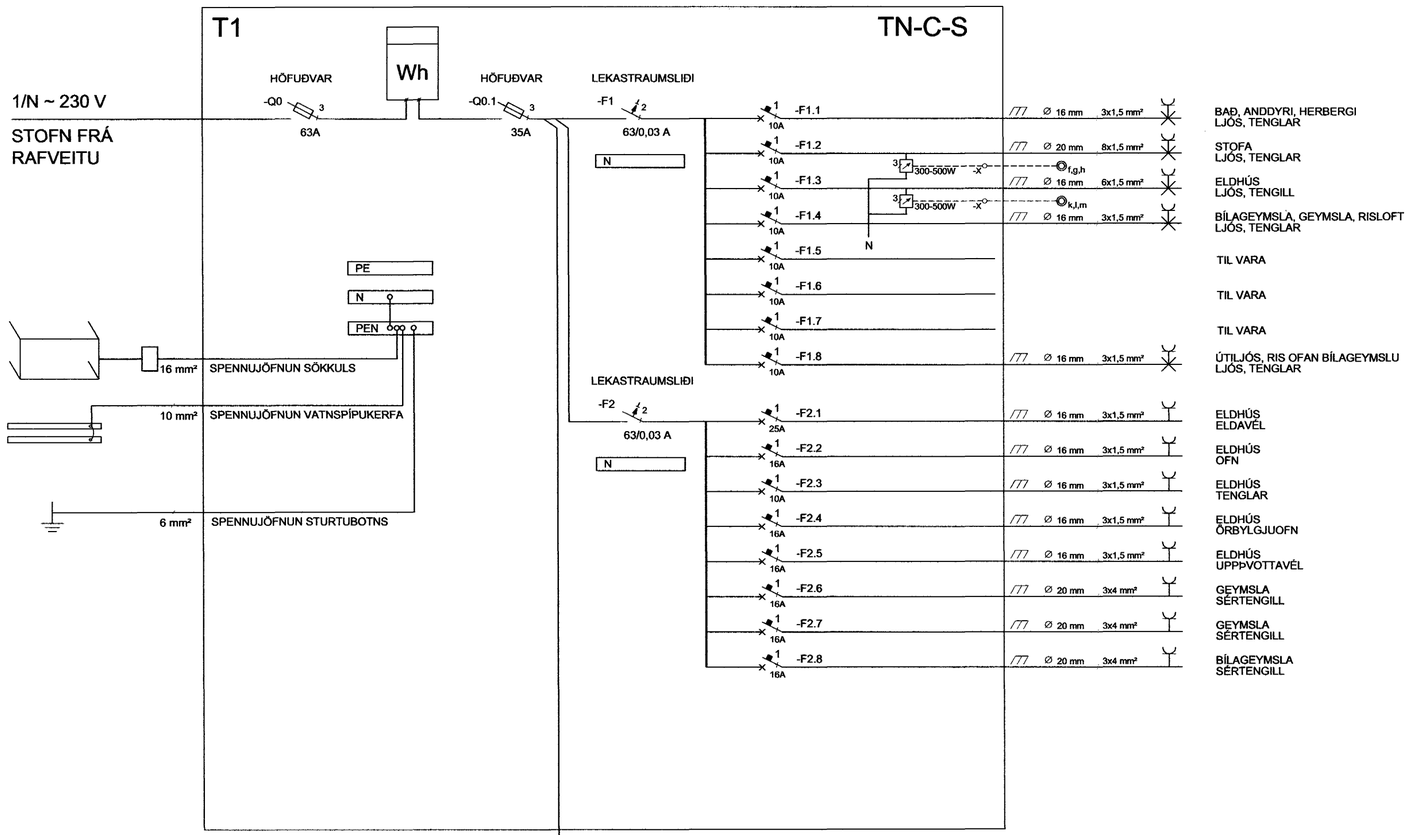

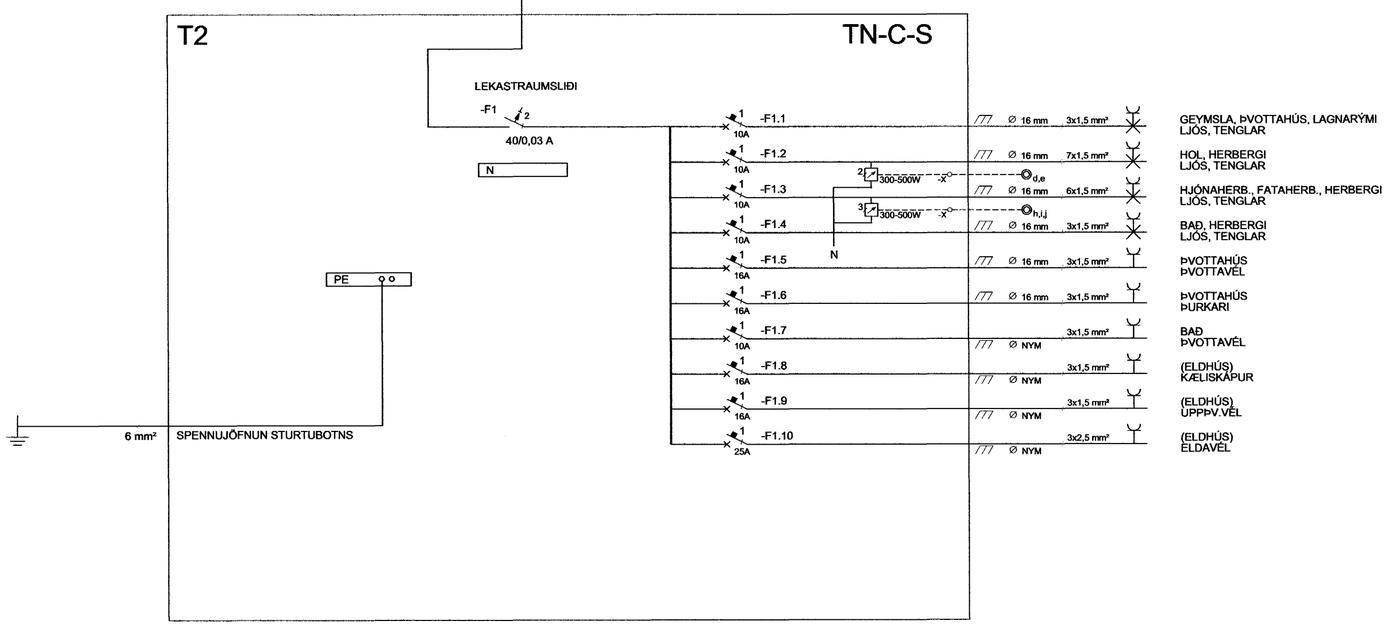

BREYTINGAR

ÚTG.	DAGS.	BREYTING	HA.	YF.
A	10.12.04	REYNDARTEIKNING	GÞR	GÞR

VERKHLUTI

EINLÍNUMYND
TAFLA T1 OG T2

KVARÐI 1:50

HANNAÐ	TEIKNAÐ	YFIRF.	ÚTGÁFA
GÞR	GÞR		A

VERKKAUPI

GÖTUHEITI
ERLUÁS 80

STAÐUR
HAFNARFIRÐI

Gísli Þór Ragnarsson
Kennit. 040367-5789
Kambaseli 69, 109 Reykjavík Sími: 892 2228, Póstfang: teikning@torg.is

TEIKNING NR.	BLAÐ NR.	N. BLAÐ NR.
ERL80.220	7	-

DAGS.	VERK NR.
28.10.01	

SAMÞ. KENNIT. 0403675789