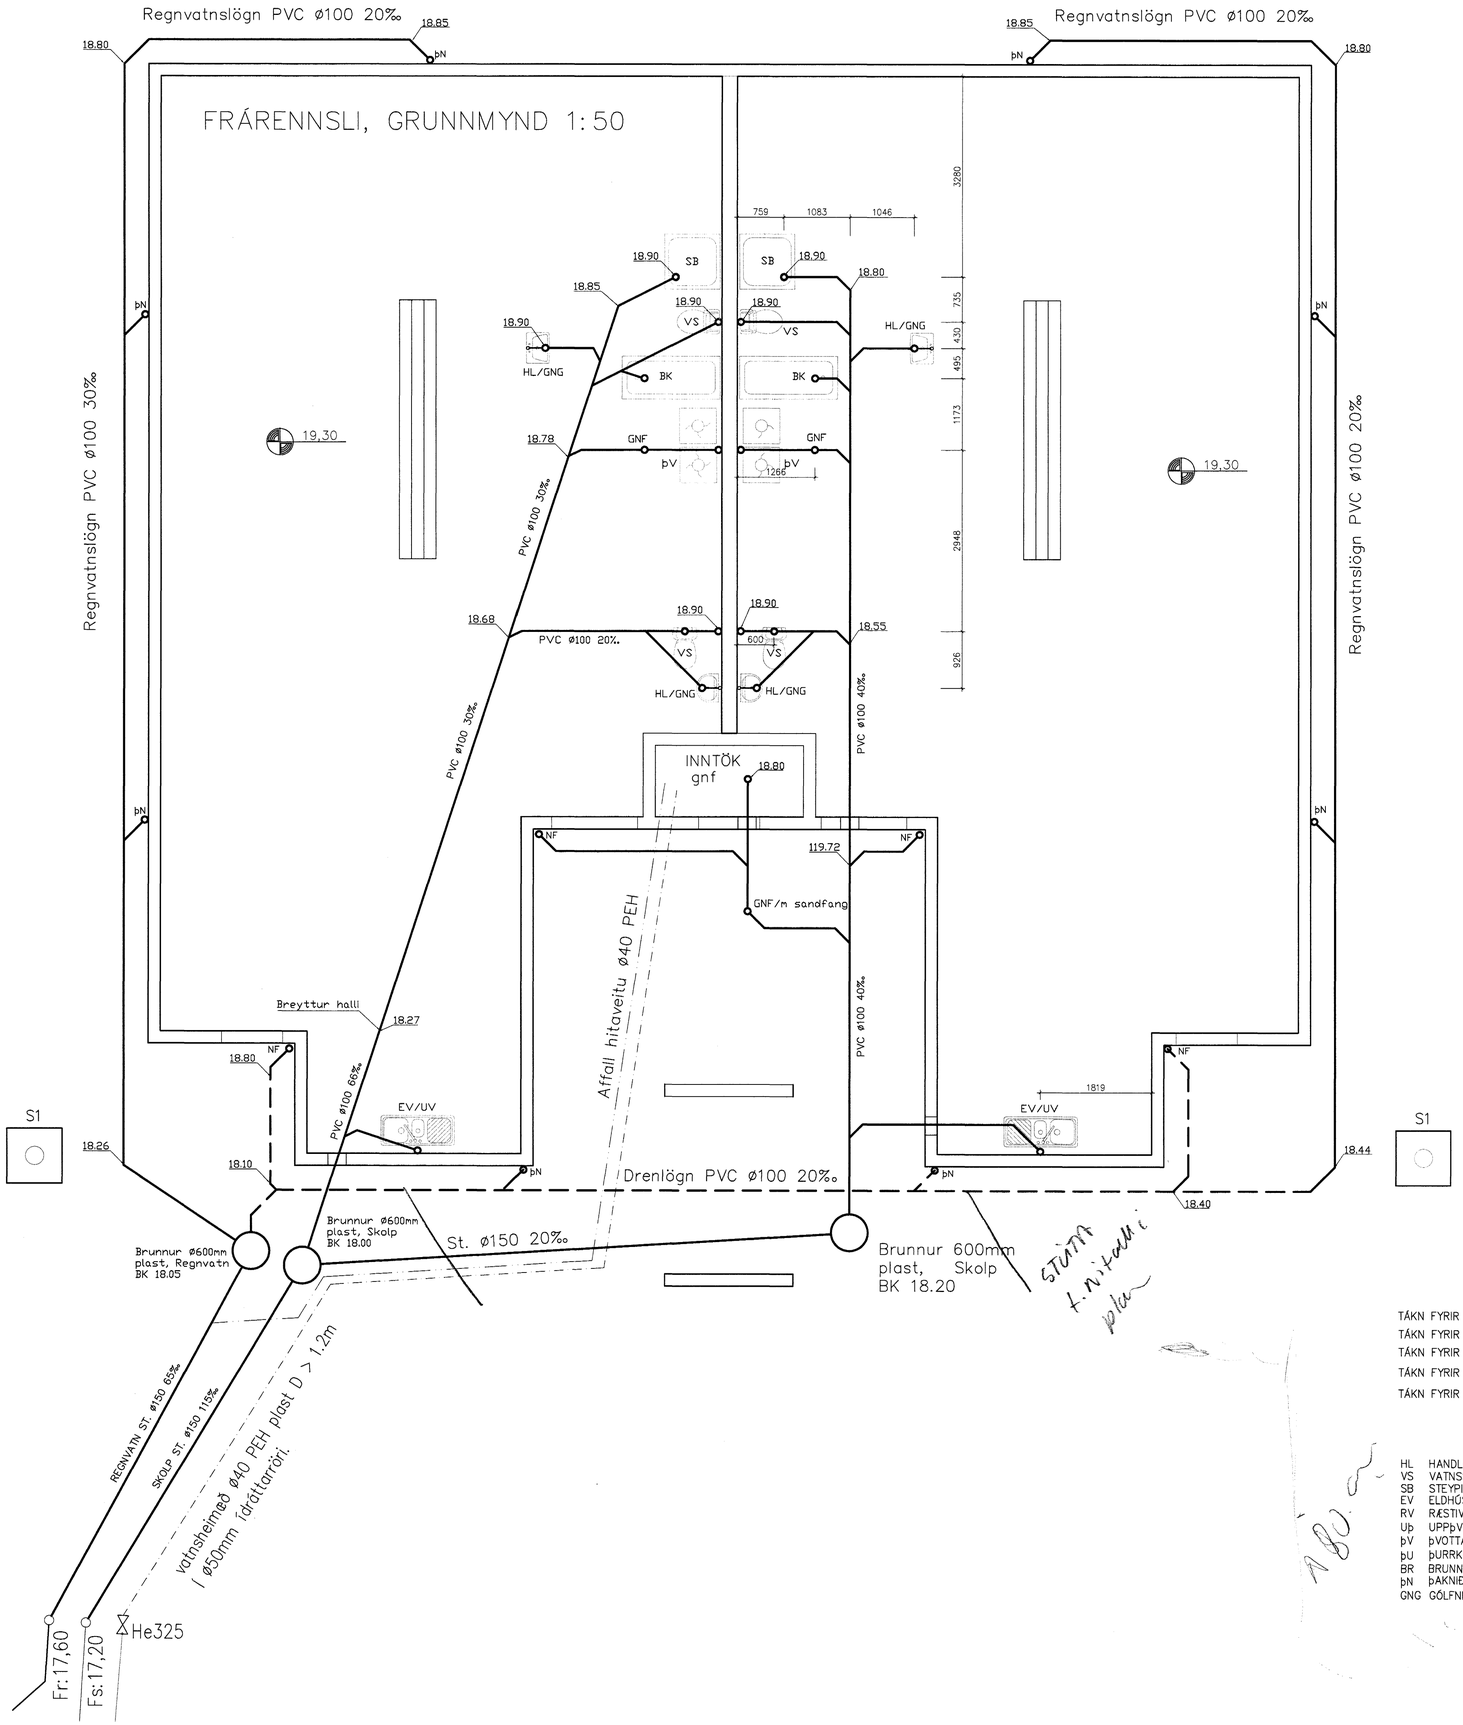

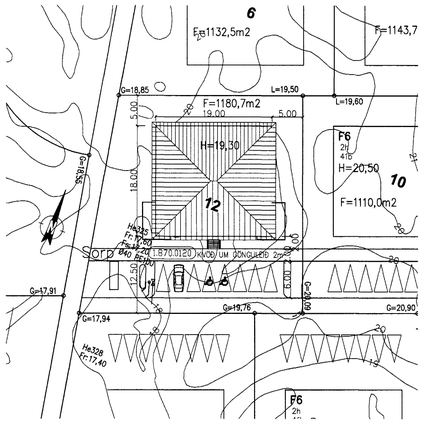

AFSTÖÐUMYND 1:500

SKÝRINGAR

Hæðarkótar eru gefnir upp í metrum og á fullfrágengin gólf. Hæðir eru gefnar upp í botn á rörum. Allar málsetningar eru í mm. Halli á lögnum er gefinn upp í prómilum. Lagnir skal leggja í samræmi við IST 65 og IST 68. Lagnir skulu uppfylla kröfum 196. gr. byggingar-eglugerðar. Frárennslislagnir undir botnplötu skulu vera PVC- plströr 100mm í þvermál. Frárennslislögn í jörð frá brunni að götulögn skal vera ø150mm úr steini. Grafa skal fyrir lögnum og brunnum í full-þjappað fyllingarefni. Fylla skal undir með fínum sandi og þjappa vel. Sandlag skal vera amk 150mm. Lagnir skulu liggja jafnt á belg en ekki á múffum. Halli lagna skal aldrei fara yfir 300 prómil. Gólf-niðurföll á baðherbergi og salerni tengjast frárennsli handlauga. Nágkvæm og endanleg staðsetning stúta ákvarðist miðað við þau tæki sem verða valin. Allar málsetningar skal endurkoða á staðnum.

Vatnshalli skal vera að gólfniðurföllum, 10 mm/m

PVC Táknar Polyvinylclorið plastlögn.
PP Táknar Polypropylen.
PE Táknar Polyethylen.

TÁKN FYRIR SKOLPLÖGN
TÁKN FYRIR REGNVATNSLÖGN
TÁKN FYRIR DRENLÖGN
TÁKN FYRIR KALDAVATNS INNTAK
TÁKN FYRIR AFFALL HITAVEITU

HL	HANDLAUG
VS	VATNSSALERNI
SB	STEYPIBAÐ
EV	ELDHÚSVASKUR
RV	RÆSTIVASKUR
Uþ	UPPþVOTTAVÉL
þV	þVOTTAVÉL
þU	þURRKARI
BR	BRUNNUR
þN	þAKNIÐURFALL
GNG	GÓLFNIÐURFALL MEÐ GEGNUMRENNSLI

Samþykkt þann
0 1 MARS 2005
Byggingafulltrúinn í Hafnarfirði
f.h. Sigurbjartur Halldórsson

Dags.	Breytingar	Nr.	Nafn

meter Verkfræðistofa ehf
Skútuvogi 6 - 2. hæð
104 Reykjavík
Sími: 5678922
Gsm: 8940059
meter@meter.is
www.meter.is

DREKAVELLIR 12, 221 HAFNARFJÖRÐUR

GRUNNLAGNIR, AFSTÖÐUMYND OG SKÝRINGAR

ÁRITUN SAMRÆMINGARHÖNNUÐAR:
Friðrik Friðriksson 2112564519

TÖLVUSKRÁ	HANNAÐ	TEIKNAÐ	YFIRFARIÐ	ÚTGÁFA
158-221-DREKAVELLIR 12	FO	FO	FO	1
SAMÞYKKT: Björgvin Víglundsson 0405462009	TEIKNING NR. 158-P1		MKV.	BLAÐ NR. P-01
Friðrik Friðriksson 2112564519	DAGS. 25.02.2005		VERK NR. 158	