



2.13

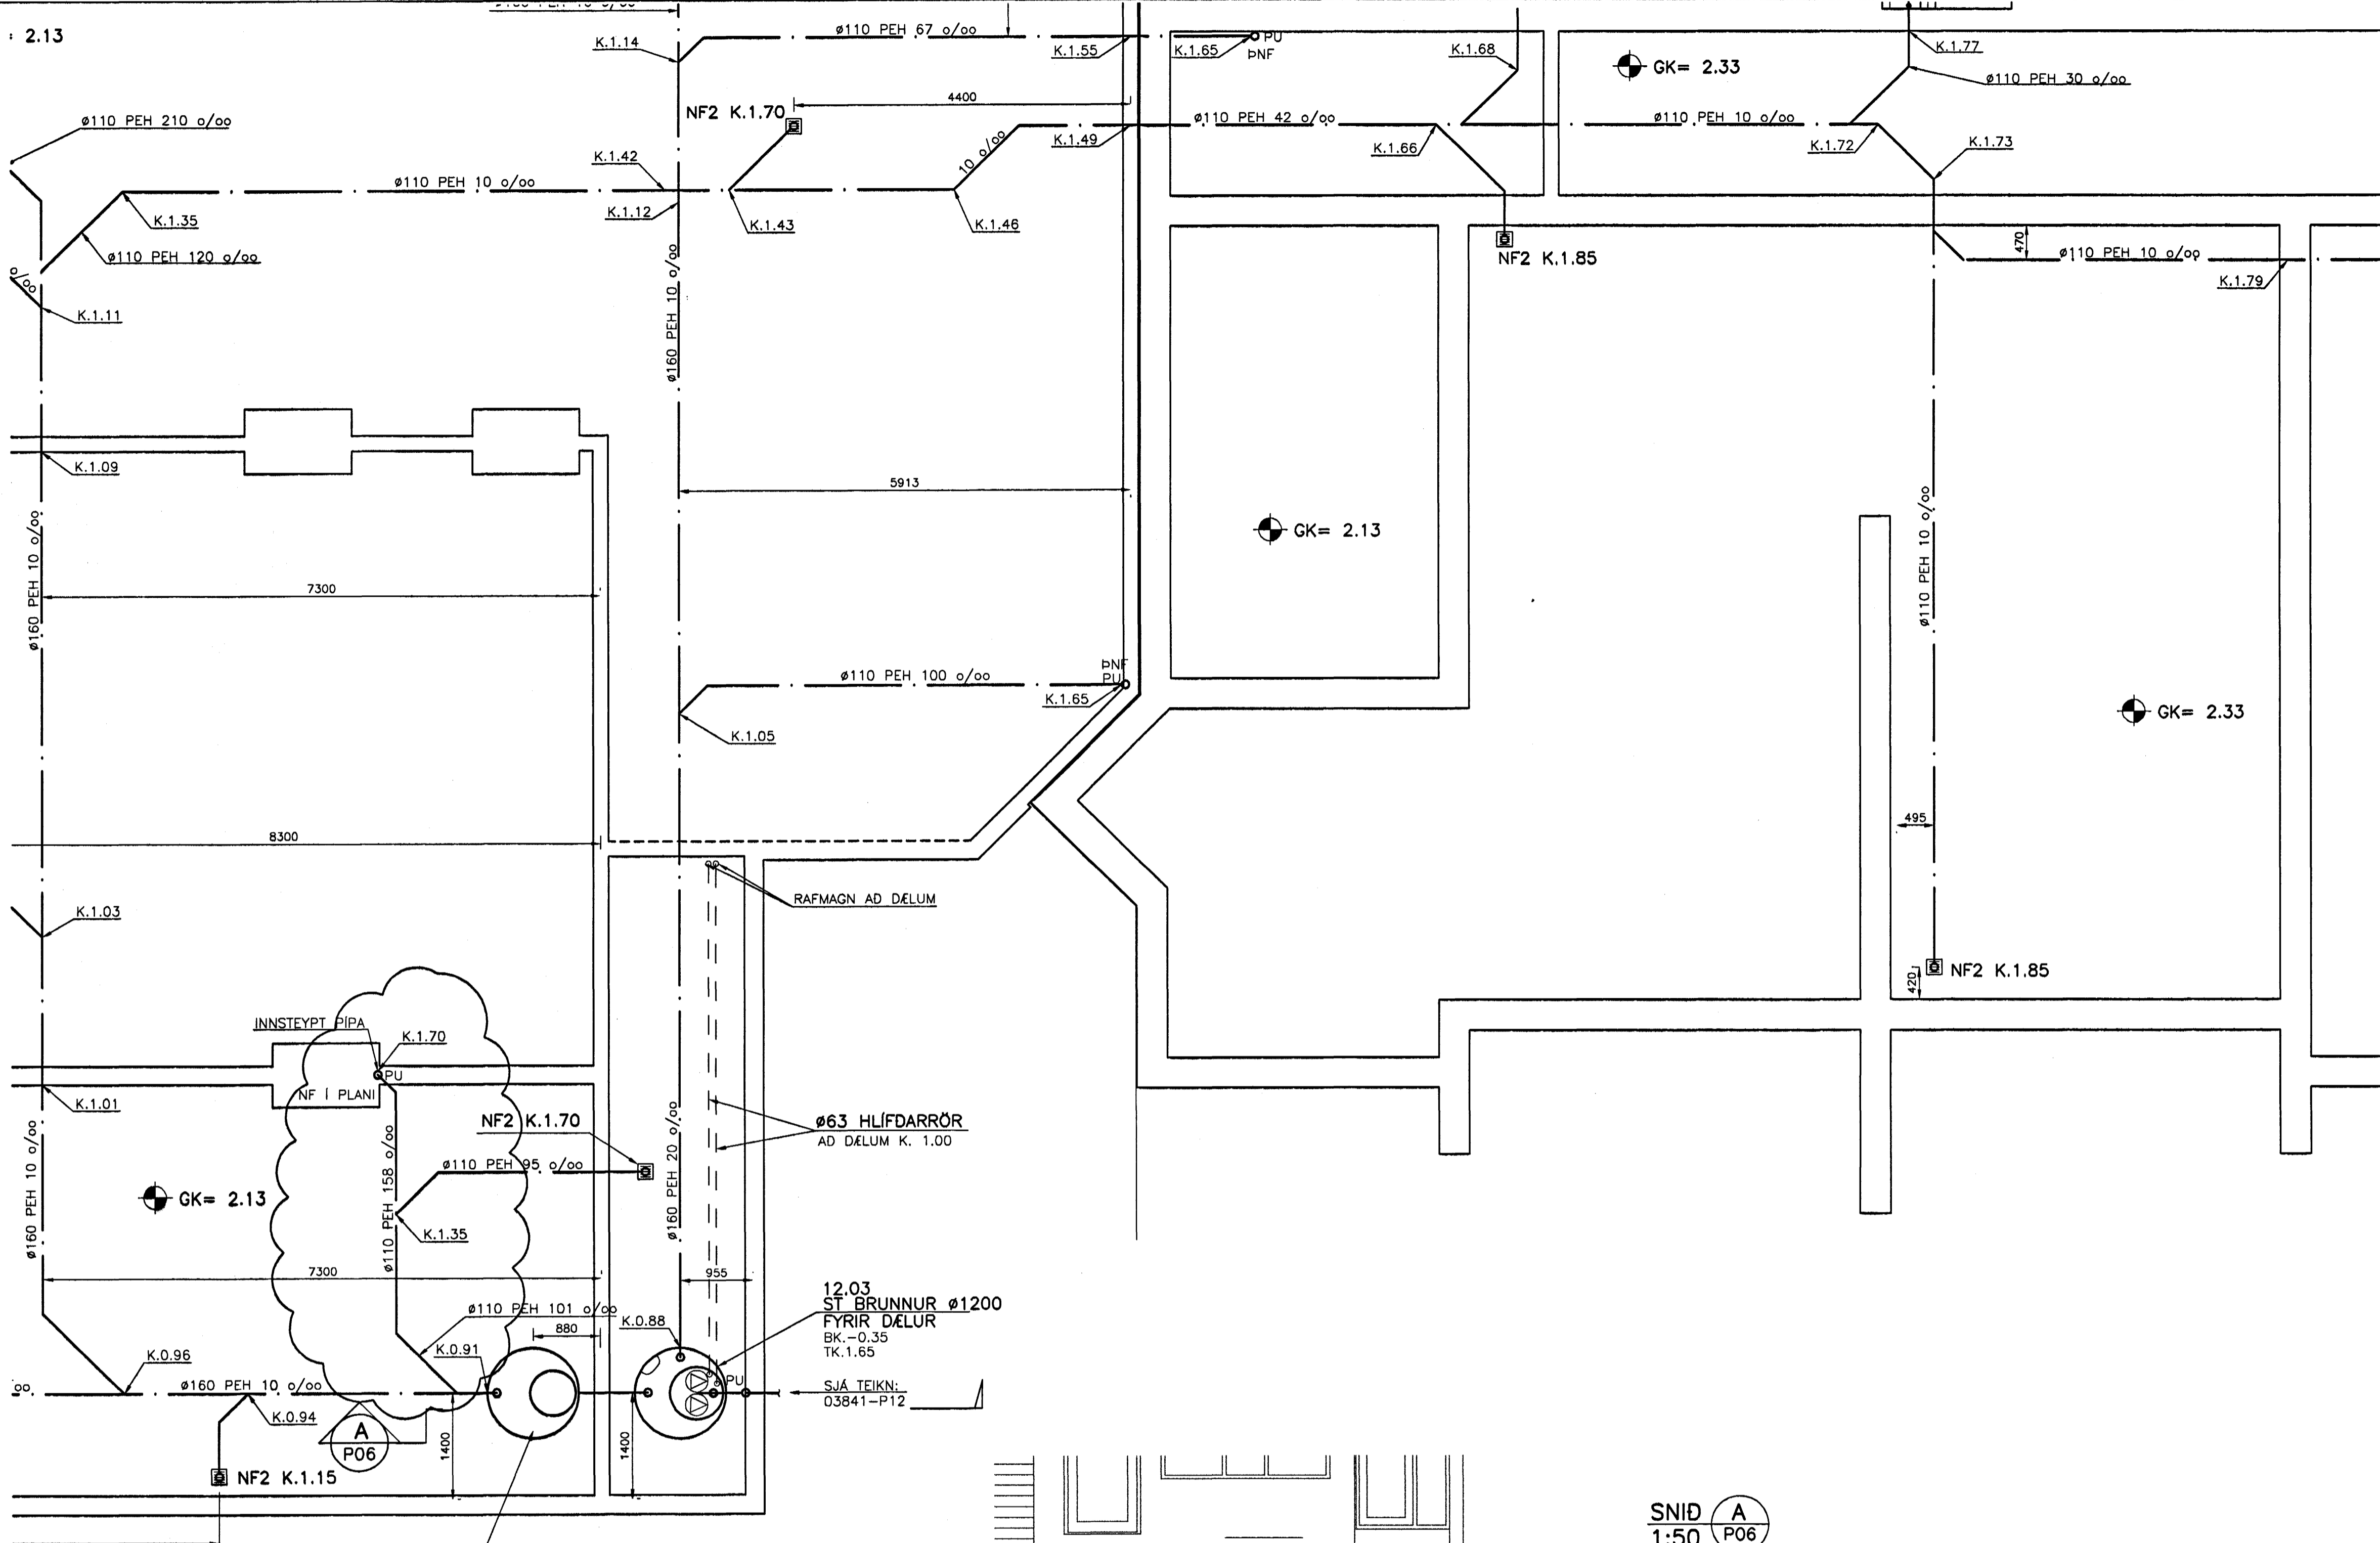

12.04
ST BRUNNUR Ø1200
BK. -0.35
TK. 1.65


12.03
ST BRUNNUR Ø1200
FYRIR DÆLUR
BK. -0.35
TK. 1.65
SJA TEIKN.
03841-P12

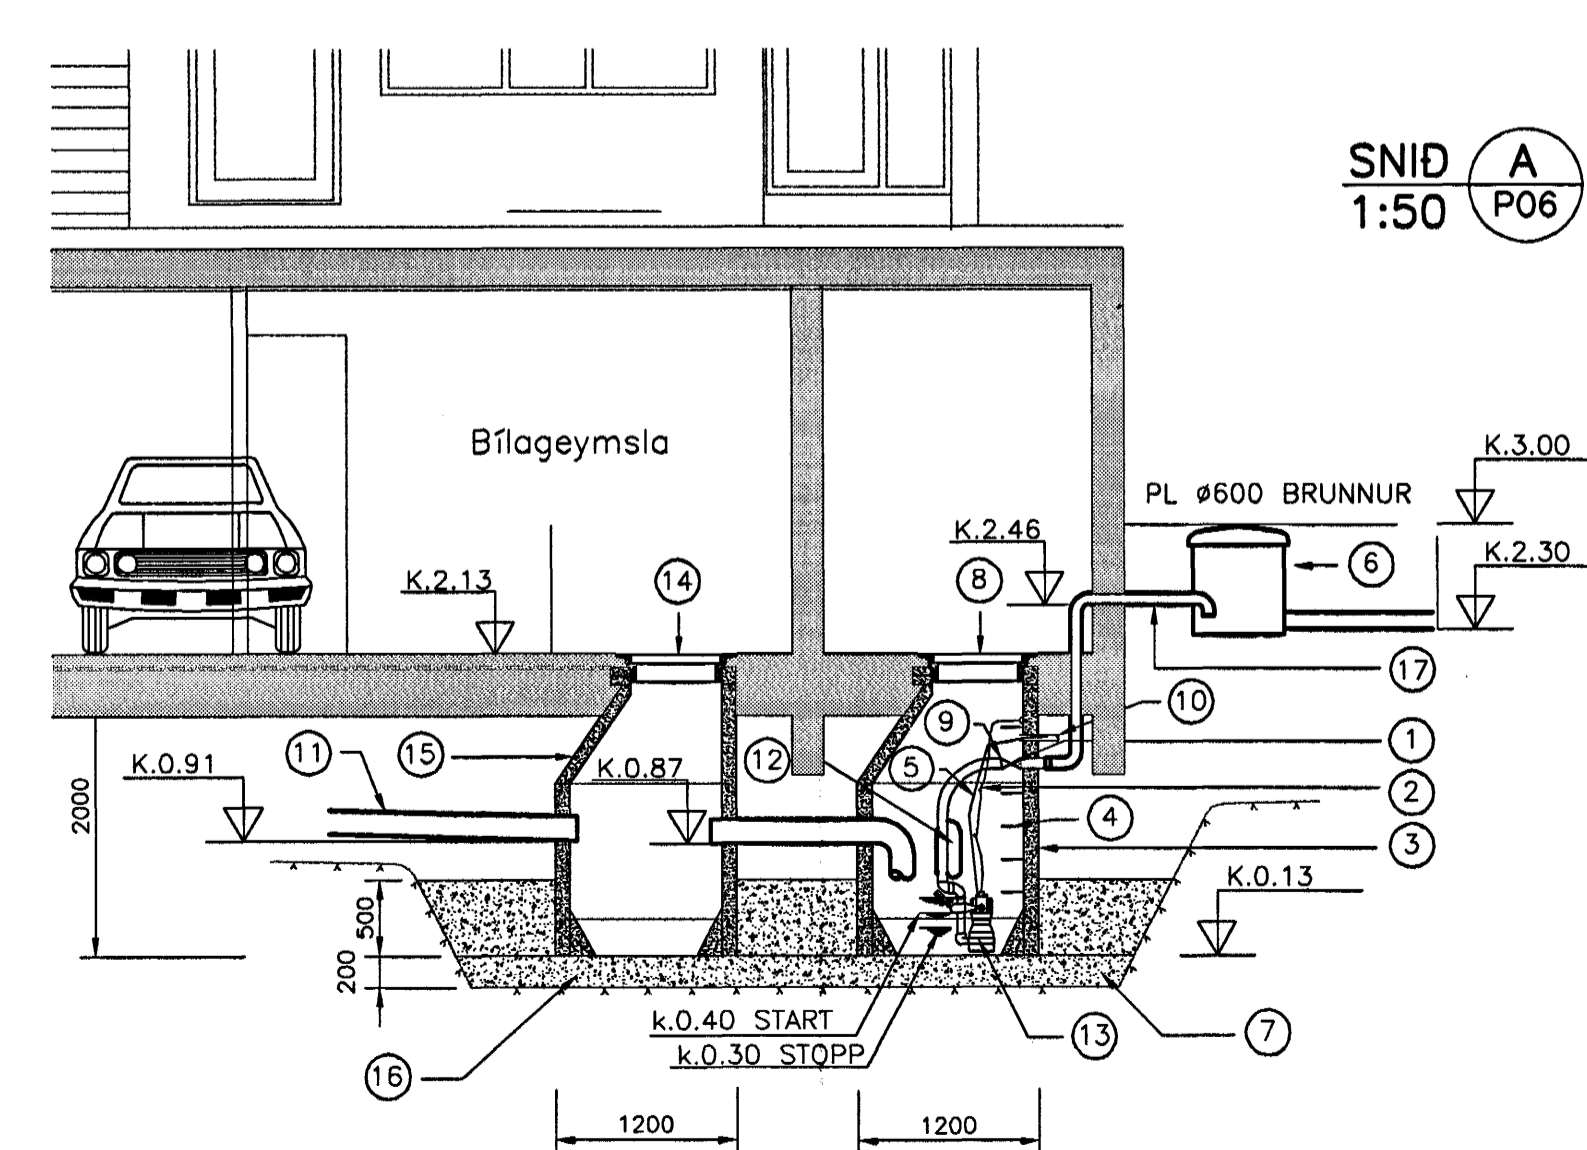

SNID A
1:50 P06

SKÝRINGAR

1. EINSTREYMSLOKI
2. GALVANHÓÐUÐ KEDJA
3. STEYPTUR BRUNNUR
4. STIGAÞREP
5. RAFMAGNSKAPALL
6. PLAST BRUNNUR MED PLASTLOKI
7. STEYPTUR BÖTN
8. STEYPUJÁRNSLOK I KARM
9. UNIOFTENGI
10. ÍDRÁTTARRÖR FYRIR RAFMAGN
11. NIDURFÖLL FRÁ KJALLARA
12. ÞAKNIDURFÖLL
13. DÆLUR (2 stk.) MED EINSTEFNULOKA OG FLOTROFA
H_{max} = 4m Q_{max} = 450 l/min REGNVATN
EINNIG ÖRYGGISFLOTROFA FYRIR HÁMARKS VATNSHED
14. STEYPUJÁRNSLOK I KARM
15. STEYPTUR BRUNNUR
16. BENDING I NEDRI BRÚN KLOSSA
K10 c/c200 I BÆÐAR ÁTTIR
17. Ø90 PEH ÞRÝSTIÖGN

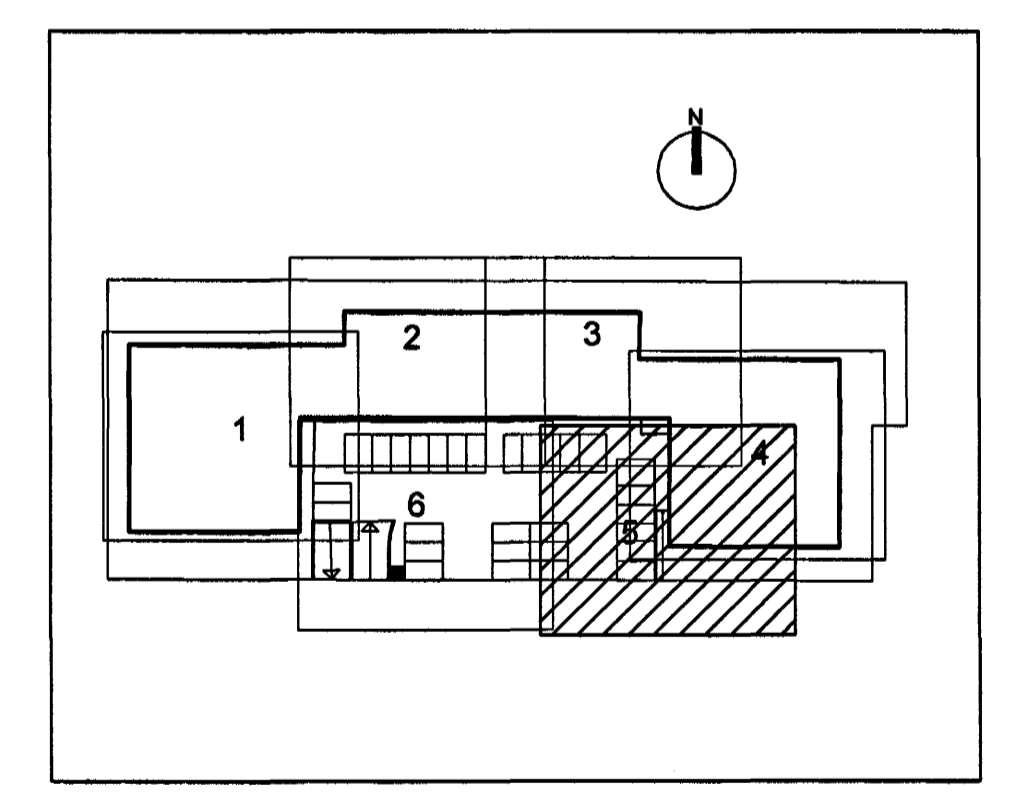

Samþykkt þann
28 FEB. 2005
Byggingafrúðrönn í Hafnarfirði
Eh. Sigurbjartur Halldórsson

B	10.12.04	LEGU LAGNA BREYTT	BS	SAS
A	01.10.04	NYJR KÓSTAR, NY LÖGN FYRIR NIDURFALL I BLAÐLANI OG NYTT NIDURFALL I KJALLARA		
ÓTG.	DAGS.	BREYTING:	HANNAD	SAMP.
HERJÓLFSGATA 36, 38 OG 40 LANGEYRARMÖLUM HAFNARFIRÐI			GRUNNLAGNIR SVÆÐI 5	
VSB VERKFRÆÐISTOFA			Áritun löggr. hönnuðar: <i>[Signature]</i> Sveinn Áki Sverrisson Kt.230855-5609	
Hannad: Áþ		Teiknað: Áþ		
Mát: 1:50		Yfirfand: SAS		
Dags: 23.09.04		Nr: 04758-P06B		