



Skýringar sjá teikningu nr.200

Lámárgs bending eininga #K10 m150 í miðju og K16 í öllum útbrúnum. Flutningar, hönnun og smíði híringarykkja er á ábyrgð framleiðanda eininga og skulu þannig útfærðar að þær trufla ekki uppsetningu, tengingu og frágang við einingar eftir að þær eru komnar á endanlegan stað.

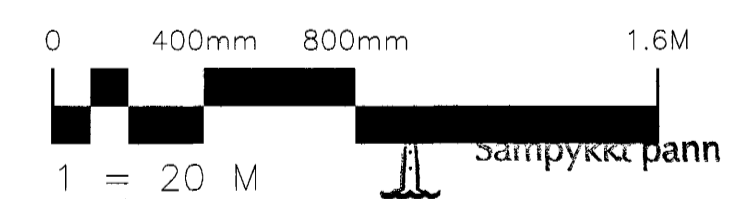

21 FEB. 2005

Byggingafrullráðinn í Hafnarfirði
F.h. Sigurbjartur Halldórsson

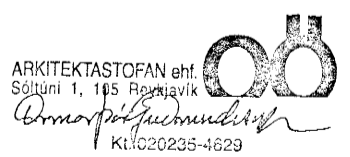

A	Sjð ský og úthorn eininga	HfM	06.01.05
Glg. Nr.	Breytingar	Hönnuður	Dagur
Verkteikning			

Hvaleyrarskóli 4. áfangi

Strendingur ehf. Verkfræðisjónusta Fjarlægata 13-15 - 220 Hafnarfjörður Sími 565 5640, Fax 565 5641	Veggeiningar	
	Smíðateikning	
Hönnuður <i>Sigurbjartur Halldórsson</i>	Dagur sept. 2004	Tekni / Hönnuð af JW/HfM
Samráðingarnúmer	Málkortið 1:20	Númer teikningar 214
		Útgáfa A