


GRUNNMYND 1. HÆÐAR

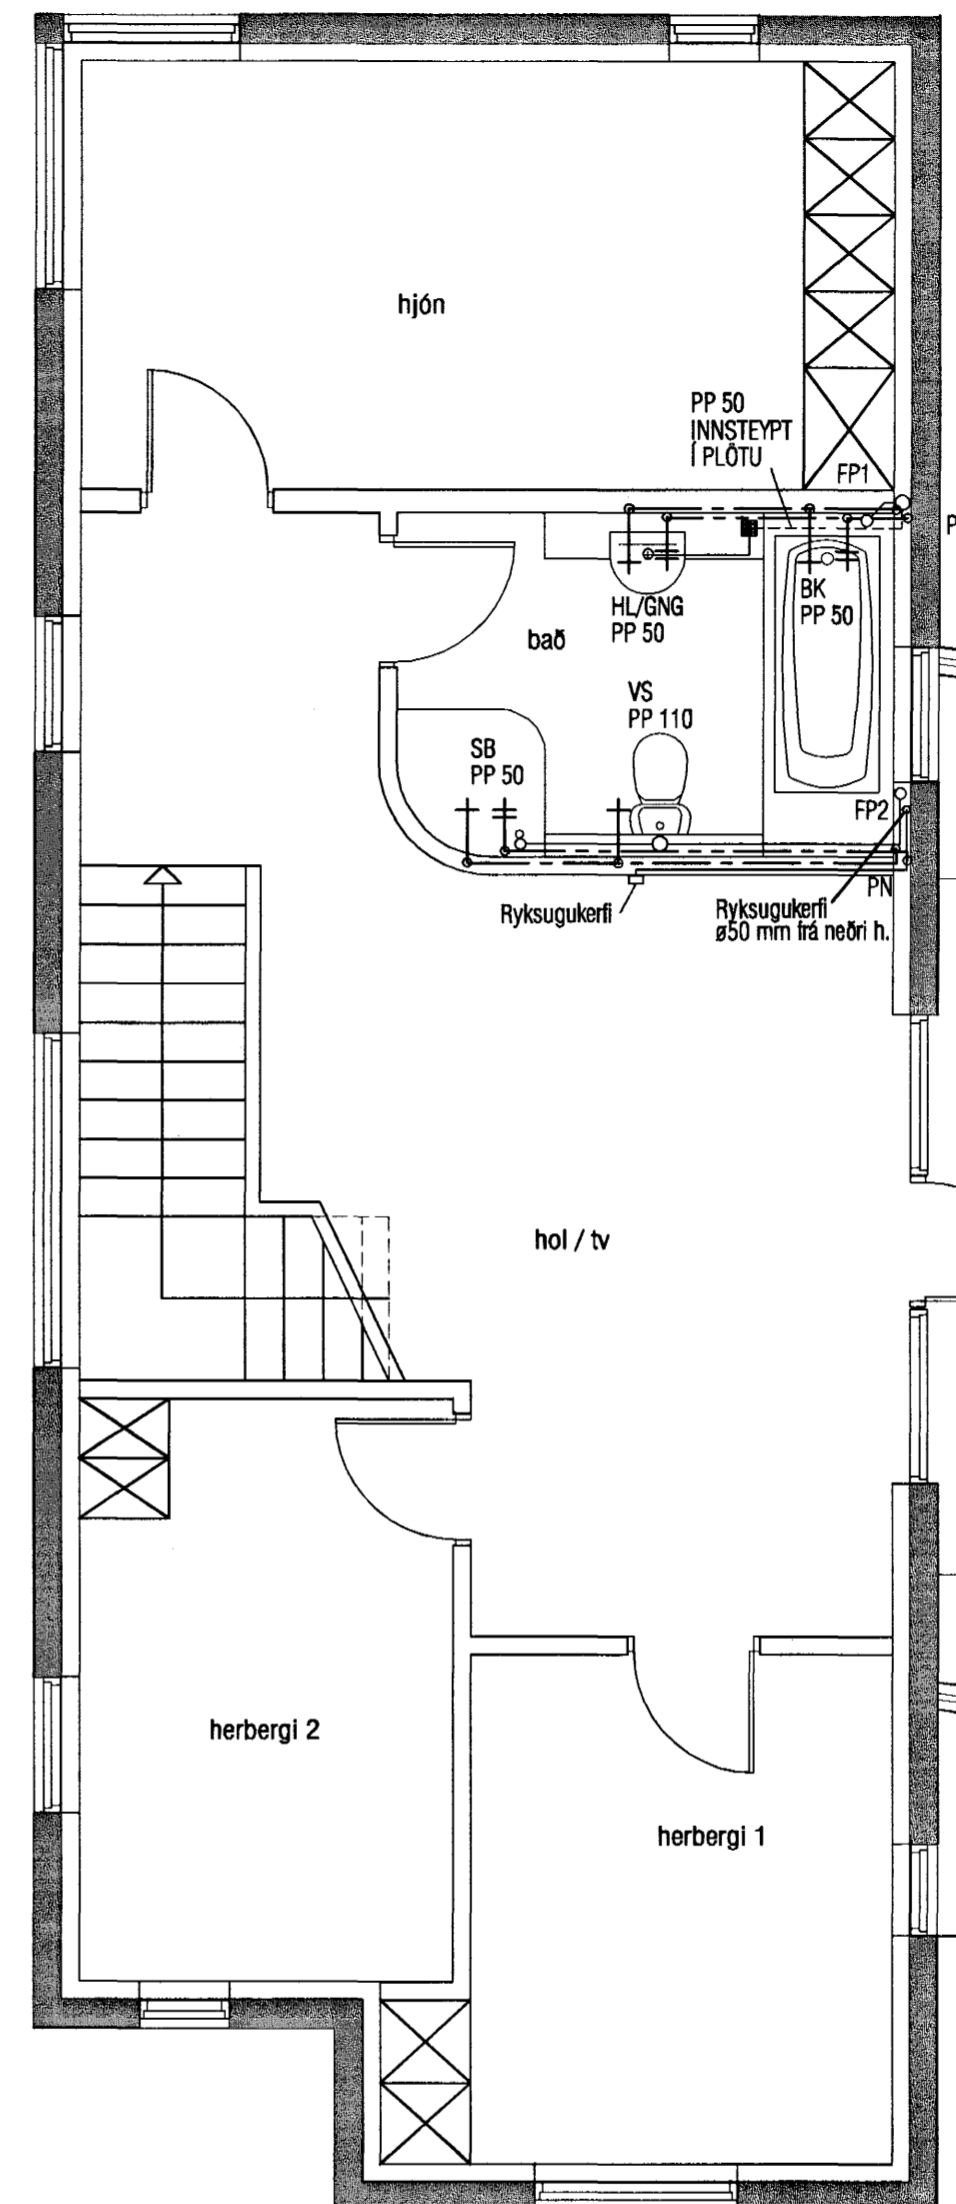

GRUNNMYND 2. HÆÐAR

Samþykkt þann
21 FEB. 2005

Byggingafrulltrúinn í Hafnarfirði
F.h. Sigurbjartur Halldórsson

Breyting 14.02.'05: Þvottavél og skolvaskur í þvottahúsi færð til og lögnum að Inntaki breytt.
Ryksugakerfi bætt inn á teikningu.

ATH!
Stærð og nákvæm staðsetning á götum fyrir frárennslis, neysluvatns-og hitalagnir skal ákvarða í samráði við eiganda og pípara.

VEKTOR -hönnun og ráðgjöf- Nýbýlavegi 6, 200 Kópavogi.		Sigurður Hafsteinsson byggingateikniframbúingur t. 030859-7749 sími: 554-8650 fax: 554-8898.	
L-09		Br.1	14.02.'05
Teikn. nr.	Tilvísun á teikningu	Br.	Dags.
Samþykkt			
		FÍFUVELLIR 25, HAFNARFIRÐI	
		ÞRIFALAGNIR	
		GRUNNMYND 1. & 2. HÆÐAR	
Hannað	EK	Teiknað	EK
Dagsetning	Verk nr.	Mælikvæði	Teikn. nr.
24.06.'04	A-03-11-23	1:50	L-09