


GRUNNMYND 1. HÆÐAR



GRUNNMYND 2. HÆÐAR

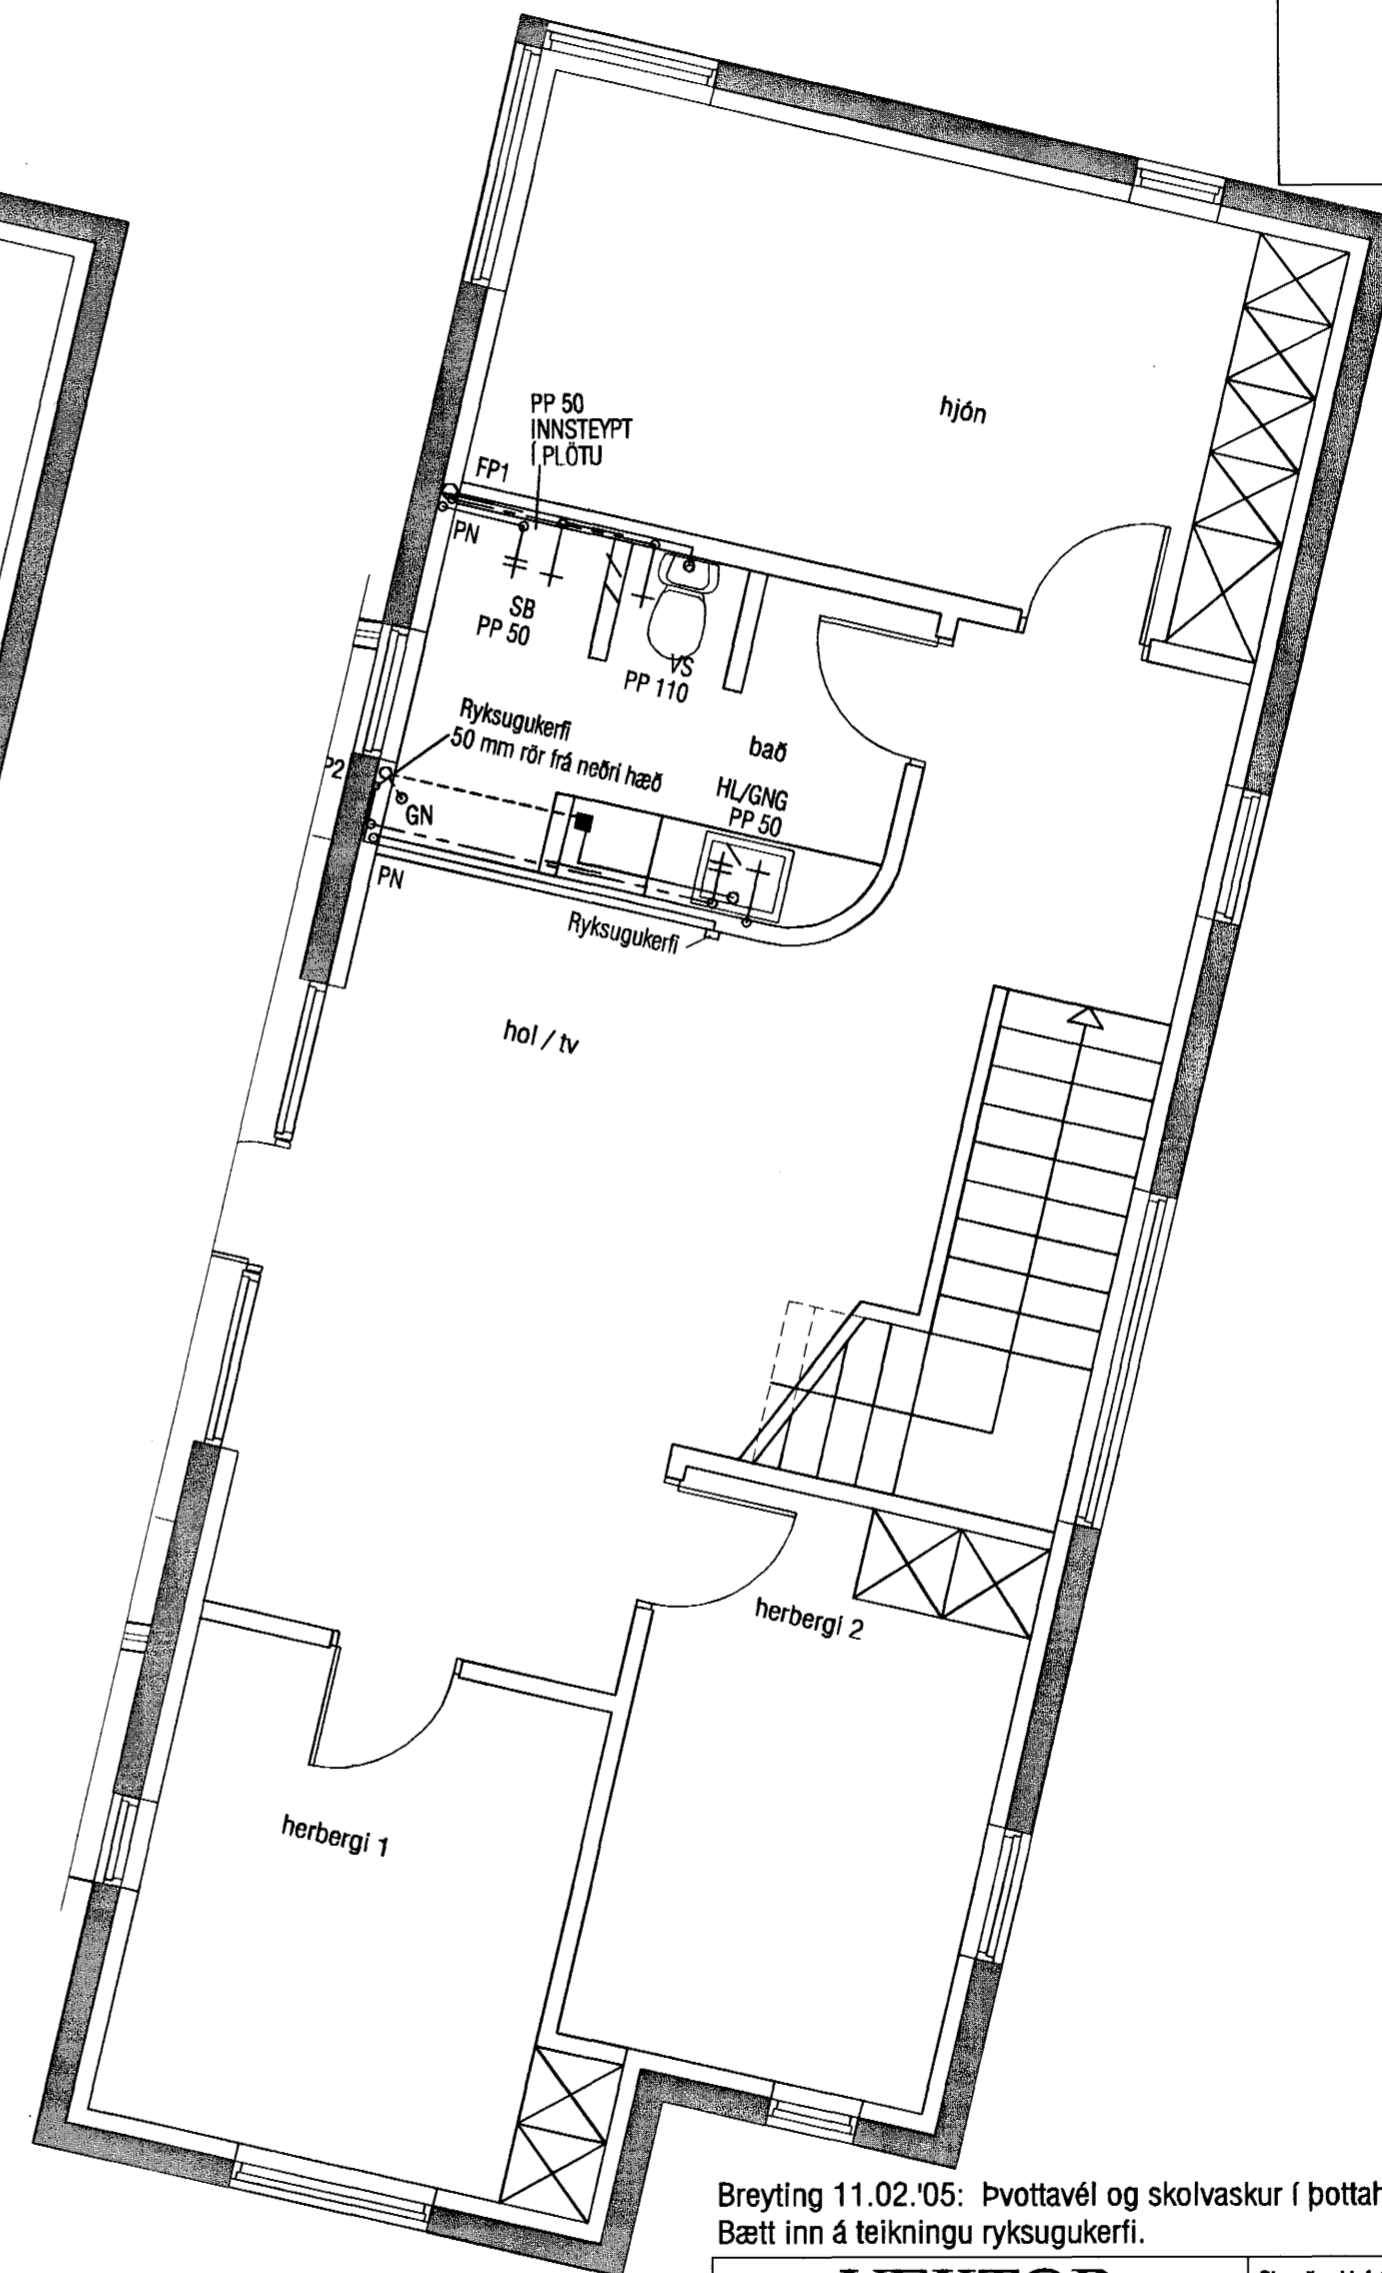

Samþykkt þann

14 FEB. 2005

Byggingafulltrúinn í Hafnarfirði
E.h. Sigurbjartur Halldórsson

Breyting 11.02.'05: Þvottavél og skolvaskur í þottahúsi færð til og lagnir að inntökum breytt.
Bætt inn á teikningu ryksugukerfi.

| | | | | | |
|--|----------------------|---|-----------|--|------------|
| VEKTOR - hönnun og ráðgjöf - Nýbýlavegi 6, 200 Kópavogur. | | Sigurður Hafsteinsson byggingatækniræðingur Kf. 030659-7749 sími: 554-6950 fax: 554-6889 | | FÍFUVELLIR 27, HAFNARFIRÐI PRIFALAGNIR GRUNNMYND 1. & 2. HÆÐAR | |
| L-11 | | Br. 1 | 11.02.'05 | Hannað | Telnað |
| Telkn. nr. | Tilvísun á teikningu | Br. | Dags. | EK | EK |
| Samþykkt | | | | Dagsetning | Verk nr. |
| | | | | 24.06.'04 | A-03-11-23 |
| | | | | Mælikvarði | Telkn. nr. |
| | | | | 1:50 | L-11 |

ATH!
Stærð og nákvæm staðsetning á götum fyrir frárennslis, neysluvatns- og hitalagnir skal ákvarða í samráði við eiganda og pípara.