



Rúmmynd ofnalagna  
Lagnir eru úr ÁL/PEX rörum sjá L-01

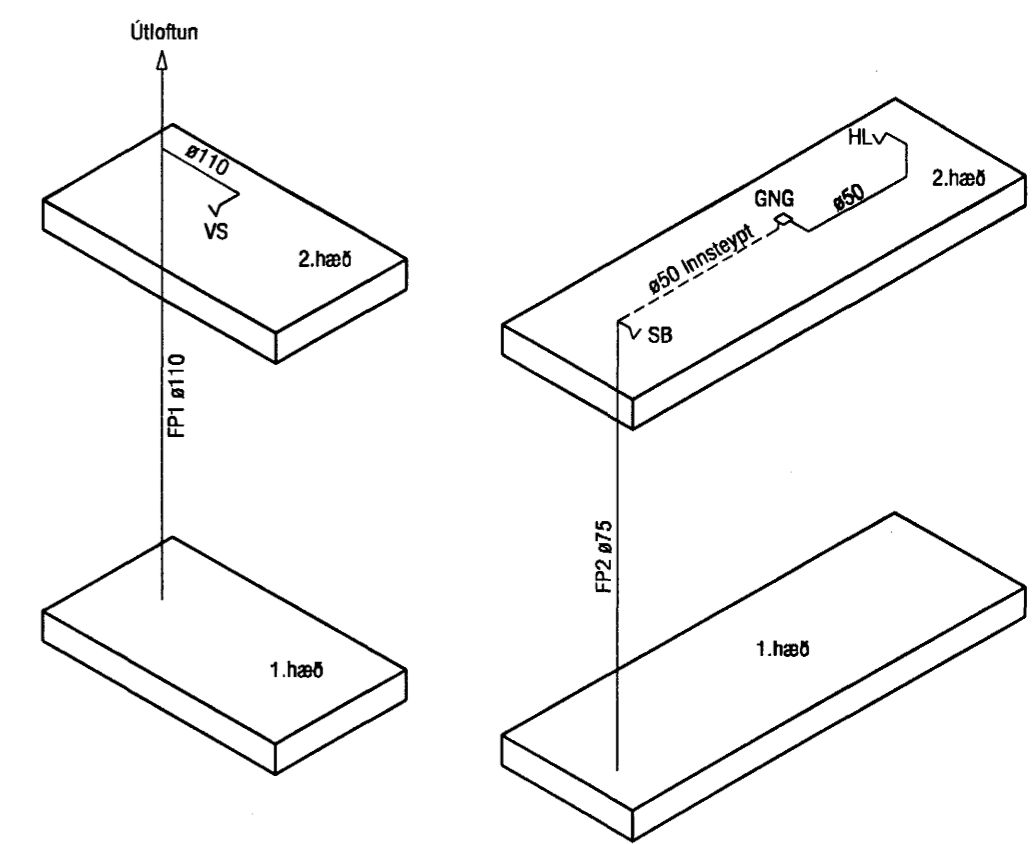


Rúmmynd fallstamma

 Samþykkt þann  
14 FEB. 2005

Byggingafulltrúinn í Hafnarfirði  
E.h. Sigurbjartur Halldórsson

Breyting 11.02.'05: Þvottavél og skolvaskur í þottahúsi færð til og lagnir að inntökum breytt.  
Lögnum breytt í ÁL/PEX.

ATH!  
Stærð og nákvæm staðsetning á götum fyrir frárennslis, neysluvatns- og hitalagnir skal ákvarða  
í samráði við eiganda og pípara.
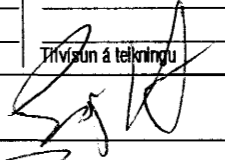
<b>VEKTOR</b> - hönnun og ráðgjöf - Nýbýlavegi 6, 200 Kópavogi.		Sigurður Hafsteinsson byggingaæknifræðingur tlf. 030669-7749 sími: 554-8650 fax: 554-8668.		FÍFUVELLIR 27, HAFNARFIRÐI	
L-12		Br.1	11.02.'05	ÞRIFALAGNIR RÚMMYND	
Telkn. nr.	Trúvottun á teikningu	Br.	Dags.		
Samþykkt		Hannað	EK	Telnað	EK
		Dagsetning	Verk nr.	Mælikvarði	Telkn. nr.
		24.06.'04	A-03-11-23	1:50	L-12