


DAGS:	NR:	BREYTINGAR:	SMÁ:
30.11.04	△	VEGGJAM BETT VÐ OG JÄRNENDING ABLÖGD	

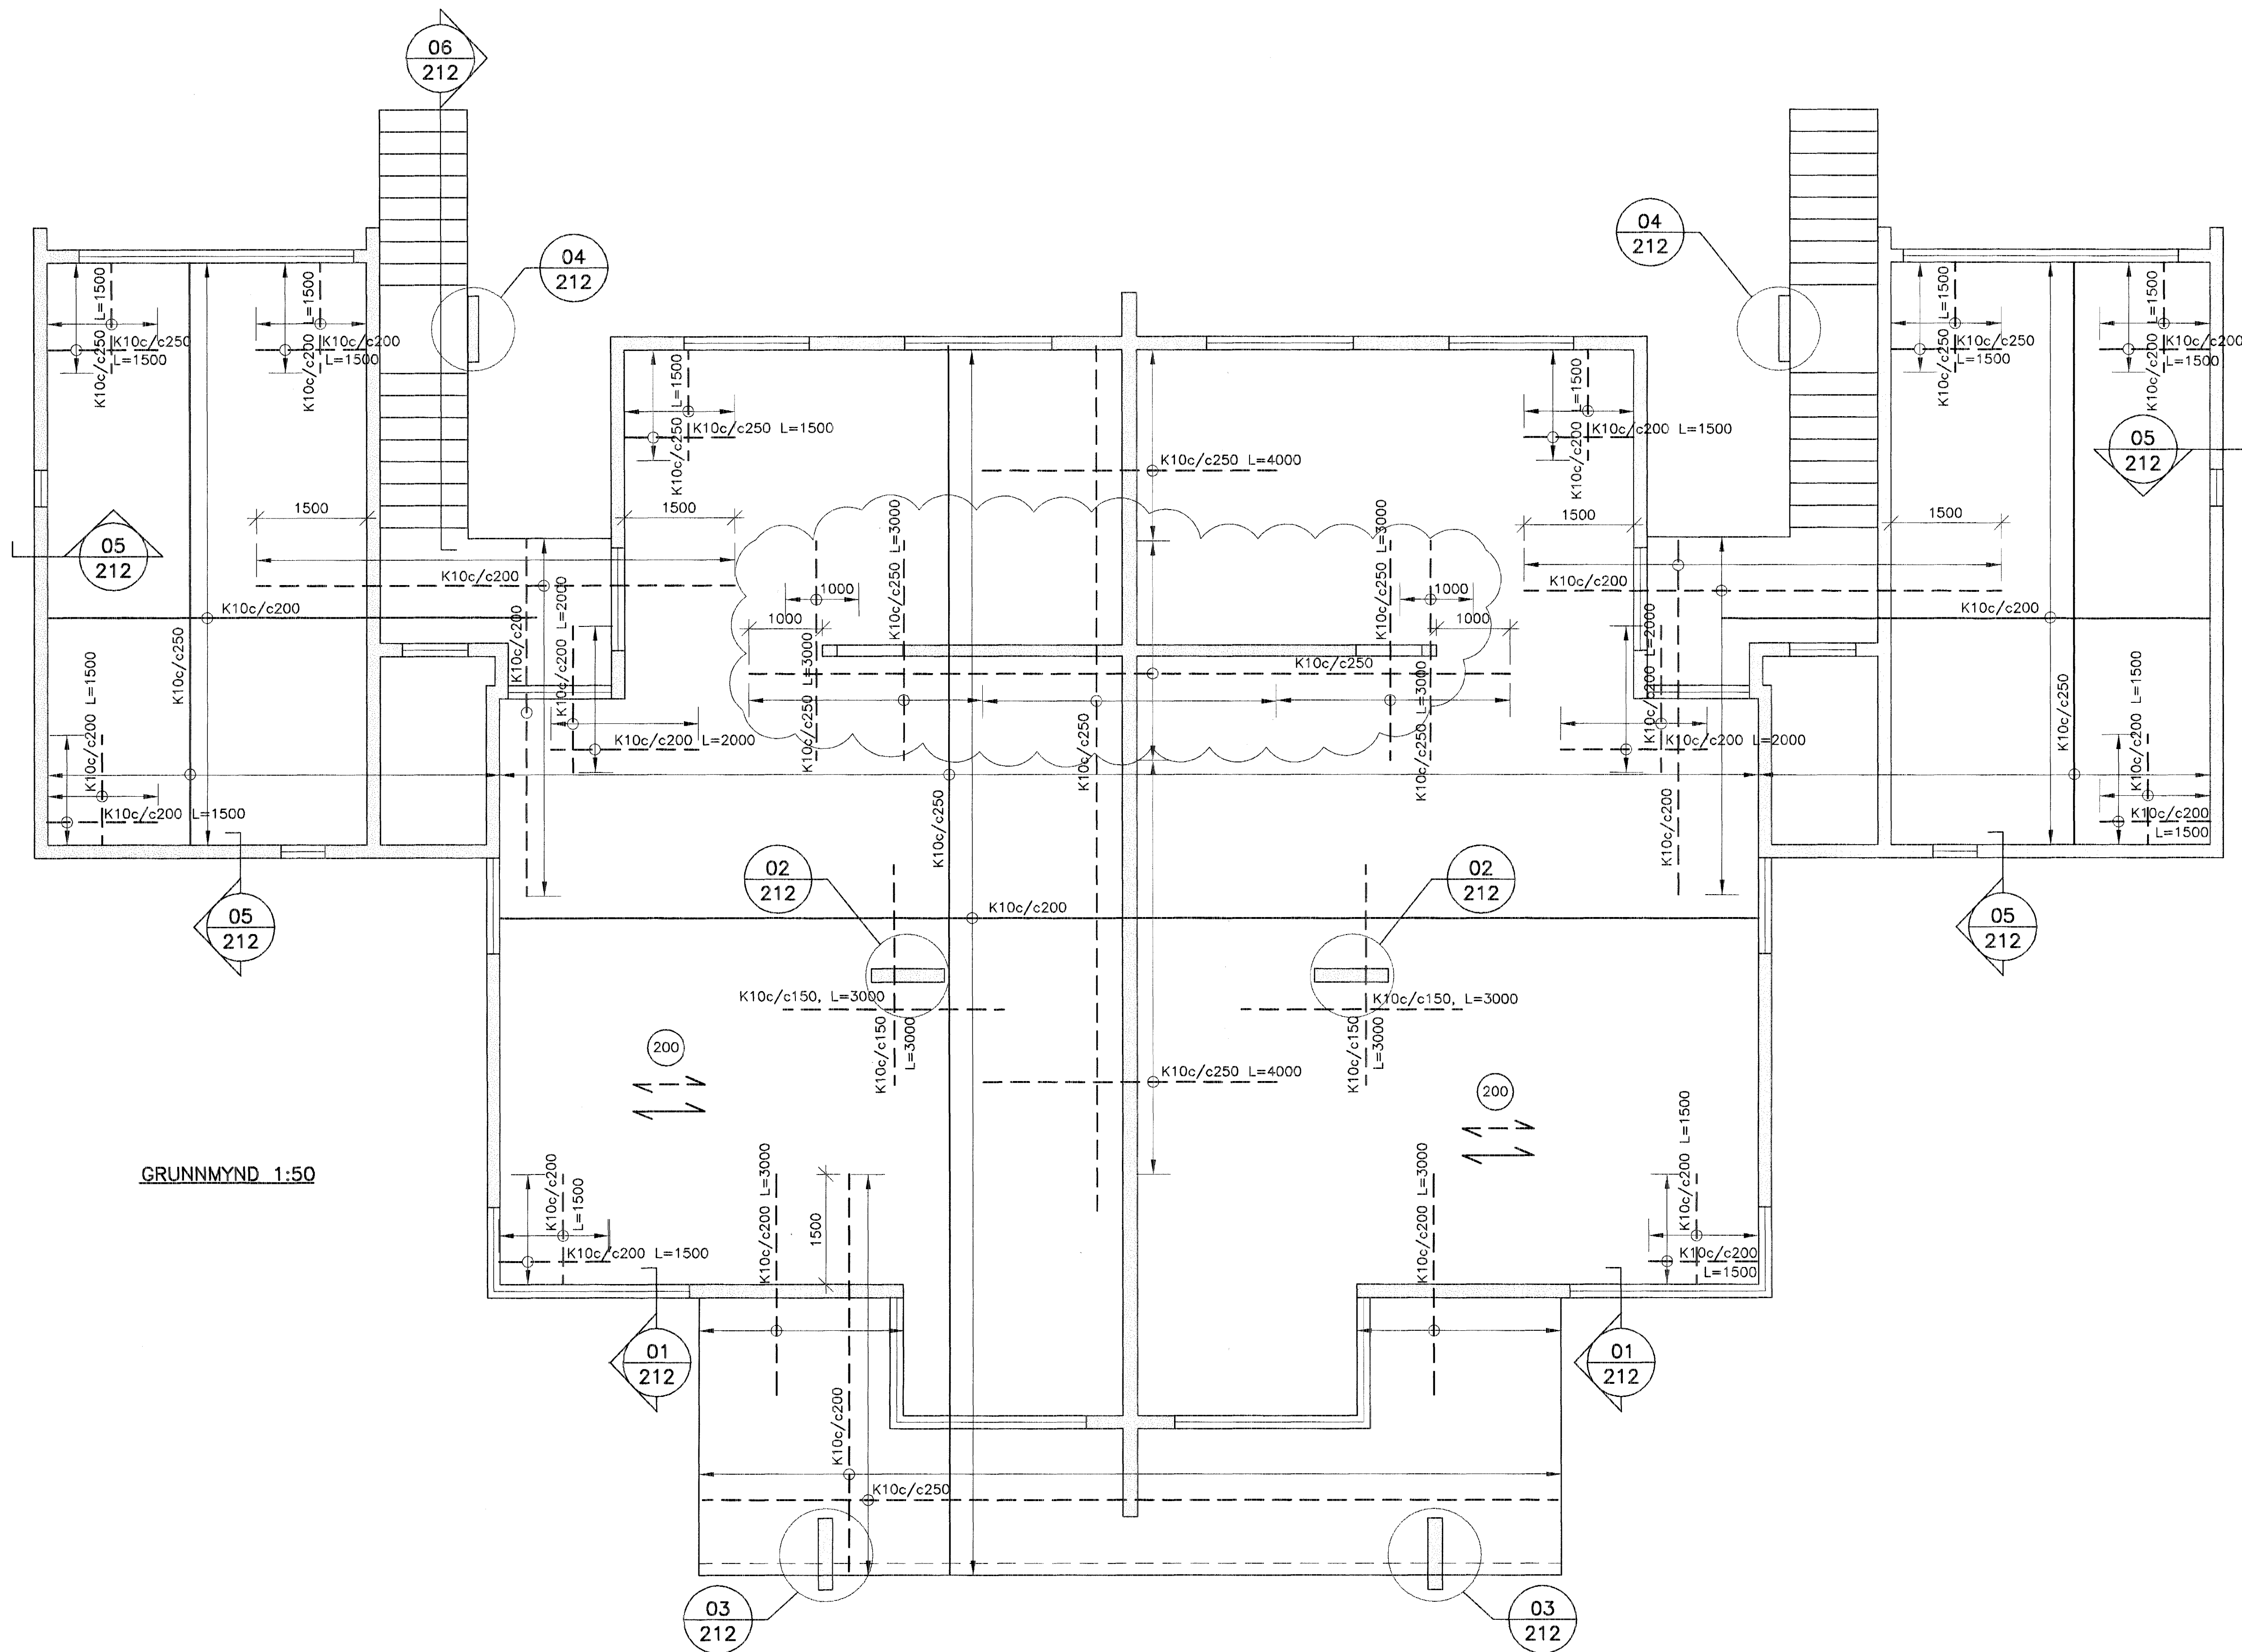

GRUNNMYND 1:50

SKÝRINGAR:

I VEGGI KEMUR EINFÖLD GRIND K10c/c200 LÖÐRETT OG LÁRETT
 UPPMÆD OG YFIR HURÐAÖP OG I VEGGENDA KOMA 2 K12
 NEMA ANNAD SÉ TEKID FRAM. JÄRN NÁI 500 MM ÖTFYRIR ÖP.
 I KRINGUM GÖT I PLÖTU, ÞAR SEM HÁLFT UMMÁL ER MEIRA EN
 1 M, KOMA 2 K12 KRINGUM GÖT SEM NÁI 500 MM ÖT FYRIR GATID.
 BENDISTÁL KS 500

SKÝRINGAR SJÁ TEIKN. NR. 200

VERKFRÉÐIÞJÓNUSTAN EHF

PLATA:	04.30	DAGS:	15.10.04
BYGGINGAR:	STEYPT HÚS	SKILLINGAR:	211
BYGGINGARVIRKI:	Jón Guðmundsson 280255-4329	DRÖG:	B1
PLATA YFIR 1. HÆÐ		SKALA:	1:50
GRUNNMYND		DRÖG:	211

Sambýkt þann
 11 FEB. 2005

Byggingafrúllinn í Hafnarfirði
 F.h. Sigurbjartur Halldórsson
 HÉLI MÍZ ÖTAKS.