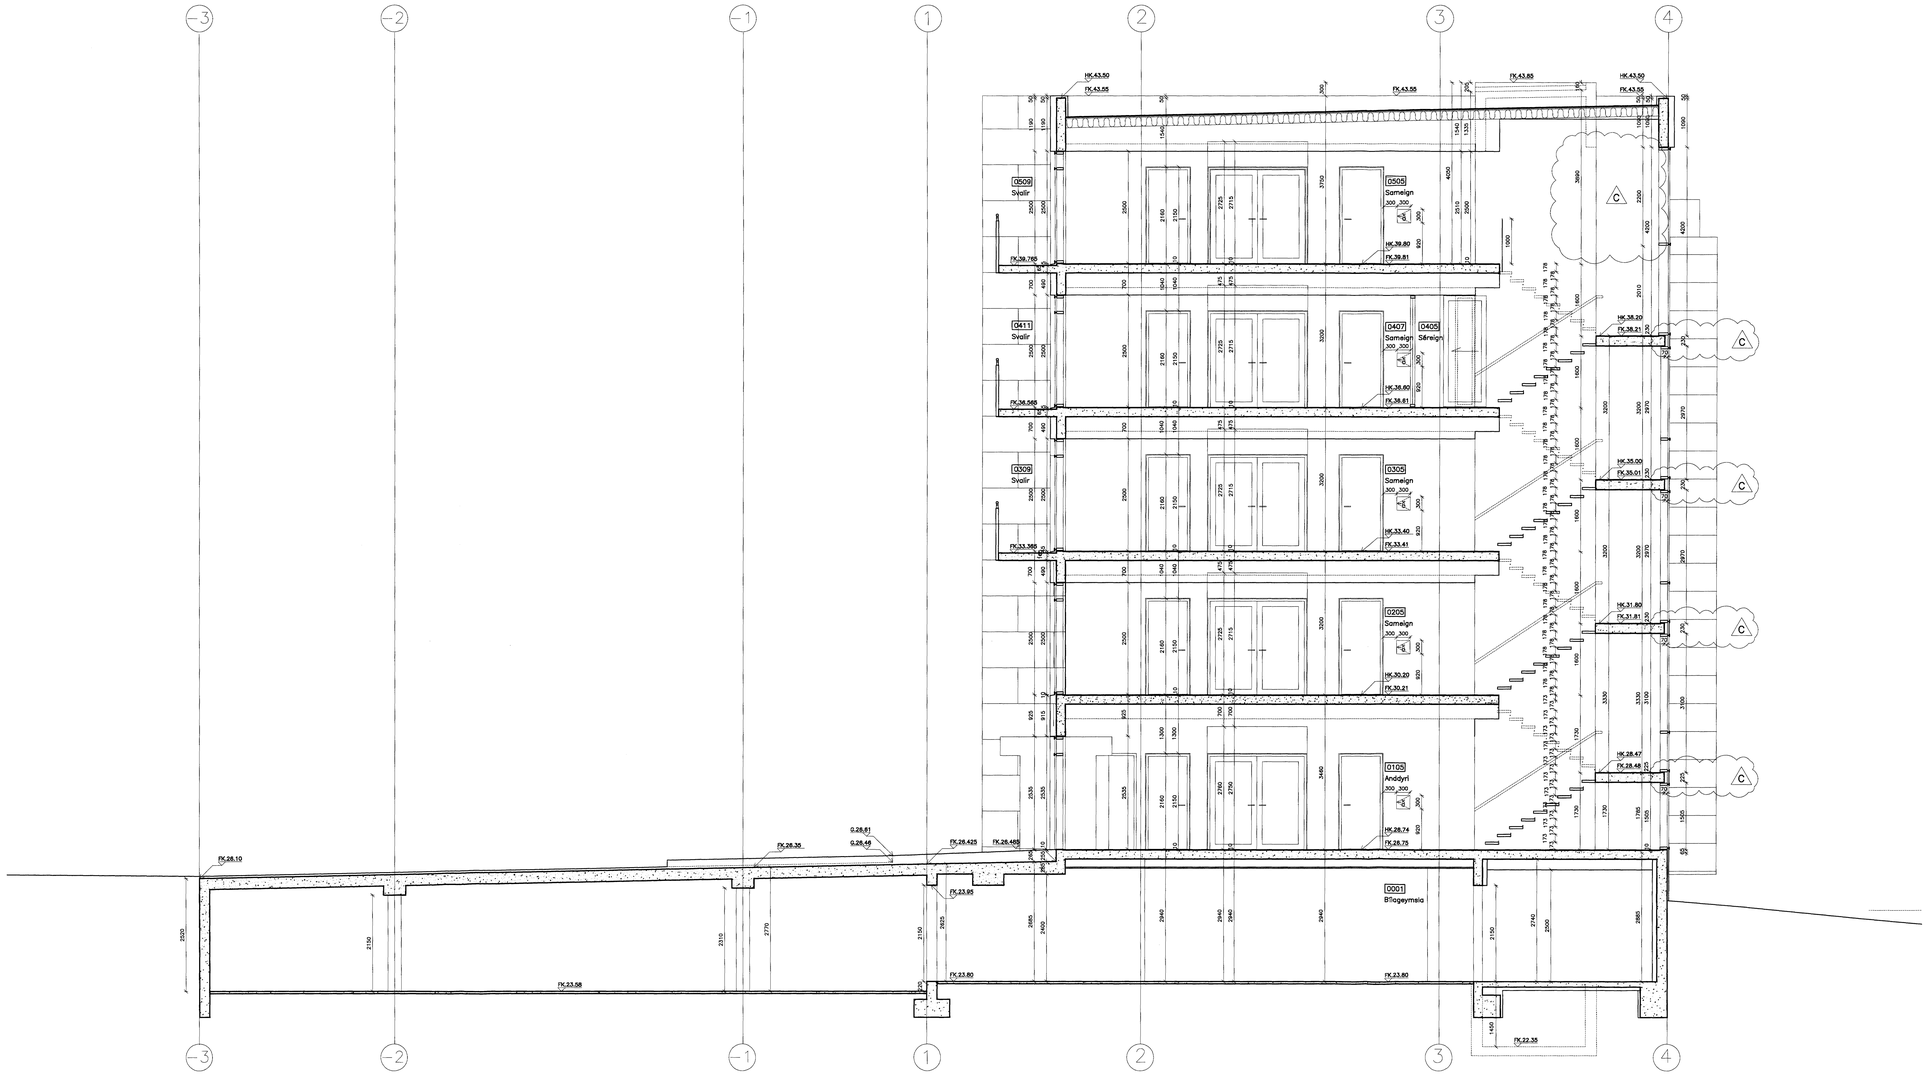

SNIÐ B–B

C: Stigapallar mjökkaðir, gluggi sameignar sleppt. 19.01.05

B: Ásteypulög staðsteyptra platna minnkuð. 19.10.04

A: Fersla bita. 23.09.04

BREYTINGAR: DAGS:

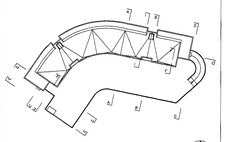

VERKTEIKNING

Samþykktar hönn

11 FEB. 2005

Byggingafulltrúinn í Hafnarfirði

Dalshraun 1, Hafnarfirði

Rís ehf

KVARÐI: 1:50

DAGS: 09.09.04

TEIKN: ÓB

SNIÐ B–B

SKRÁ: 0406-snið og 0205.dwg

ÚTI INNI

ARKITEKTAR

HINGHOLTSSTRÆTI 27 101 REYKJAVÍK
SÍMAR 552 7660 & 562 7660 FAX 552 7661
NETFANG uti.inni@uti.is
VEFFANG

BALDUR Ó. SVAVARSSON ARKITEKTAR FAÍ
120357-5149

JÓN ÞÓR ÞÓRVALDSSON ARKITEKTAR FAÍ
021256-7579

C

A-235