



SNID A-A Í INNTAK M 1:100

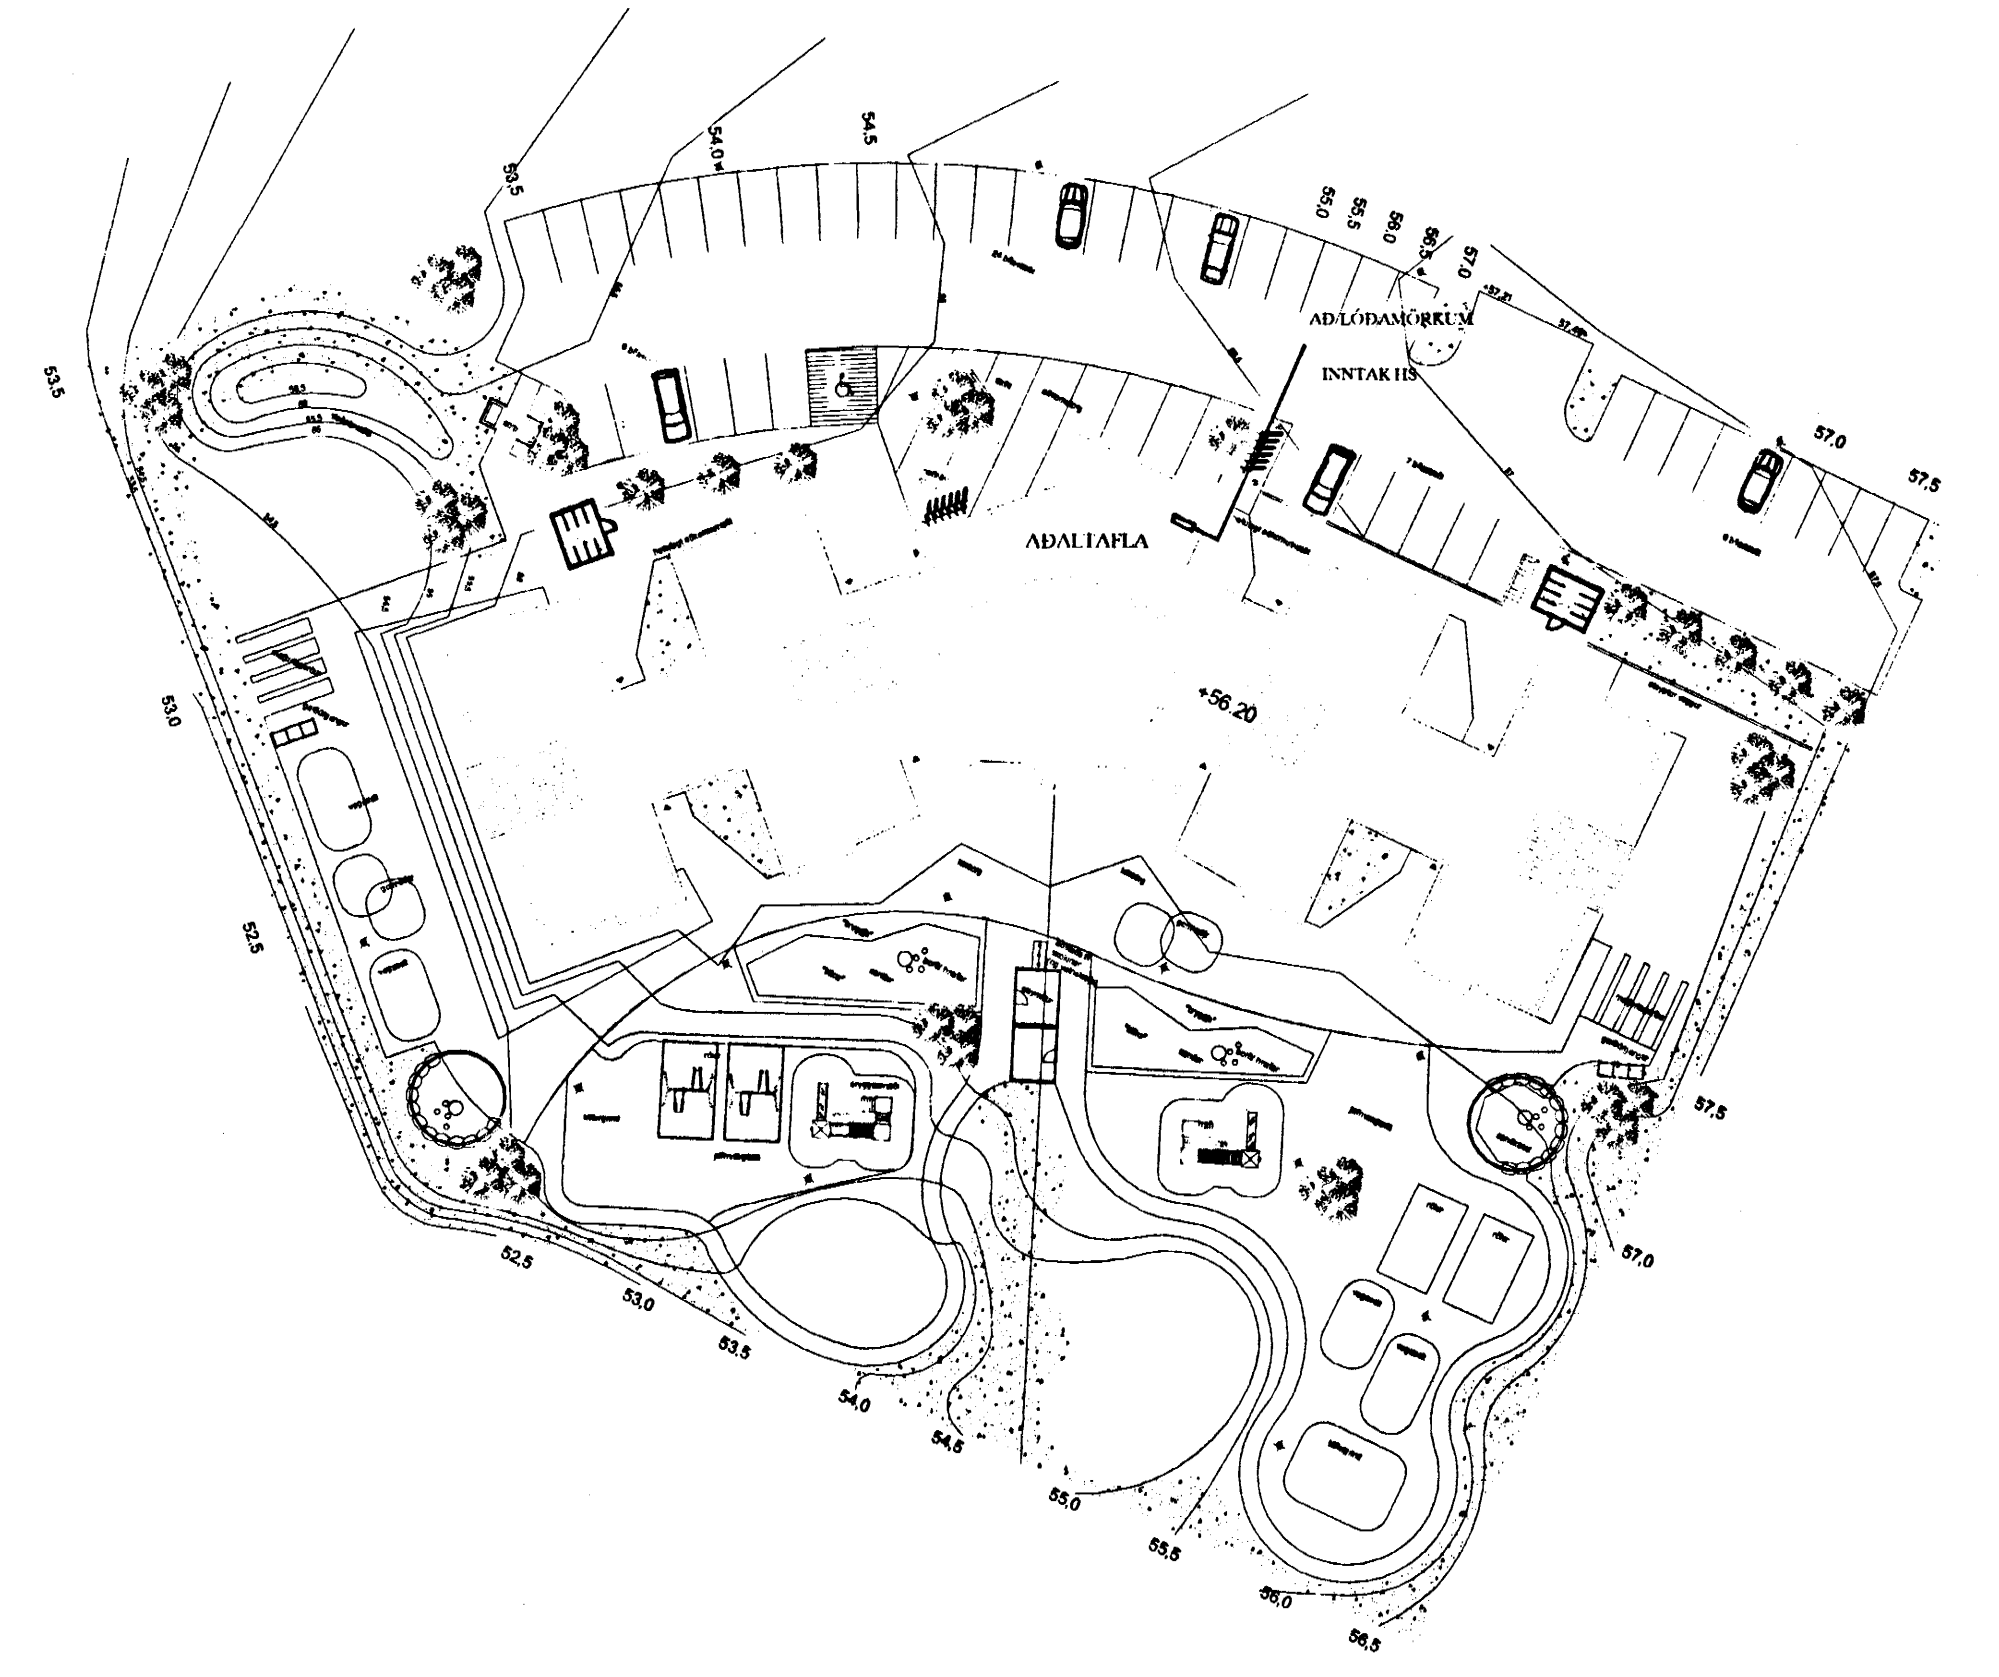

AFSTÖÐUMYND M. 1:500

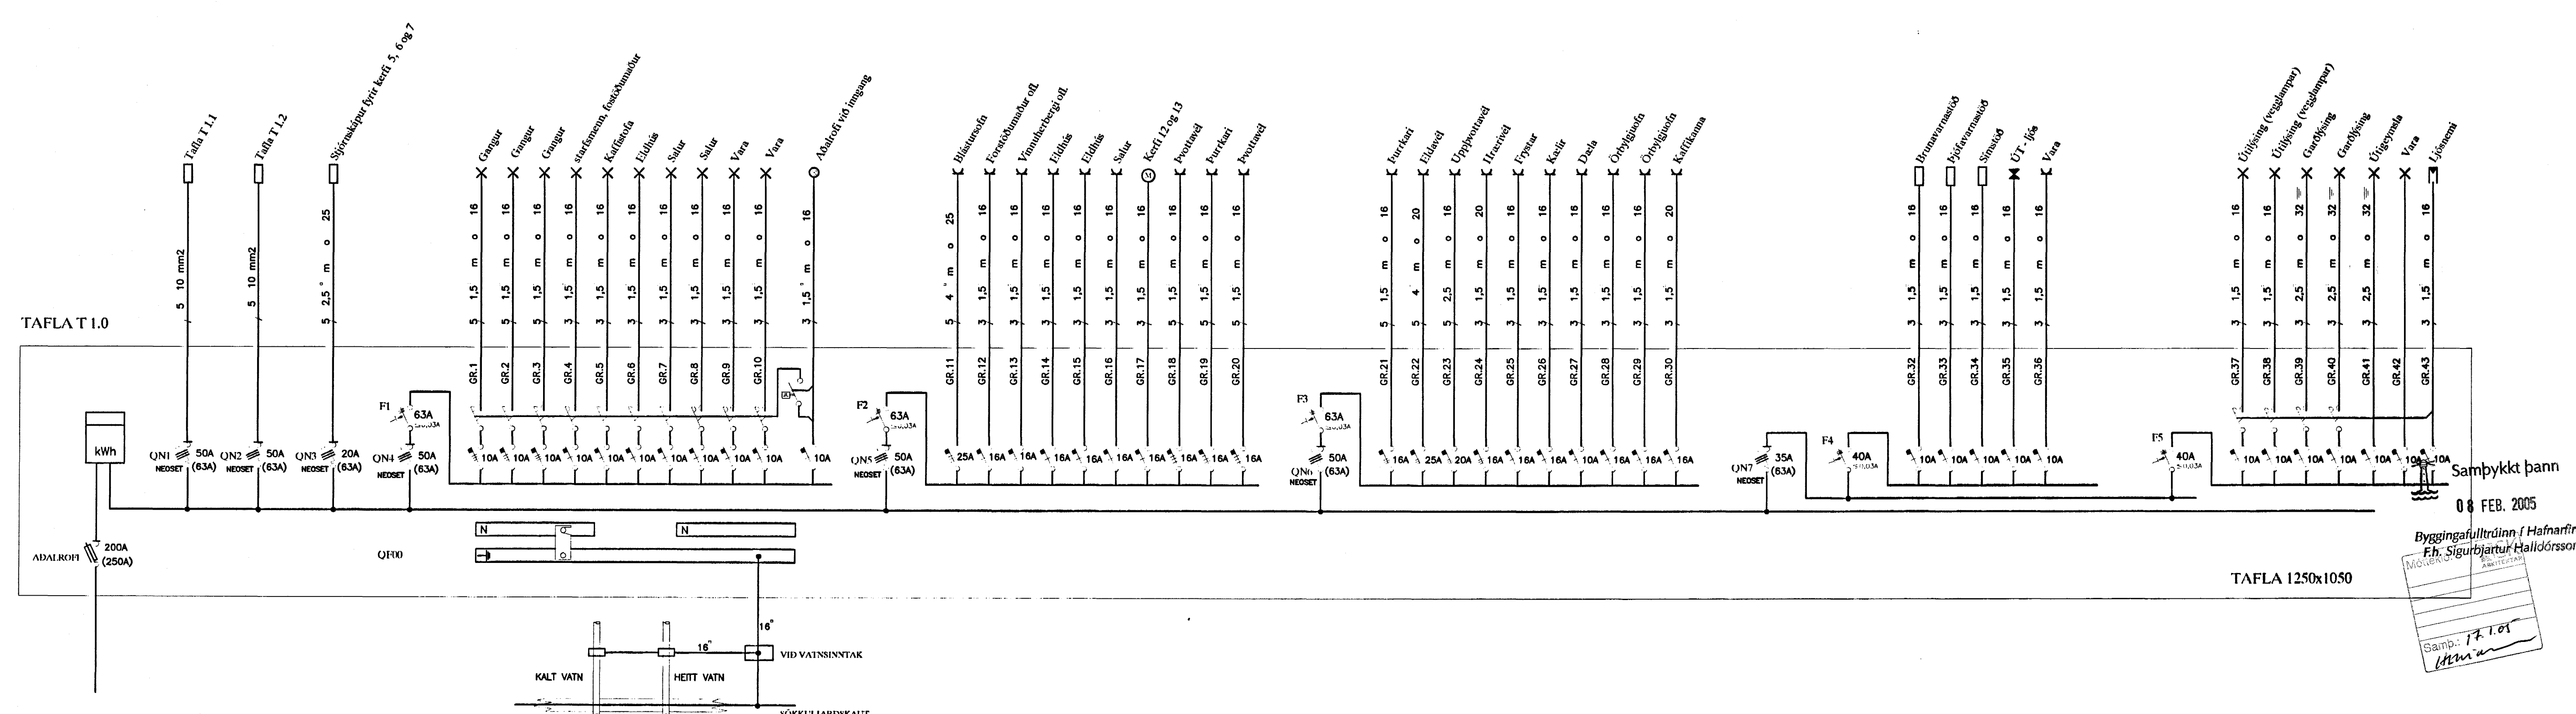

TAFLA 1250x1050

08 FEB. 2005  
Byggingafrulltrúinn í Hafnarfirði  
Fh. Sigurbjartur Halldórsson  
Samb: 17.1.01  
Hm

B	03-01-13	REYNDARTEIKNINGAR	B.P.T.	T.S.	220146-2439	<b>LEIKSKÓLI ÁSLANDI</b> <b>ÁSBRAUT 4 HAFNARFIRÐI</b> <b>AFSTADA, SNID OG EINLÍNUMYND</b> <b>TERA</b> S/F <small>RAFMAGNSVERKFRÆÐISTOFA</small> <small>EDMUND BELLERSEN</small> <small>TRAUSTRYVEIÐINDÉSSON</small>	SKV. 1:100 1:500	
A	05-11-27	HEIMTAUGIAR- OG FULLNADARTEIKNING	B.P.T.	T.S.	220146-2439		<small>EDMUND BELLERSEN</small> <small>TRAUSTRYVEIÐINDÉSSON</small>	TEIKNUN 1
ÞÍT.	ÞÁGR.		ÞÍÐS.	ÞANNAÐ	SAMÞYKKT	SKENNTALA	<small>RAFMAGNSVERKFRÆÐISTOFA</small> <small>EDMUND BELLERSEN</small> <small>TRAUSTRYVEIÐINDÉSSON</small>	<small>SÍÐASTA ÞR.</small> <small>ÞN.</small> I <small>AP</small> II <small>ÖT.</small> <small>ÖTUNINGUR</small> B