


SKÝRINGAR

LAGNIR ERU HULDAR 16mm PLASTPÍPUR OG TAUGAR 3x1,5"
 HÆÐ Á ROFUM SÉ 110 sm.
 TENGLAR VÍÐ ROFA SÉU Í SÓMU HÆÐ OG ROFAR.
 HÆÐ Á TENGLUM SÉ 110sm.
 HÆÐ Á VEGGLJÓSUM YFIR VÖSKUM SÉ 213sm.
 MÁLSTRAUMUR ROFA SÉ 10A, EN TENGLA 16A.

NEMA ANNARS SÉ GETIÐ

F = BÆJARSÍMI, T+F = TÖLVA OG SÍMI, L = LOFTNET
 P = HITANEMAR F. GÓLFHITA HÆÐ = 160sm
 HANDBODAR HÆÐ = 130sm, BJÖLLUR HÆÐ = 230sm

- R REYKSKYNJARI jóniskur
- R_o REYKSKYNJARI optiskur
- H HITASKYNJARI
- → HREYFISKYNJARI ÞJÓFAVARNARKERFIS HÆÐ = V/LOFT

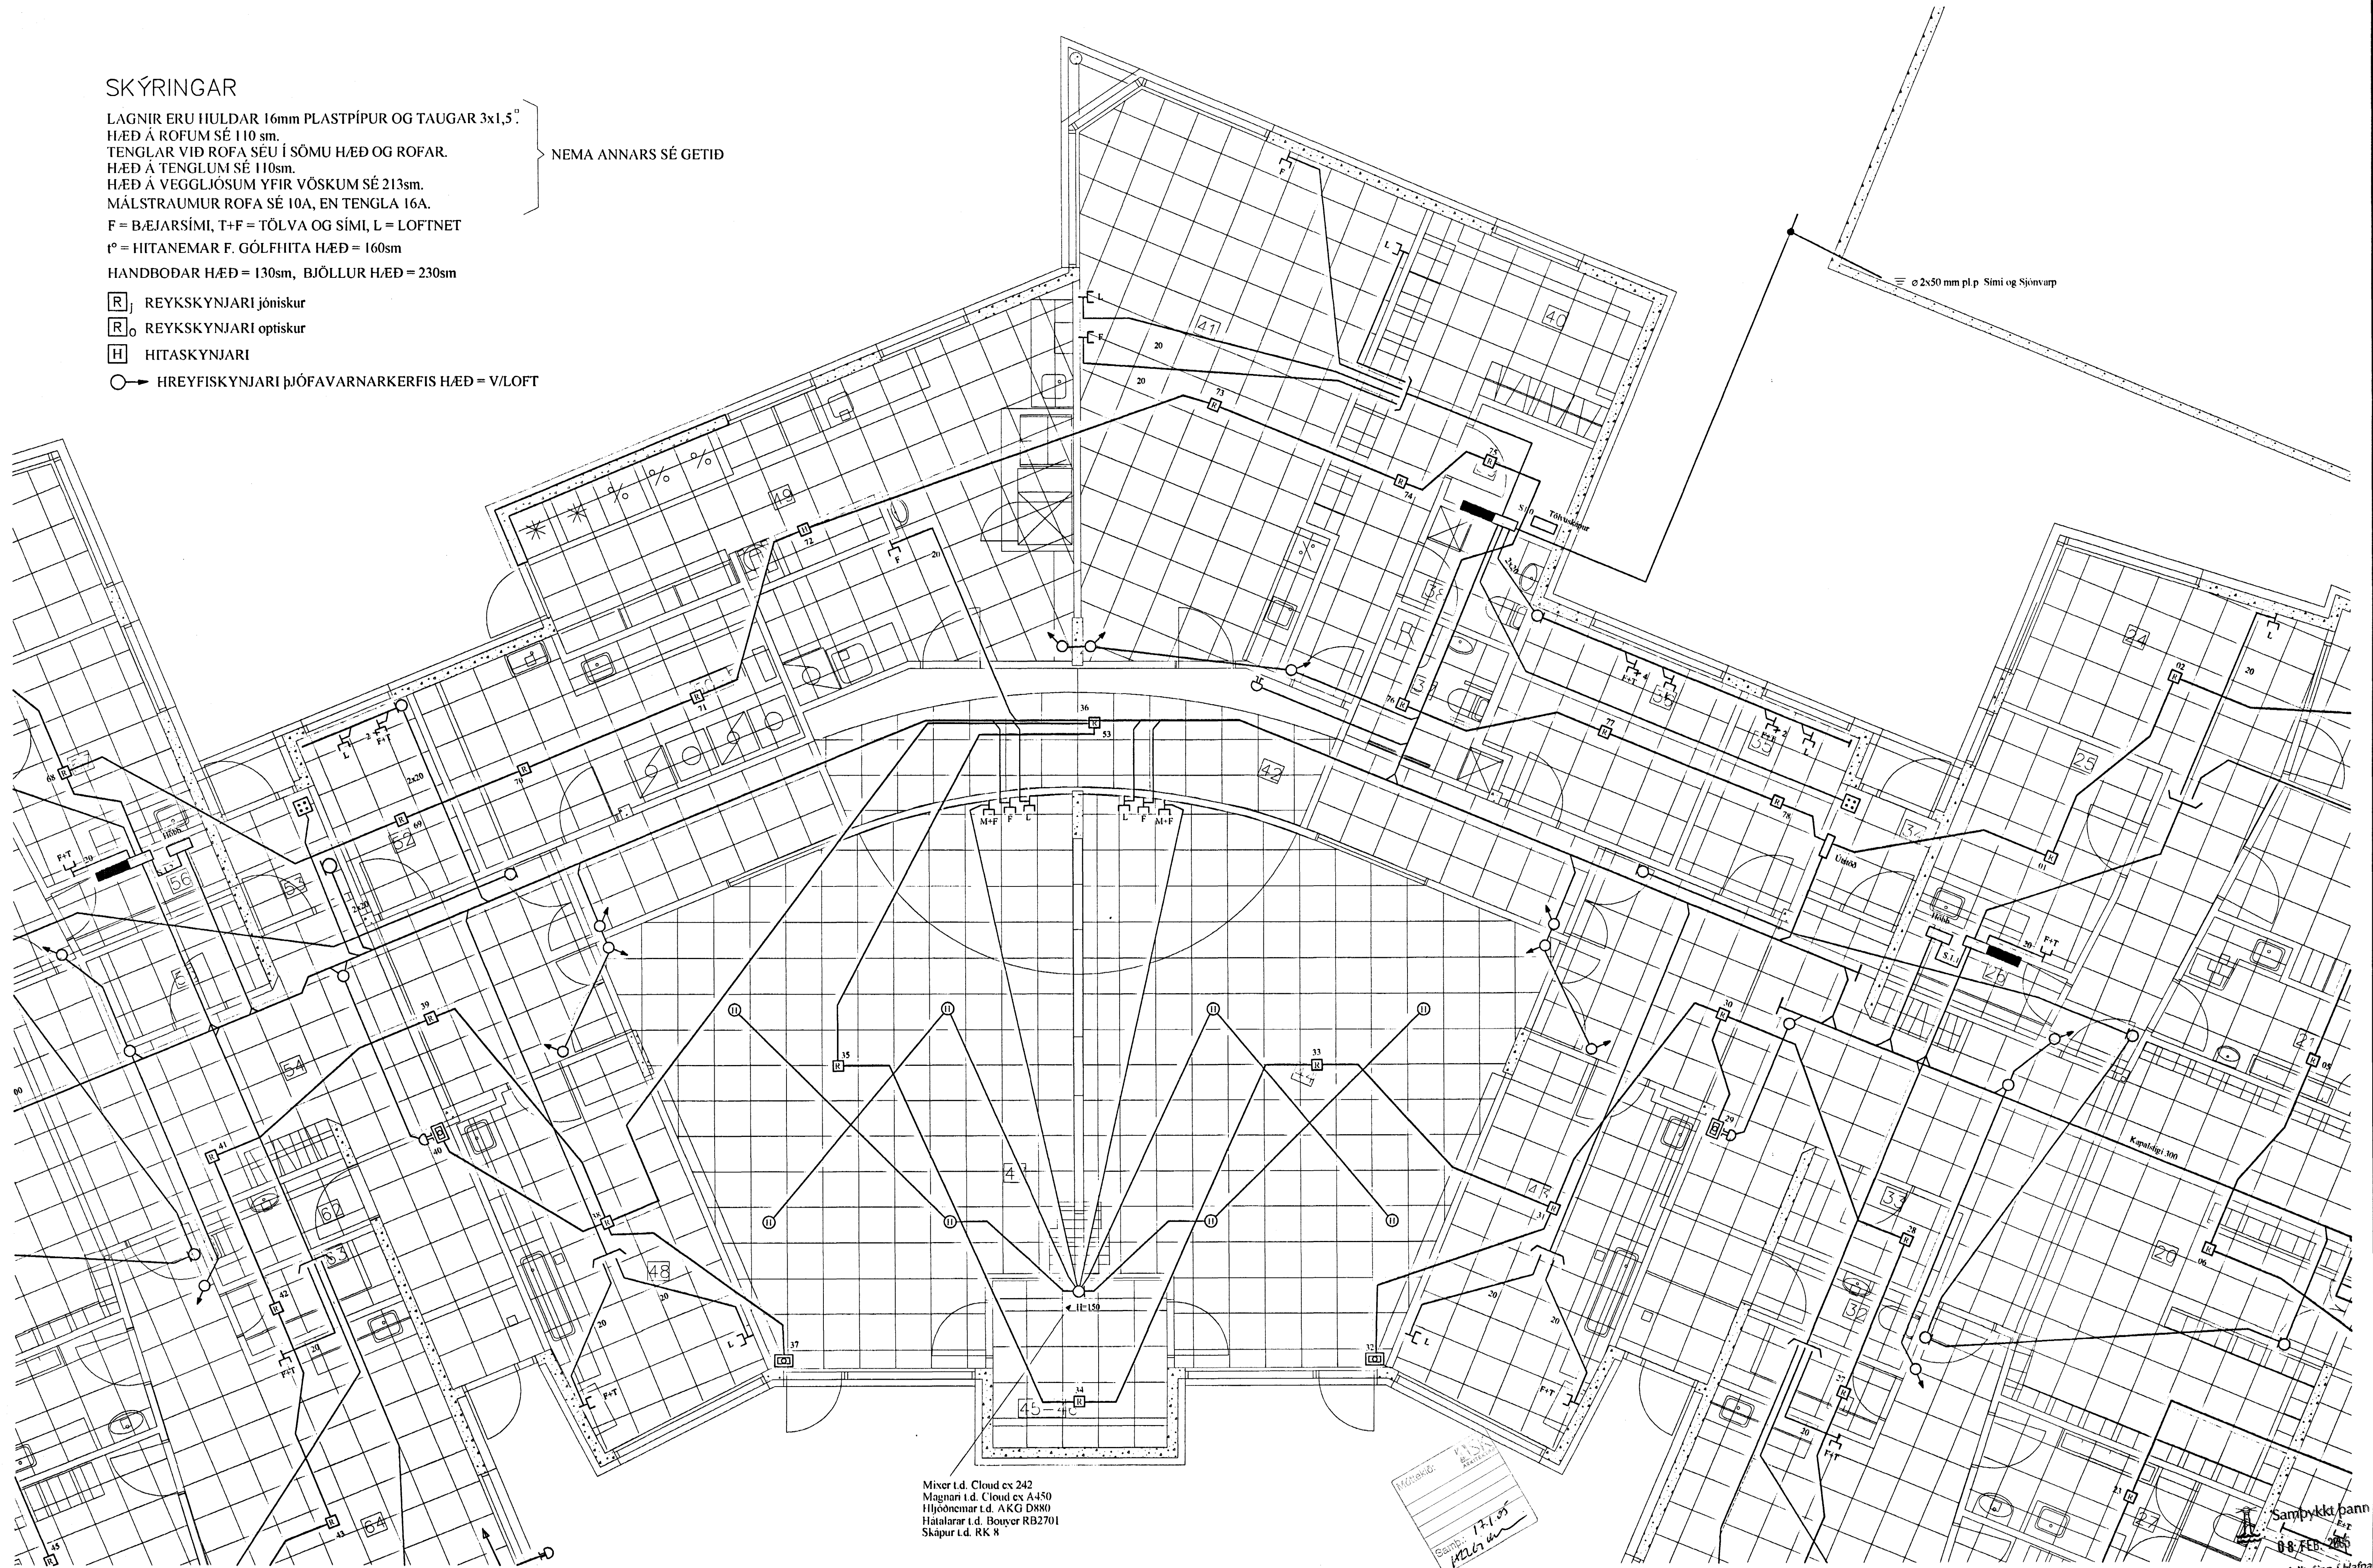

Mixer t.d. Cloud ex 242
 Magnari t.d. Cloud ex A450
 Hljóðnemar t.d. AKG D880
 Hátalarar t.d. Bouyer RB2701
 Skapur t.d. RK 8

Sambýkt
 17.05

Sambýkt bann
 08. FEB. 2016

Byggingafráttir í Hafnarfirði
 F. Sigurbjarnir Halldórsson

B	03-01-13	REYNDARTEIKNINGAR	B.Þ.T.	T.S.	220146-2439	LEIKSKÓLI ÁSLANDI ÁSBRAUT 4 HAFNARFIRÐI KJARNI SMÁSPENNULÖGN TERA	SKYLA EDUARDUR HALLDÓRSON TRÁTTI BYGGINGAFRÁTTIR RAÐMAGNSHAFNAR SÍMI 5687398 SÍMI 5687390	VAK 1:50 TERN NR. 6 SIDARTA TNR. TNR. 6 AF 11 GVEYMLUR B
A	04-02-20	HEIMTAUGAR- OG FULLNADARTEIKNING	B.Þ.T.	T.S.			S F RAÐMAGNSVERKFRÆÐISTOFA	
DTU	DAGS		TRISN	HANNAÐ	SAMBÝKT	KENNITALA		