SKÝRINGAR

LAGNIR ERU HULDAR 16mm PLASTPÍPUR OG TAUGAR 3x1,5°.
HÆÐ Á ROFUM SÉ 110 sm.
TENGLAR VIÐ ROFA SÉU Í SÖMU HÆÐ OG ROFAR.
HÆÐ Á TENGLUM SÉ 110sm.
HÆÐ Á VEGGLJÓSUM YFIR VÖSKUM SÉ 213sm.
MÁLSTRAUMUR ROFA SÉ 10A, EN TENGLA 16A.

} NEMA ANNARS SÉ GETIÐ

F = BÆJARSÍMI, T+F = TÖLVA OG SÍMI, L = LOFTNET

t° = HITANEMAR F. GÓLFHITA HÆÐ = 160sm

HANDBOÐAR HÆÐ = 130sm, BJÖLLUR HÆÐ = 230sm

[R]j REYKSKYNJARI jóniskur

[R]o REYKSKYNJARI optiskur

[H] HITASKYNJARI

HREYFISKYNJARI þJÓFAVARNARKERFIS HÆÐ = V/LOFT

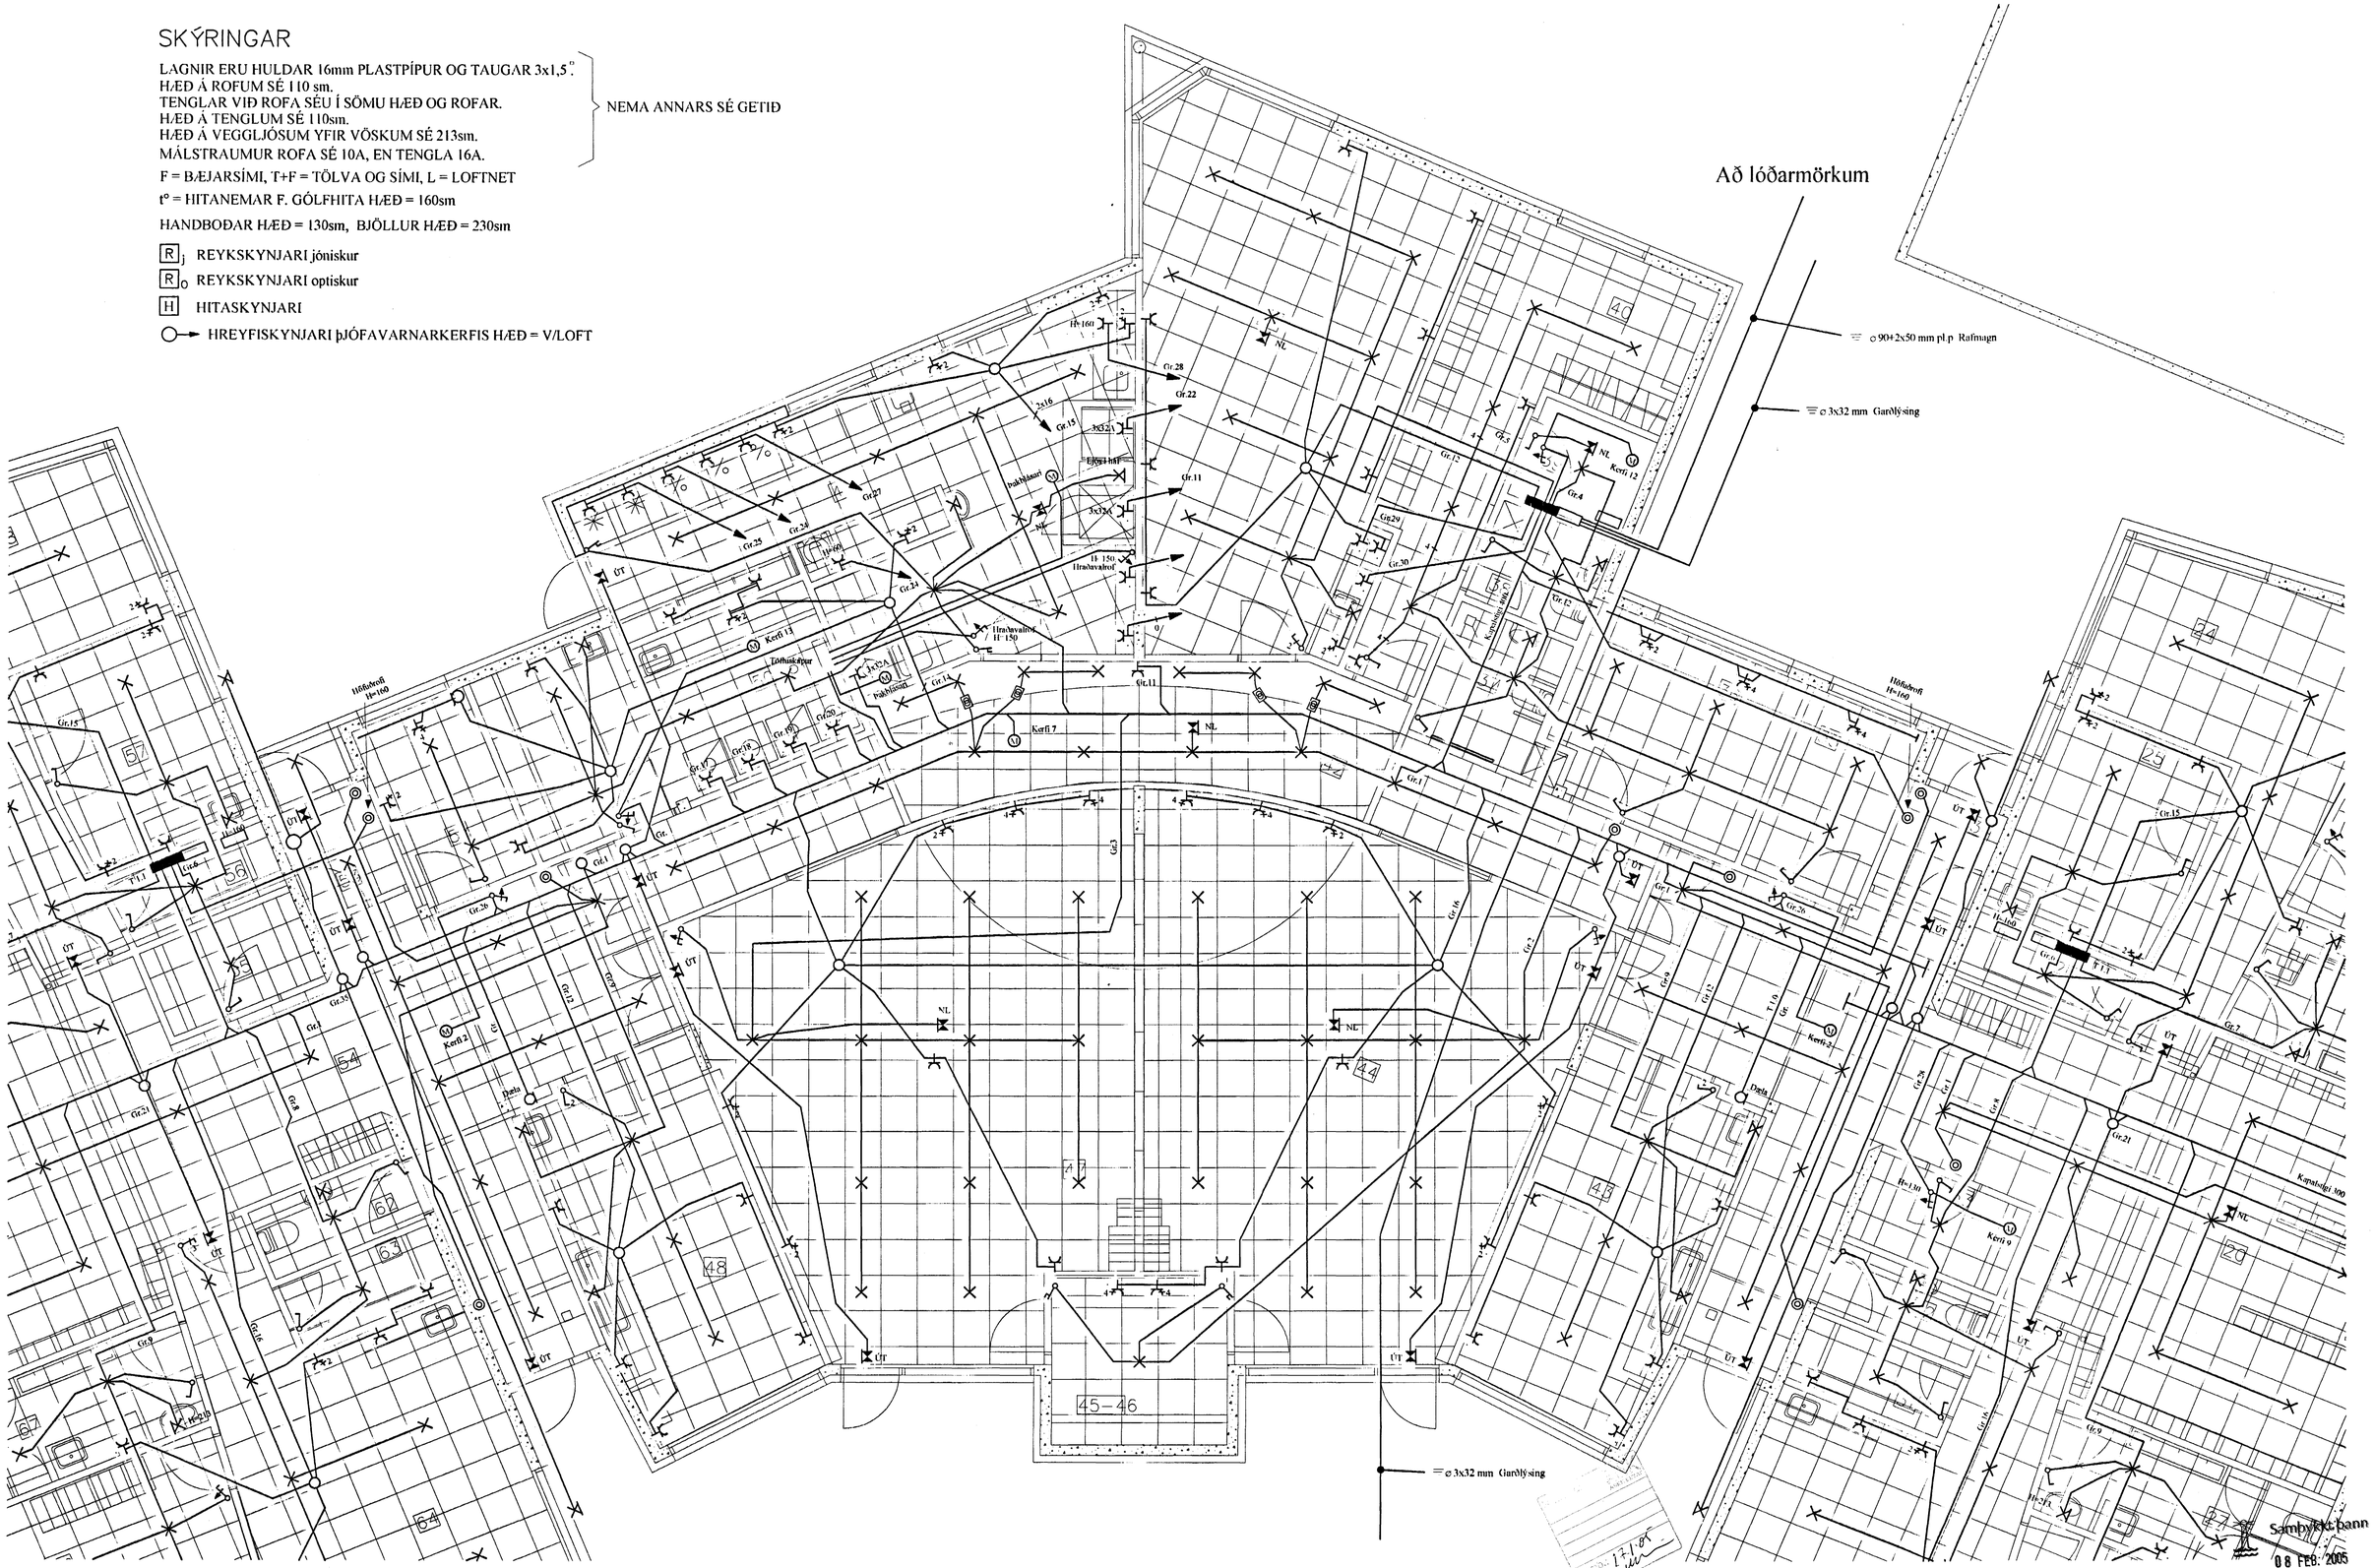

Samþykkt bann
08 FEB. 2005

Byggingafulltrúinn í Hafnarfirði
F.h. Sigurbjartur Halldórsson

B	03-01-13	REYNDARTEIKNINGAR	B.Þ.T.	T.S.		220146-2439
A	04-02-20	HEIMTAUGAR- OG FULLNADARTEIKNING	B.Þ.T.	T.S.		
ÚTG	DAGS		TEIKN	HANNAÐ	SAMÞYKKT	KENNITALA

LEIKSKÓLI ÁSLANDI
ÁSBRAUT 4 HAFNARFIRÐI
KJARNI RAFLÖGN

TERA s/f

RAFMAGNSVERKFRÆÐISTOFA
EDMUND BELLERSEN RAFMAGNSTÆKNIR SÍMI 5687388
TRAUSTI SVEINBJÖRNSSON RAFMAGNSIÐNFR. SÍMI 5687390

MKV	1:50
TEIKN NR.	3
SÍÐASTA TNR.	
TNR. 3	AF 11
ÚTG.	B
GEYMSLUNR.	