



um er að ræða álklaedda timburglugga, timbur hvítt þekjandi að innan álklaedning að utan standi í hvítum lit. gluggar smíðist almennt úr vandaðri furu. allt efni þrýstifúavarið. karmar kembist saman á hornum, þéttiefni sett í öll samskeyti. opnanleg fög öll topphengd, séu úr hvítu áli. svalahurðir úr vönduðu Oregon pine, í hvítum lit.


G29 var felldur burt

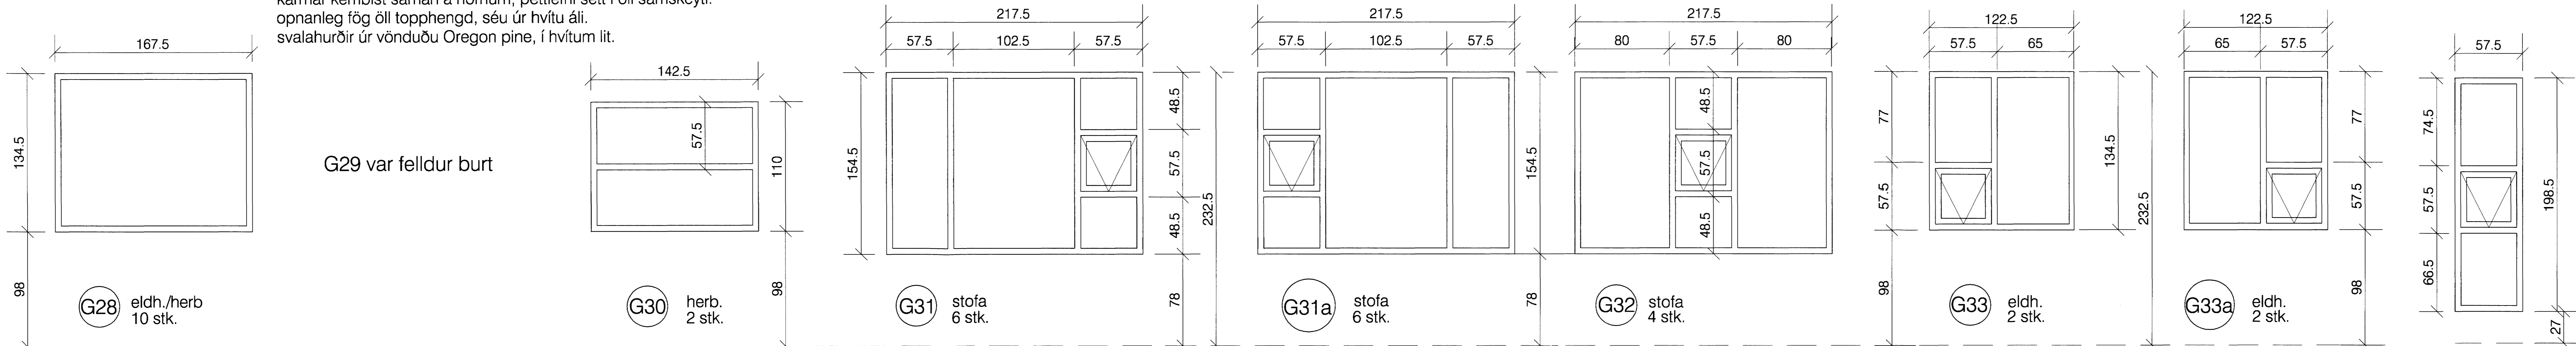

Ef boðið er einnig í gler og glerjur Vegna nálægðar við Herjólts götu ja hljóðeinangrandi gler í alla glugga sem snúa í átt að umferð; þ.e götuhlið og gafla, aðeins hlið yr upp í hraunið er undanskilin. frágangur þessi skal vera þannig lu gleri að nota skal misþykk gler 4 og 6 mm. gluggar þessir eru á lykilmmyndum : gler A gluggar með spegilgleri eru merk B

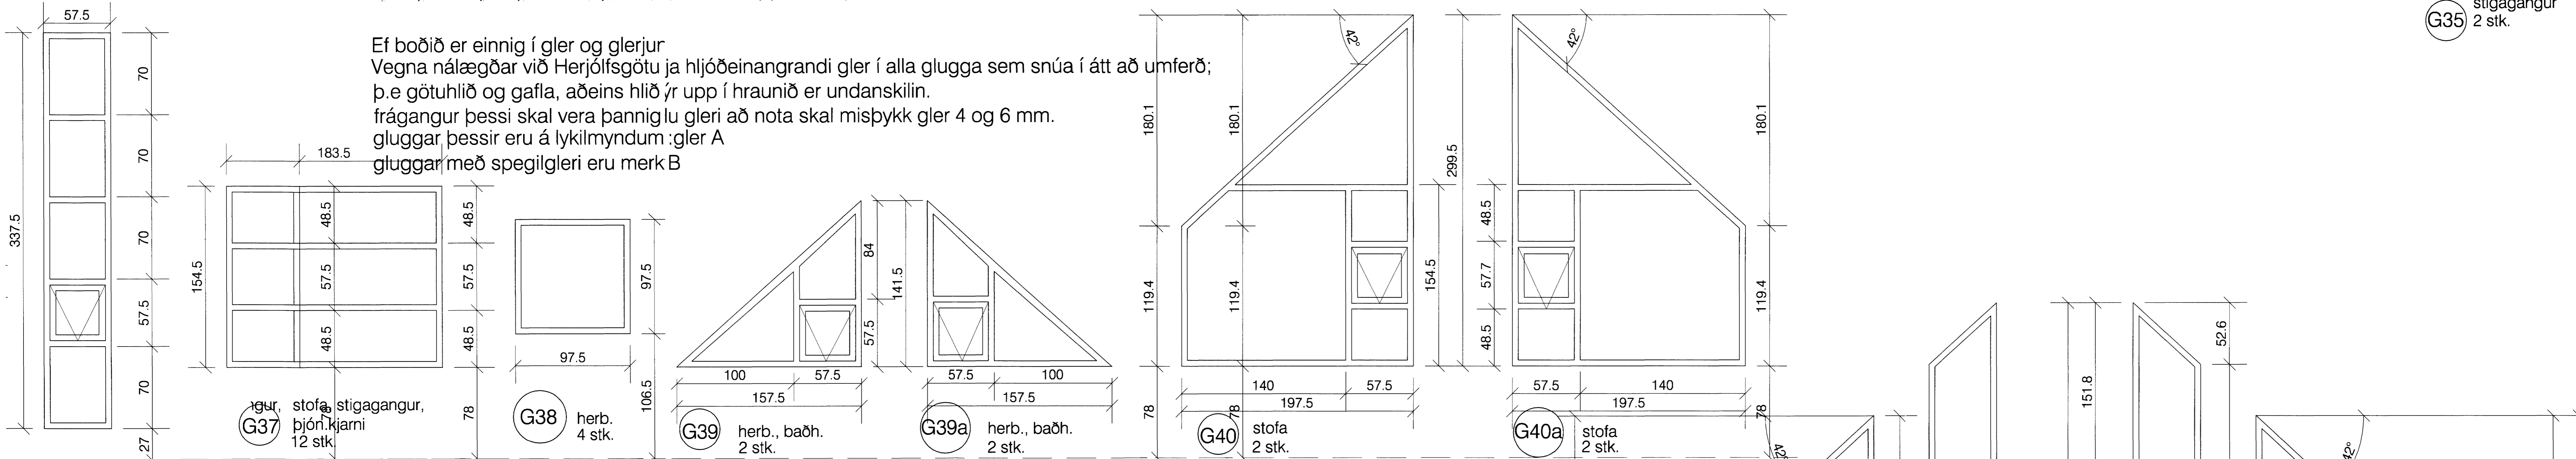

G46 og G46a voru felldir burt G-1 kom í staðinn

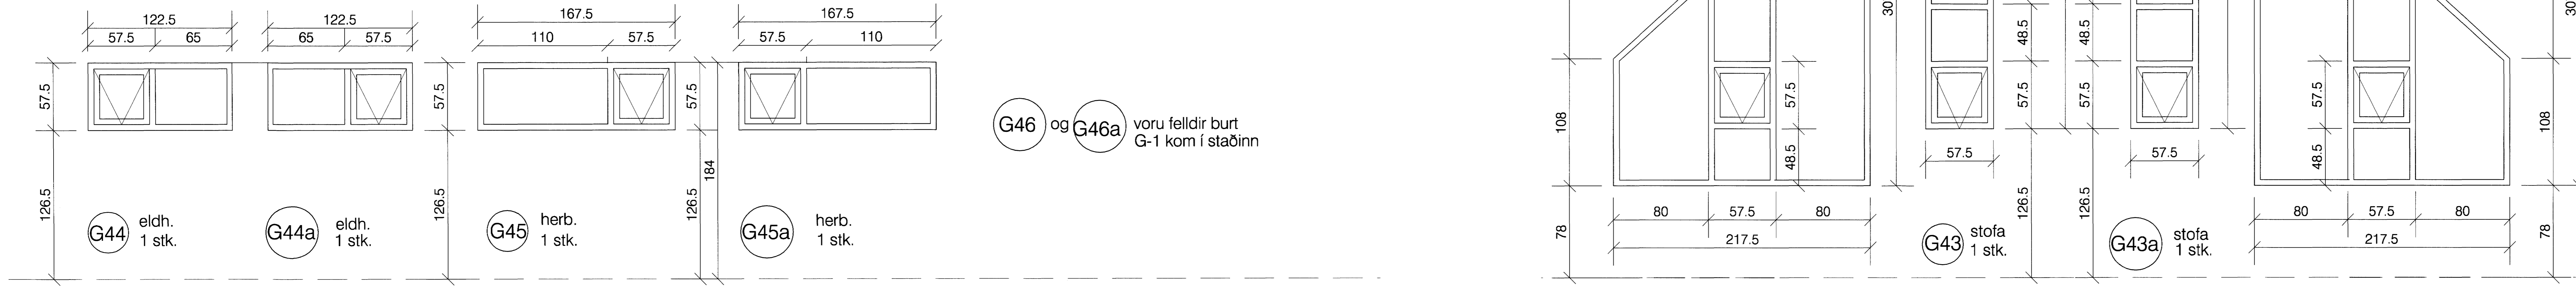

skýringar:

lykilmynd:

verkefni: Herjóltsgata 38

verkhliuti: yfirlit gluggar

mkv.:	1:20
dags.:	5.11.04
hannað.:	GG
teiknað.:	PRV

dags. breytinga:

br. (a.): 23.11.04 breyting á gluggum

br. (b.): 1.12.04: G29 felldur burt

br. (c.): 10.01.05 opn. fagi bætt við gl. G39 og G39a

br. (d.):

br. (e.):

br. (f.):

br. (g.):

br. (h.):

br. (i): Samþykkt þann

br. (j): 02 FEB. 2005

fygiskjöl: Byggingulfræðingur / Hofmannir / Eh. Sigurbjartur Halldórsson

Guðmundur Gunnlaugsson, arkitekt FAÍ
 kt: 190554-3419
 Teiknistofan Archús ehf, Stórhöfða 17,
 112 Reykjavík. s: 5677735-fax 5677736.
 kt: 631298-4439. archus@internet.is

teikn.nr.: S26

archús ehf