## 40 SNIÐ 1:20
B / G1-01




## 41 SNIÐ 1:20
B / G1-01




## 42 SNIÐ 1:20
B / G1-01

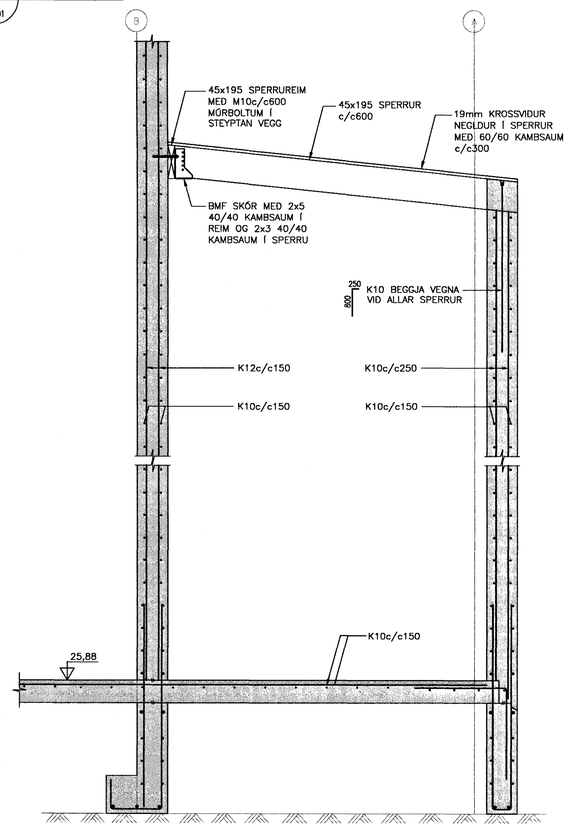


## 43 SNIÐ 1:50
B / G1-01

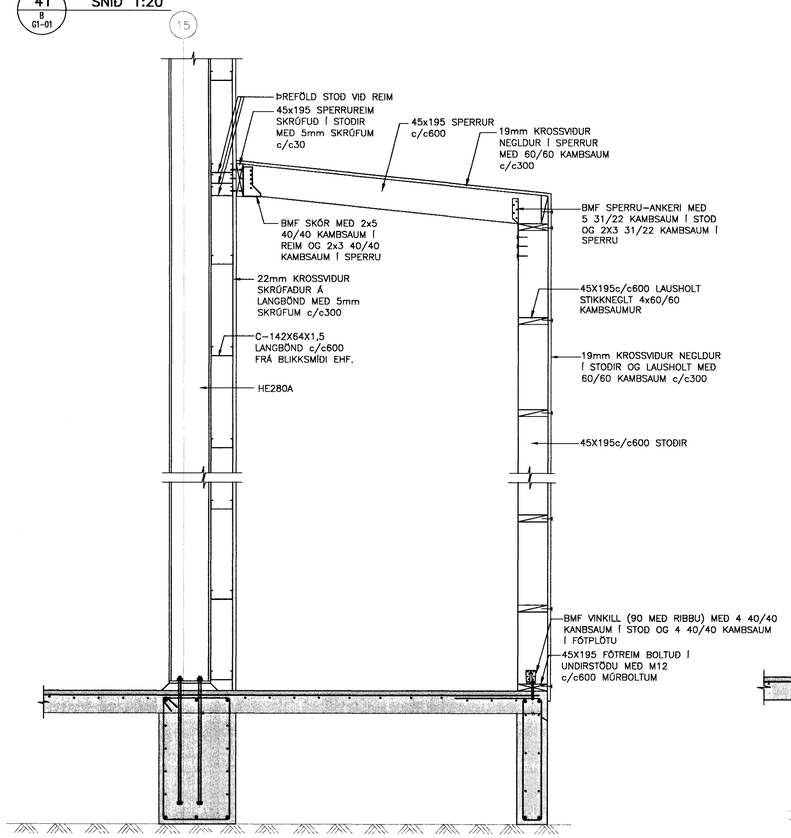


## 44 SNIÐ 1:20
B / SD-02 / G1-01

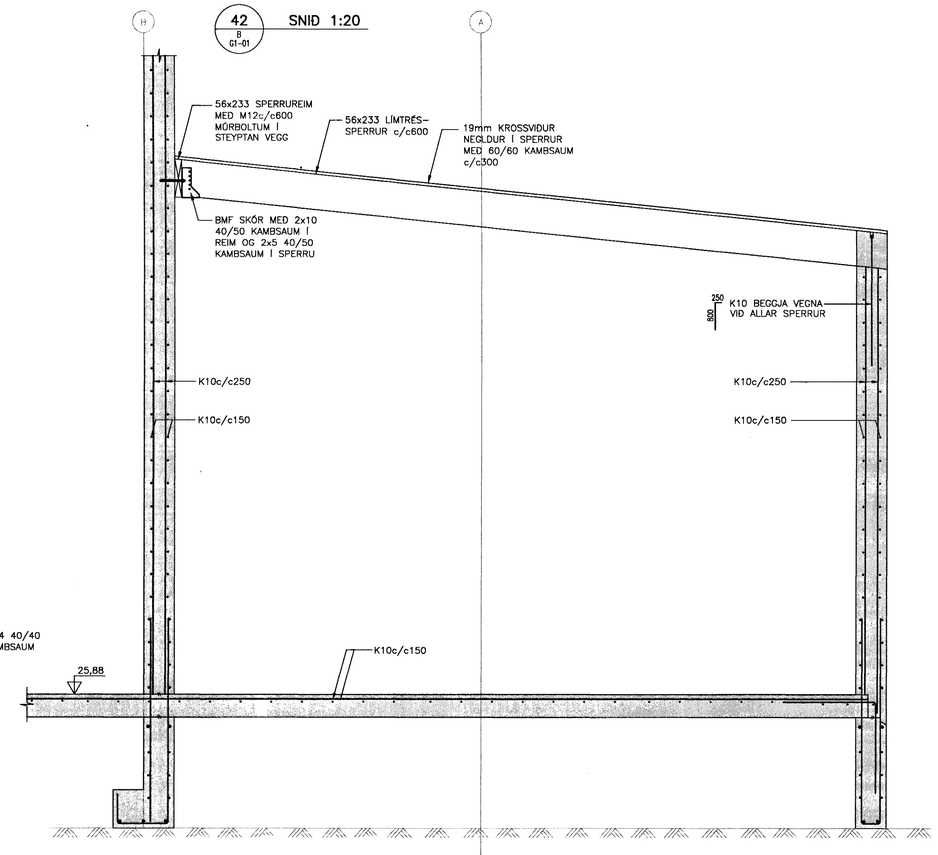


## 45 SNIÐ 1:20
B / SD-02

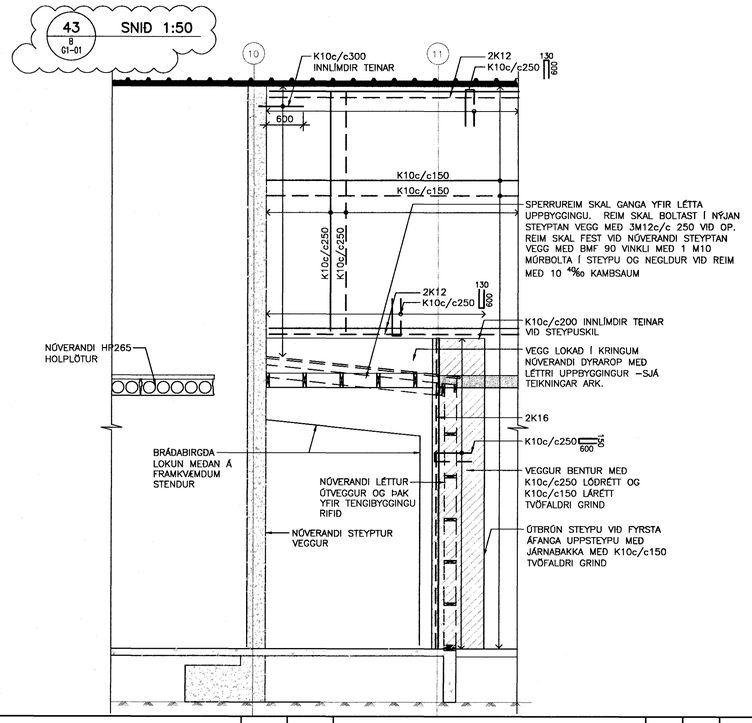


## 46 SNIÐ 1:20
B / SD-02

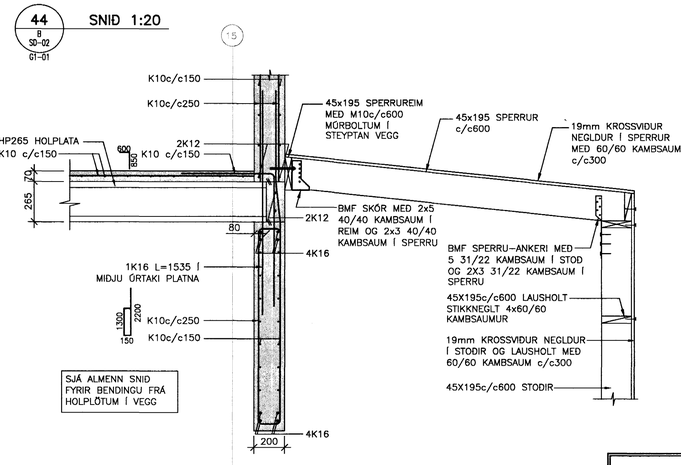


**ATH**

MÁLSETNINGAR OG KÓTAR:

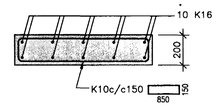- ALLAR MÁLSETNINGAR OG KÓTAR Á STEYPTUM BYGGINGAHLUTUM SKAL SANNREYNA VIÐ TEIKNINGAR ARKITEKTA OG NÚVERANDI BYGGINGAR.
- BEYGJUMÁL JÁRNA SKAL SANNREYNA OG BERA SAMAN VIÐ MÁLSETNINGAR Á STEYPTUM BYGGINGAHLUTUM SKV. ARKITEKTATEIKNINGUM OG FYRIRSKRIFAÐA STEYPUHULU SKV. TEIKNINGUM VSÓ RÁÐGJAFAR.
- SJÁ GATAPLAN FYRIR ÚTÖK Í STEYPU.

**SKÝRINGAR:**

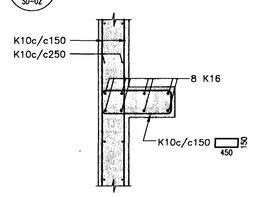ÖLL MÁL ERU Í mm.
KÓTAR ERU Í m.

NÝR STEYPTUR VEGGUR

NÚVERANDI STEYPTUR VEGGUR

-SNIÐ MERKT t.d. 15' ER SPEGILMYND AF SNIÐI 15

**TILVÍSANIR:**

ALMENNAR SKÝRINGAR . . . . . SJÁ BL. NR. A-01
ALMENN SNIÐ . . . . . SJÁ BL. NR. SD-01
STÁLFESTINGAR, t.d. 1 . . SJÁ BL. NR. SD-07-08

**LYKILMYND**



**AFSTÖÐUMYND**




Byggingafulltrúinn í Hafnarfirði
F.h. Sigurbjartur Halldórsson

actavis

| BR. | DAGS. | BREYTING | HE/ÁLB | TEIKN. | YFIRF. | SAMÞ. |
|---|---|---|---|---|---|---|
| B | 11.01.2005 | SNIÐI 43 BREYTT | HE | HE | | |
| A | 23.09.2004 | SNIÐUM 44, 45 OG 46 BÆTT VIÐ | HE | ÁLB | | |

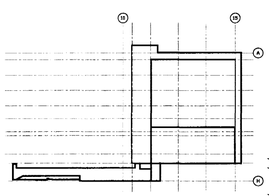S:/2004/04157/t/Byþ/Fullnaðarhönnun/Gildar_teikn/F-B-SD-01-12

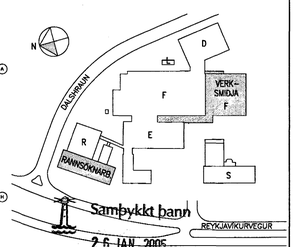
ÚTI OG INNI, ÞINGHOLTSSTRÆTI 27, 101 REYKJAVÍK, SÍMI 562 7660 FAX 562 7661, NETFANG baldur@ui.is
VSÓ RÁÐGJÖF, BORGARTÚN 20, 105 REYKJAVÍK, SÍMI 585 9000 FAX 585 9010, NETFANG vso@vso.is
LAGNATÆKNI, HAMABORG 12, 200 KÓPAVOGUR, SÍMI 564 5250 FAX 564 5251, NETFANG saebjorn@lagnatak.is
RAFTEIKNING hf, BORGARTÚN 17, 105 REYKJAVÍK, SÍMI 520 1700 FAX 520 1701, NETFANG bis@rafteikning.is


**ACTAVIS HAFNARFIRÐI – REYKJAVÍKURVEGUR 78**
**VIÐBYGGING VIÐ VERKSMIÐJU**
BURÐARVIRKI
SNIÐ OG DEILI

HANNAÐ/TEIKN. HE/ÁLB
ATH.
SAMÞYKKT
KT. 230[illegible]-2549

| KVARÐI | | | REYKJAVÍK 06.09.2004 |
|---|---|---|---|
| VERKNR. | TEIKN. NR. | ACTAVIS TEIKN.NR | BR. |
| 04157 | F-B-SD-06 | IS1F-S/-/-506-B | B |