


Tark
 Yfirfærsla og samþæmdur uppdráttur, sbr. gr. 17.2 og 19.1 í byggingarreglugerð

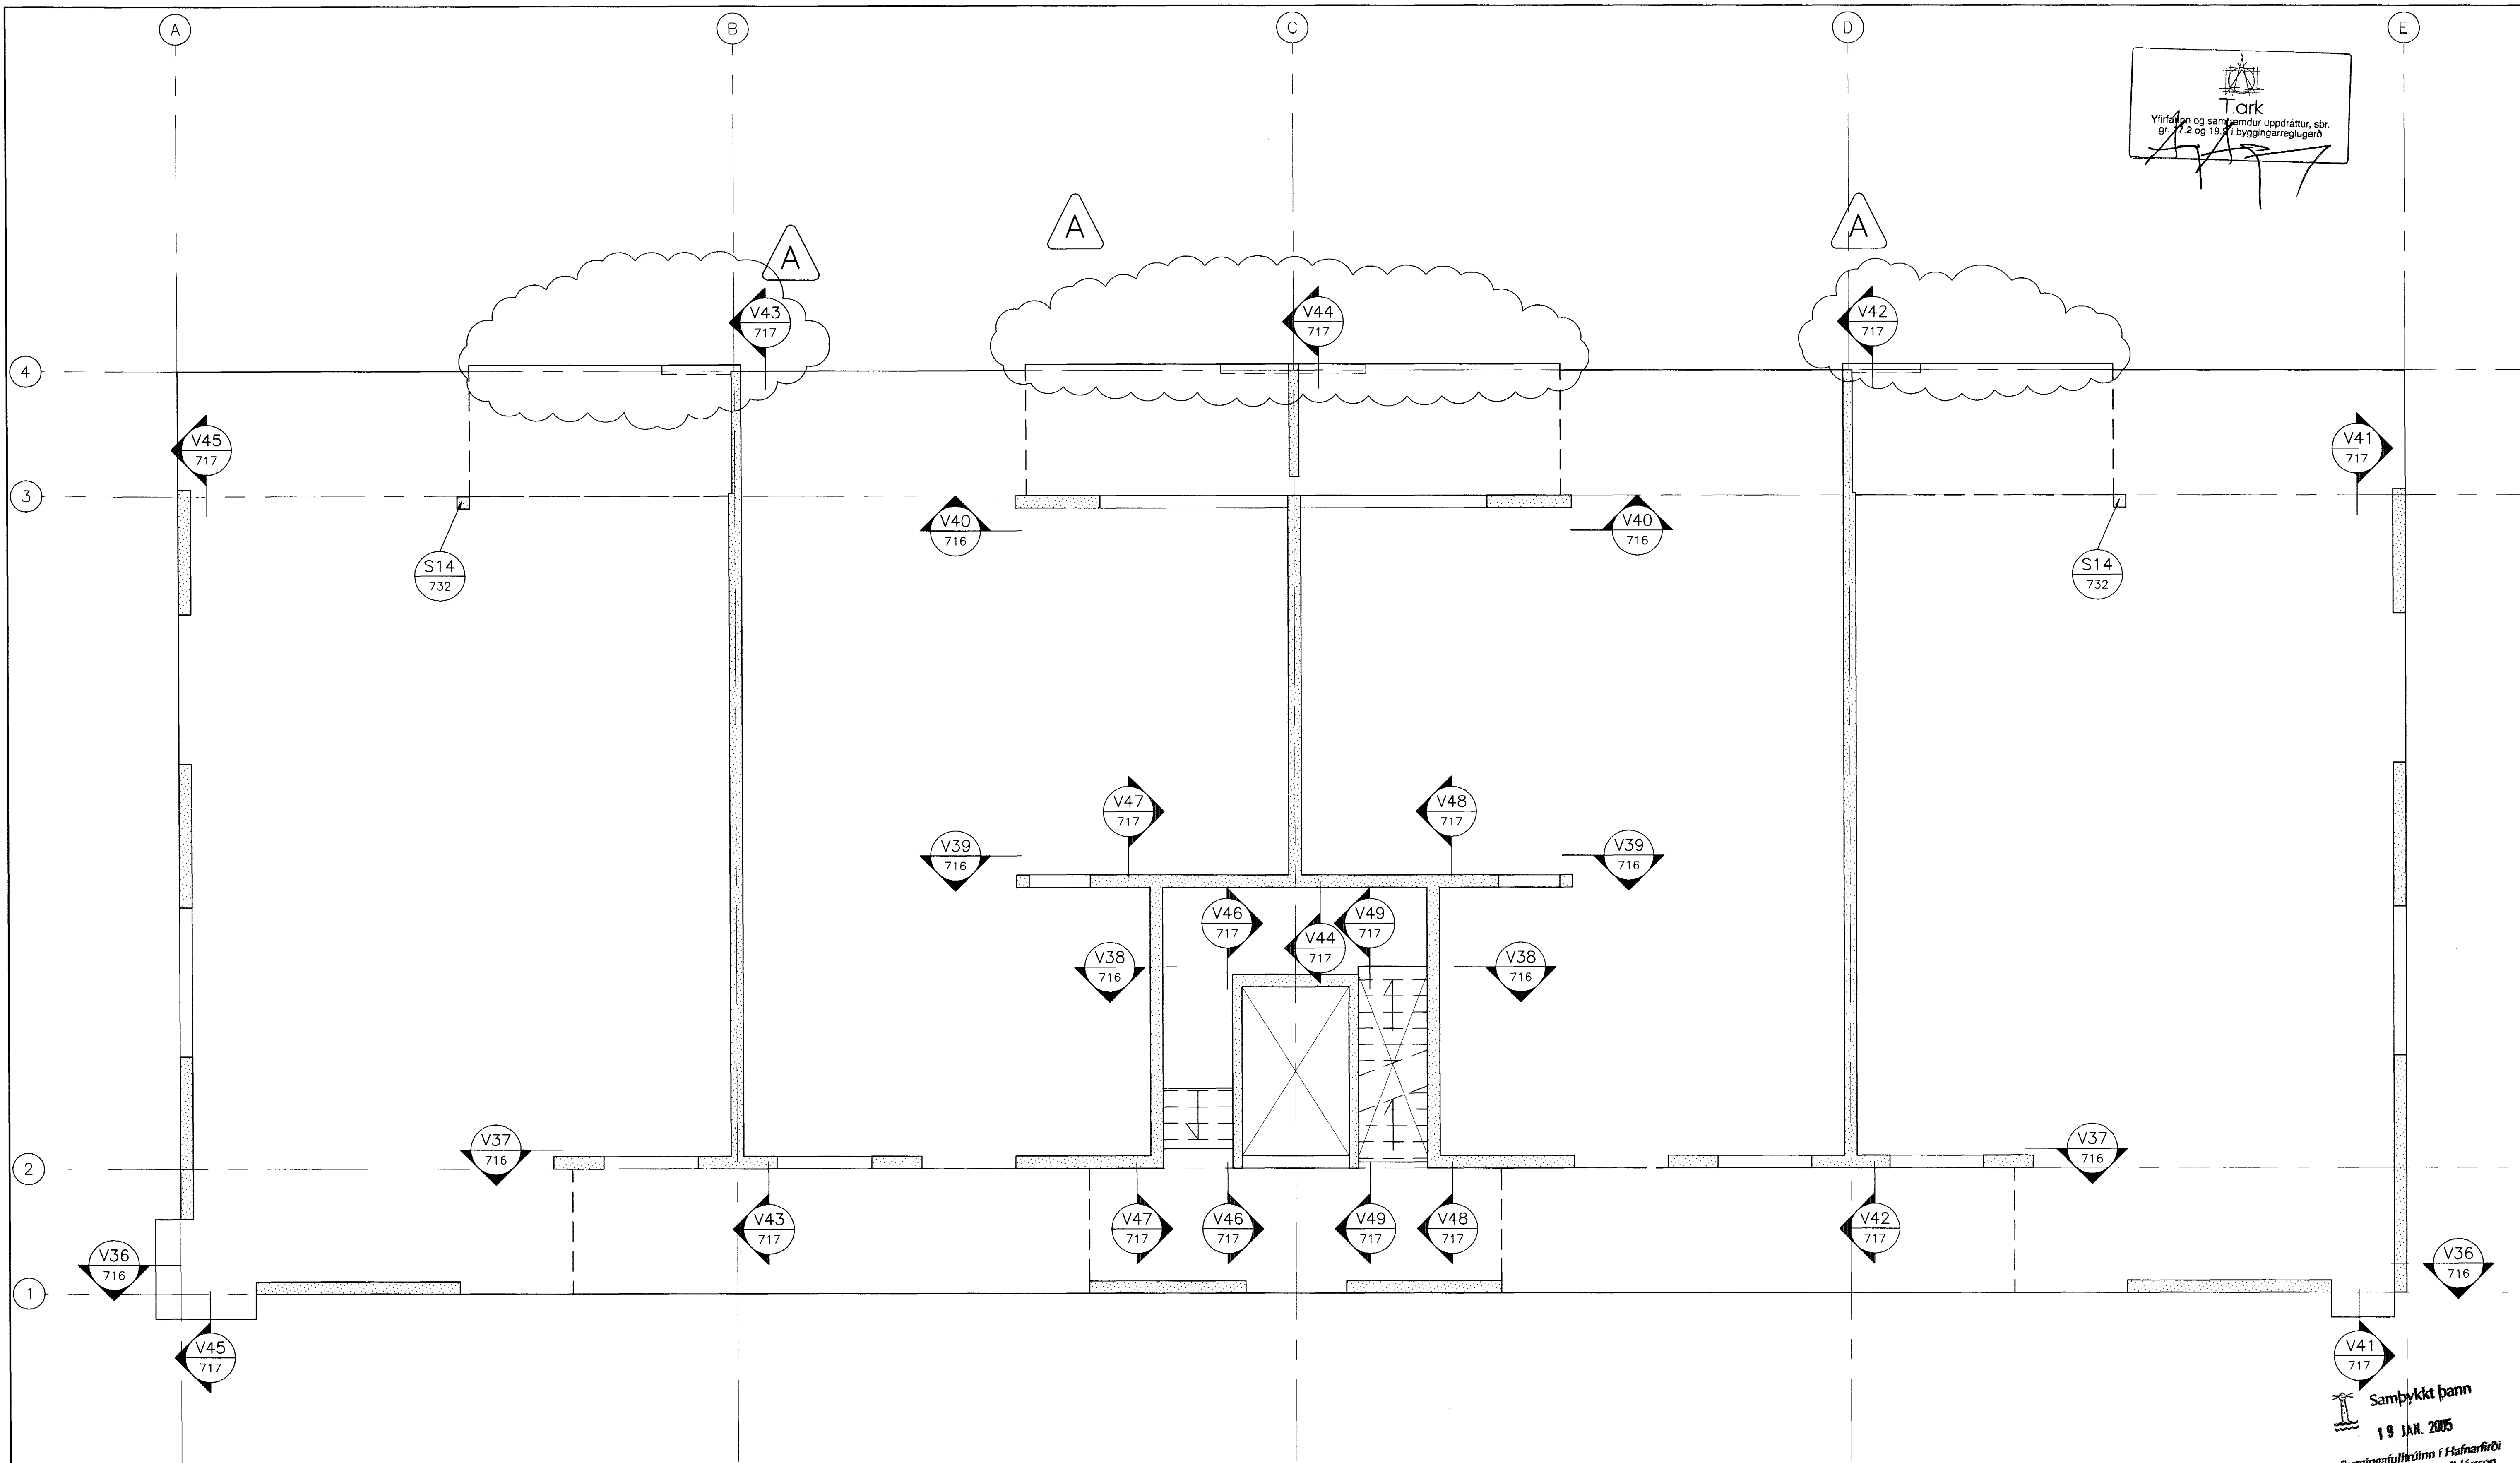


SKÝRINGAR:

Almennar skýringar og jærnbending kringum glugga og op, sjá teikningu B-000.
 Gataplön veggja, sjá teikningu G-20-01.
 Jærnbending plötu yfir 2.hæð, sjá teikningu B-202.

Samþykkt þann
 19 JAN. 2005

Byggingafulfræðingur í Hafnarfirði
 E.h. Sigurbjartur Halldórsson

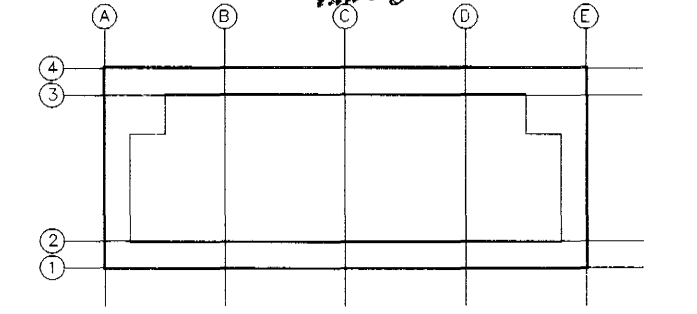

2. HÆÐ

				HANNAÐ: PEL	<p>FJARHITUN hf VERKFAEÐISTOFA BORGARTONI 17 - 105 REYKJAVIK SIMI 562 8955 - FAX 562 8950 NETFANG: fjarhitun@fjarhitun.is VEFSAÐA: www.fjarhitun.is KENNITALA: 700186-1649</p>	LINNETSSTIGUR 2, HAFNARFIRDI Burðarvirki Veggir og súlur, 2.hæð Grunnmynd DAGS: 30.07.04 VERK NR.: 5249 TEIKNR.: B-201
				TEIKNAD: PEL		
				YFIRFARID: PG		
A	14.10.04	Svalakantur	DEL	PG PG	SAMÞYKKT: PG	
ÚTG.	DAGS	EDU BREYTINGAR	TEIKNAD	YFIRF.	SAMP.	KVARDI: 1:50
SAMP:	210259-2529		FRUMSTÆRD BLADS A1 - BLADSTÆRD A3, MINNKUN 1:2	SKRÁRHEITI: B-200		