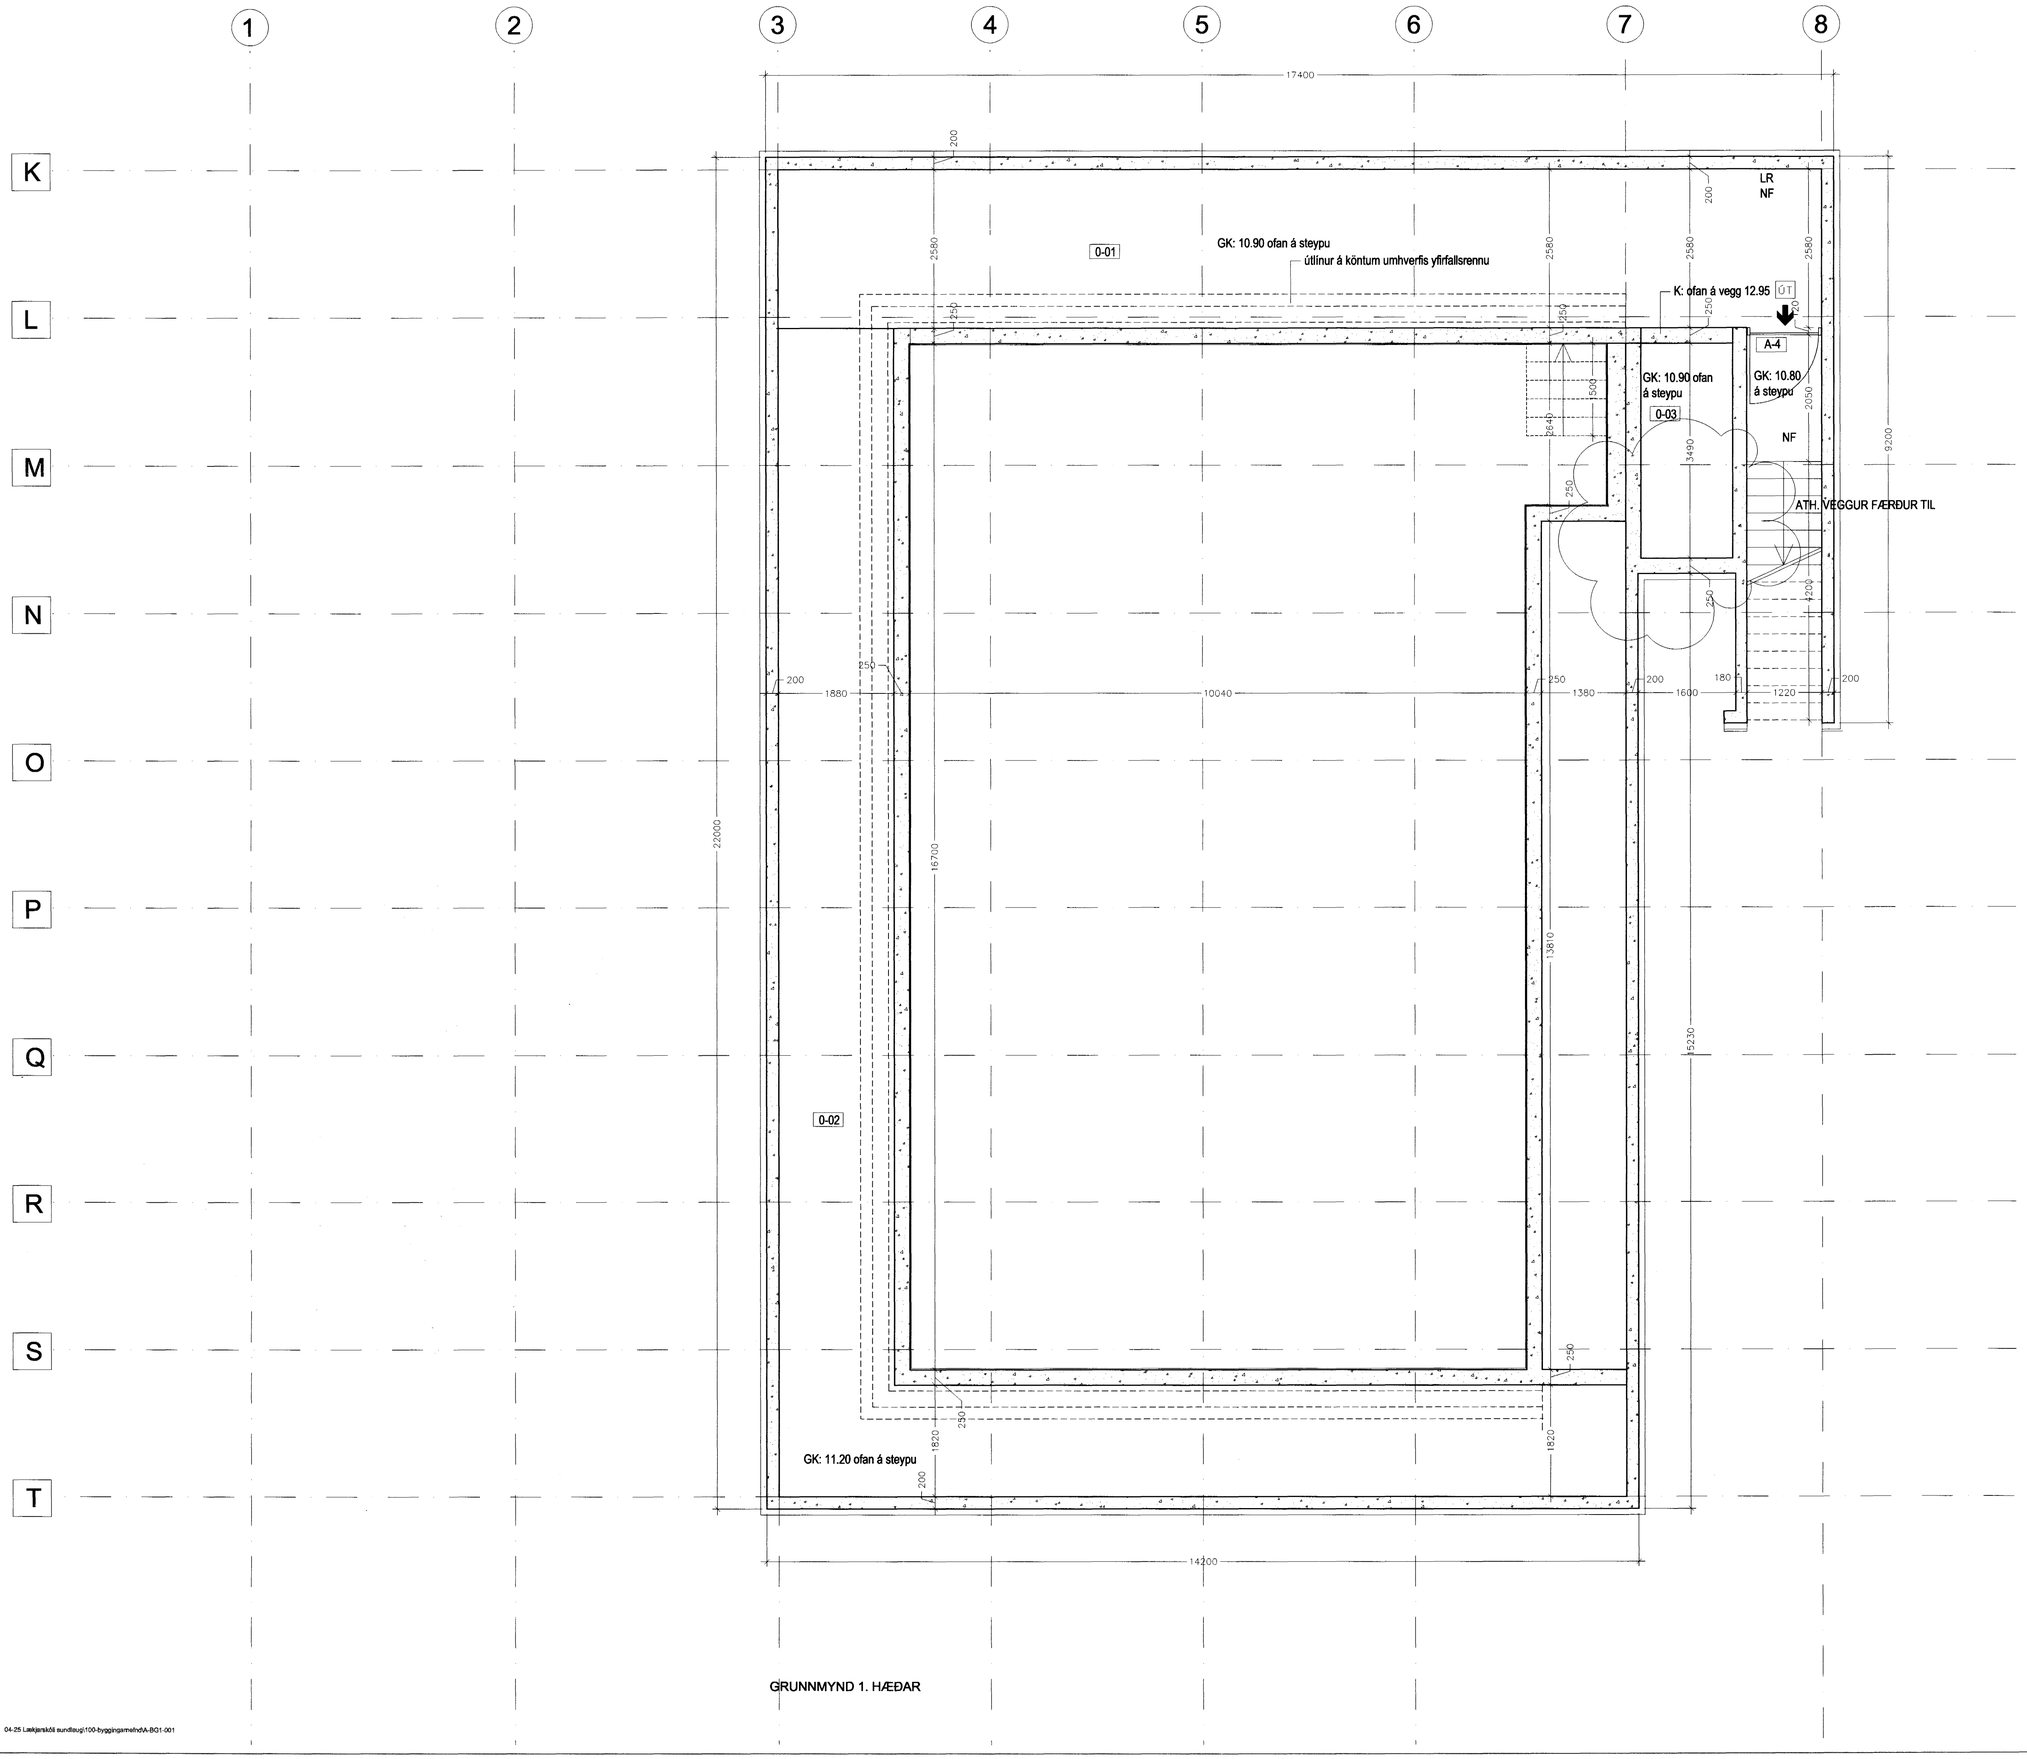

GRUNNMYND 1. HÆÐAR

04-25 Lækjarskóli sundlaug\100-byggingarnefnd\A-BG1-001

Sigríður Ólafsd. 071070 5069

NR.	DAGS.	BREYTING	REIKN.	TEIKN.
A	23.09.2004	Sjá sky		

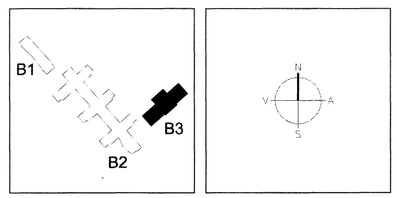

Á STOFUNNI ARKITEKTAR
FINNUR BJÖRGVINSSON
HILMAR ÞÓR BJÖRNSSON
SIGRÍÐUR ÓLAFSDÓTTIR
BERGSTAÐASTRÆTI 10, RVK. sími:551-1460, netfang:stofan@stofunni.is

Samþykkt þann
19 JAN. 2005
Byggingafulltrúinn í Hafnarfirði
F.h. Sigurbjartur Halldórsson

LANDMÓTUN
EINAR E. SÆMUNDSEN
INGIBJÖRG KRISTJÁNSDÓTTIR
MARGRÉT SIGURÐARDÓTTIR
MÝRARTJARNARVEGUR 8 · 300 KÓPAVOGUR · SÍMI: 534 9300 · FAX: 534 9305 · NETFANG: landmotun@landmotun.is

VSÓ
VSÓ RÁÐGJÖF

SÓLVANGSVEGUR 4
LÆKJARSKÓLI - ÍÞRÓTTAHÚSNÆÐI

GRUNNMYND KJALLARA

HANNAÐ/TEIKN.	SÓ
ATH.	
SAMÞYKKT	
KT.	660589-1399
KVARÐI 1:50	REYKJAVÍK 05.07.2004
VERKNR.	TEIKN.NR. BR.
04-25	A-VG0-001 A