


Sigríður Elfael. 01070 5069

A 23.08.2004 Sjá ský
 BR. DAGS BREYTING REKNI. TERN.

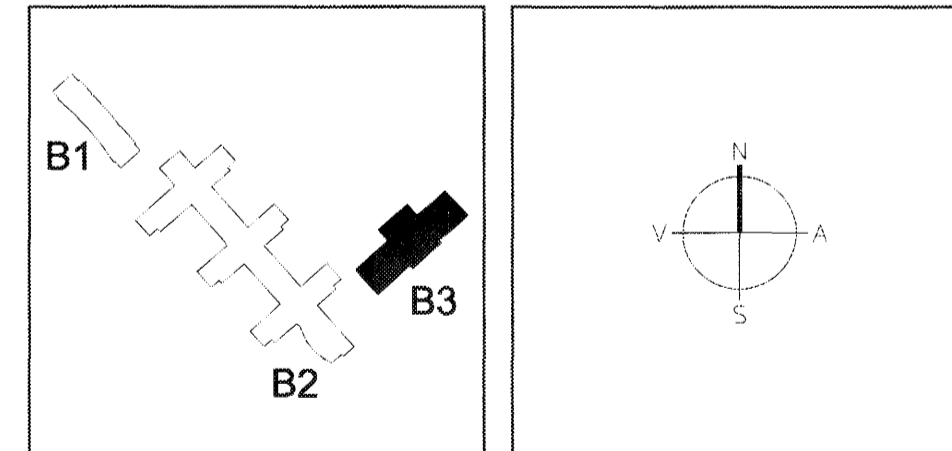

Á STOFUNNI
 ARKITEKTAR

BERGSTADASTRÆTI 10, RVK. sími 551-1460, netfang stofunni@stofunni.is
 FINNUR BLÖRGVINSSON
 HILMAR ÞÓR BLÖRNSSON
 SIGRÍÐUR ÓLAFSDÓTTIR
 19 JAN. 2005
 Byggingafræðingur í Hafnarvíki
 F.H. Sigurbjartur Halldórsson

LANDMÖTUN.
 HRYLLAVELUR 6 200 KÖPVAÐUR - Sími 224 1001 - Fax 224 1002 - Netfang landmotun.is

VSÓ
 VÍSÓ RÁÐGJÖF
 BORGARSTÍG 20, 105 REYKJAVÍK, Sími 560-8000, Sími 560-8010, Netfang vs@vs.is

SÖLVANGSVÆGUR 4
 LÆKJARSKÓLI - ÍPRÓTTAHÚSNÆÐI

GRUNNMYND 2. HÆÐAR
 HANNAÐ/TEKNI. SO
 ATH. SAMBYKKT

KVAFRÍ 1:50
 VÆÐUR
 04-25

TEKNI NR. REYKJAVÍK
 A-VG2-001

OK A