GRUNNMYND PLÖTU YFIR 1.HÆÐ 1:100

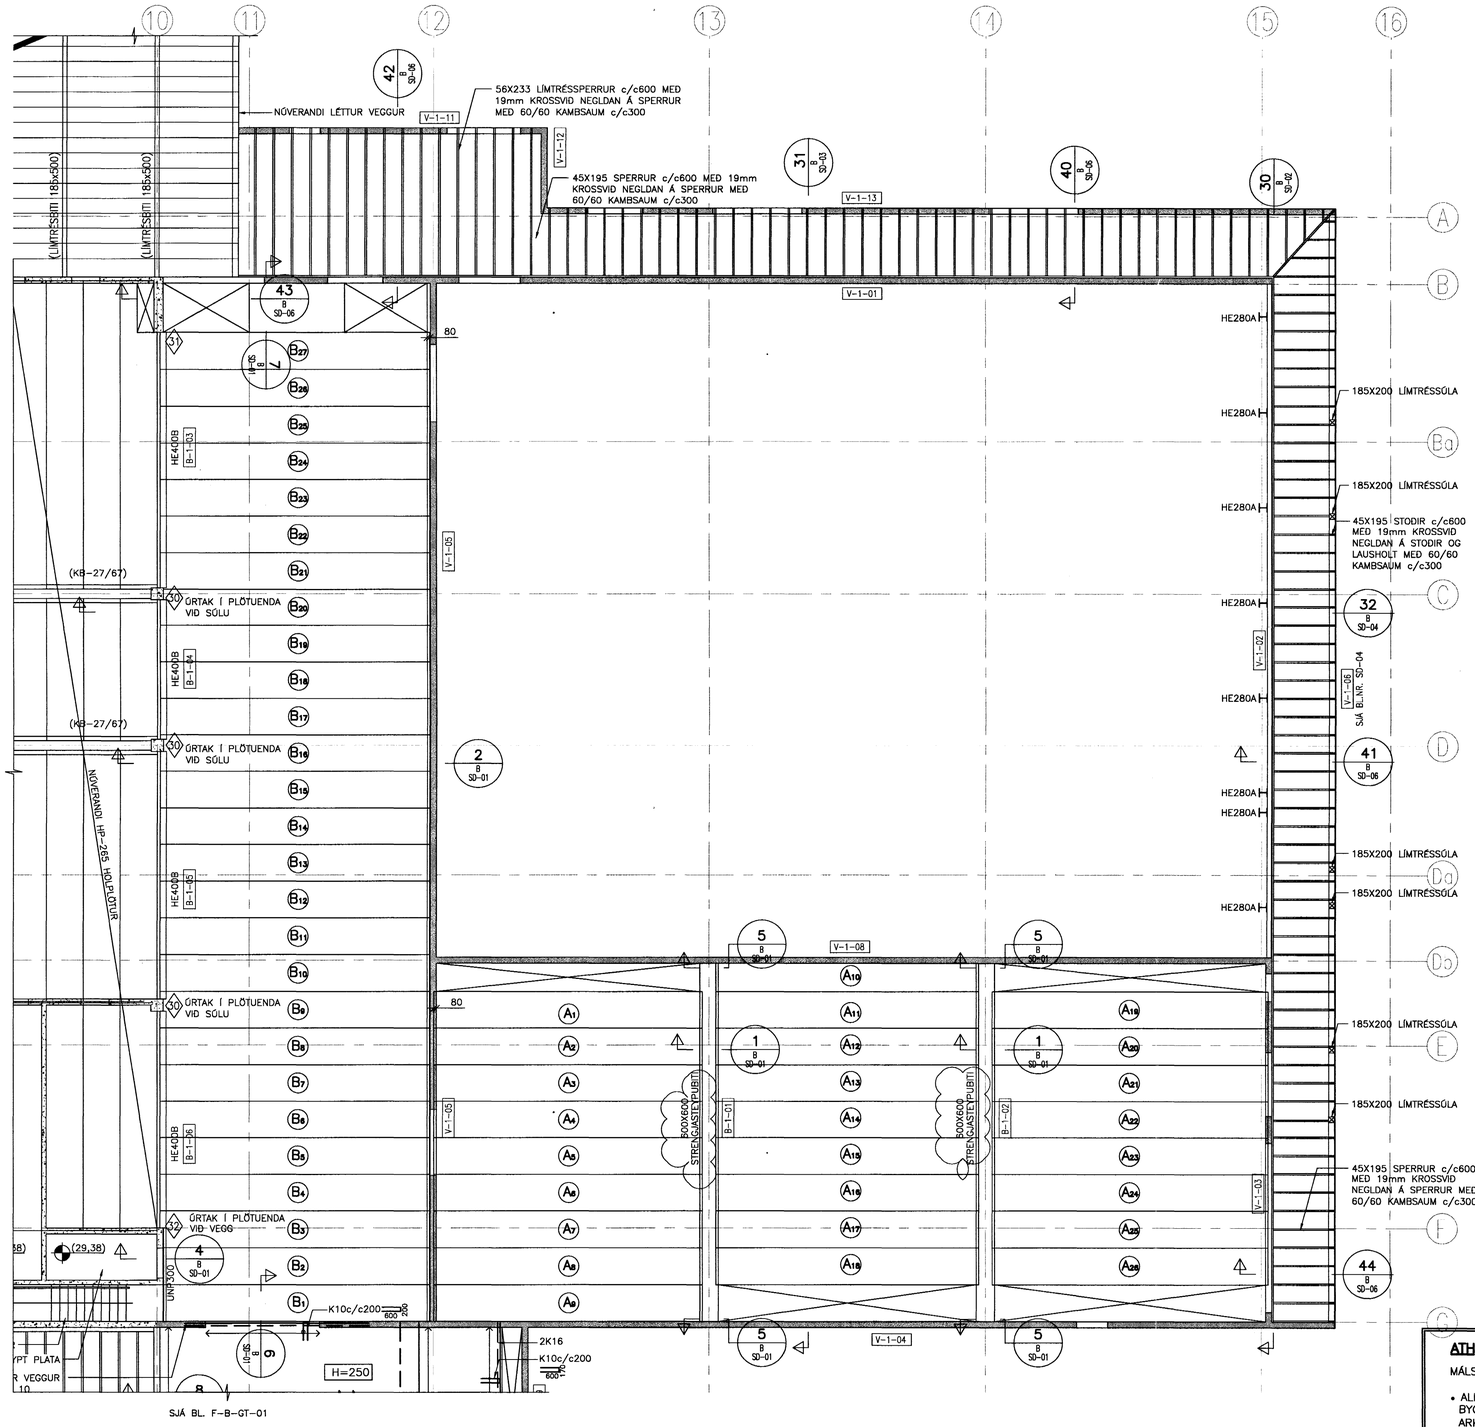

HOLPLÖTUR HP265

GERÐ	BREIDD mm	LENGD mm	ATHUGASEMDIR (ATH. ÚRTÖK ERU SÝND Á GRUNNMYND)
A1-A8	1200	8760	ÚRTAK Í PLÖTUENDA SJÁ SKÝRINGARMYND
A9	1200	8760	ÚRTAK Í PLÖTUENDA OG HLIÐ SJÁ SKÝRINGARMYND
A10	915,5	8650	ÚRTAK Í PLÖTUENDA OG HLIÐ SJÁ SKÝRINGARMYND
A11-A18	1200	8650	ÚRTAK Í PLÖTUENDA SJÁ SKÝRINGARMYND
A19-A26	1200	9000	ÚRTAK Í PLÖTUENDA SJÁ SKÝRINGARMYND
B1	1200	8660	ÚRTAK Í PLÖTUENDA OG HLIÐ SJÁ SKÝRINGARMYND
B2	1200	8660	ÚRTAK Í PLÖTUENDA SJÁ SKÝRINGARMYND
B3	1200	8780	ÚRTAK Í PLÖTUENDA SJÁ SKÝRINGARMYND OG ÚRTAK Í PLÖTUENDA VIÐ VEGG
B4-B8	1200	8780	ÚRTAK Í PLÖTUENDA SJÁ SKÝRINGARMYND
B9	1200	8780	ÚRTAK Í PLÖTUENDA SJÁ SKÝRINGARMYND OG ÚRTAK Í PLÖTUENDA VIÐ SÚLU
B10-B15	1200	8780	ÚRTAK Í PLÖTUENDA SJÁ SKÝRINGARMYND
B16	1200	8780	ÚRTAK Í PLÖTUENDA SJÁ SKÝRINGARMYND OG ÚRTAK Í PLÖTUENDA VIÐ SÚLU
B17-B19	1200	8780	ÚRTAK Í PLÖTUENDA SJÁ SKÝRINGARMYND
B20	1200	8780	ÚRTAK Í PLÖTUENDA SJÁ SKÝRINGARMYND OG ÚRTAK Í PLÖTUENDA VIÐ SÚLU
B21	1200	8780	ÚRTAK Í PLÖTUENDA SJÁ SKÝRINGARMYND OG ÚRTAK Í PLÖTUENDA VIÐ SÚLU
B22-B27	1200	8780	ÚRTAK Í PLÖTUENDA SJÁ SKÝRINGARMYND

SKÝRINGAR:

ÁLAG Á PLÖTUR:
ÁSTEYPULAG, LAGNIR, GÓLFEFNI, NIÐURHENGT LOFT: 2,45 kN/m2
NOTÁLAG: 5,00 kN/m2

SANNREYNA SKAL ÖLL MÁL Á BYGGINGARSTAÐ ÁÐUR EN FRAMLEIÐSLA HOLPLATNA HEFST.

Á ALLA PLÖTUENDA KOMI ÚRTÖK SKV. MEÐFYLGJANDI MYND.

HOLPLÖTUR HAFA ALLS STAÐAR 80 mm ÁSETU Á BITUM OG ÚTVEGGJUM

KOMA SKAL FYRIR NEOPRENE-STILLIÞYNNUM UNDIR HOLPLÖTUR ÞAR SEM ÞÆR SITJA Á STÁLBITUM EÐA STEYPTUM FLÖTUM

ÁSTEYPULAG Á HOLPLÖTUR SKAL VERA AÐ MEÐALTALI 70mm ÞYKKT, ÞÓ ALDREI MINNA EN 50mm.

BENDING ÁSTEYPULAGS SKAL VERA K10c/c150 OG STAÐSETT Í MIÐJU ÁSTEYPULAGI EÐA 30mm FRÁ EFRI BRÚN ÁSEYPULAGS EF ÞAÐ ER ÞYKKARA EN 70mm

ÚRTÖK Í ALLA PLÖTUENDA

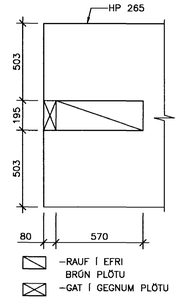

ÚRTÖK Í PLÖTUHLIÐAR SEM KOMA AÐ STEYPTUM VEGGJUM

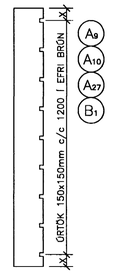

ATH

MÁLSETNINGAR OG KÓTAR:

- ALLAR MÁLSETNINGAR OG KÓTAR Á STEYPTUM BYGGINGAHLUTUM SKAL SANNREYNA VIÐ TEIKNINGAR ARKITEKTA OG NÚVERANDI BYGGINGAR.
- BEYGJUMÁL JÁRNA SKAL SANNREYNA OG BERA SAMAN VIÐ MÁLSETNINGAR Á STEYPTUM BYGGINGAHLUTUM SKV. ARKITEKTATEIKNINGUM OG FYRIRSKRIFADA STEYPUHULU SKV. TEIKNINGUM VSÓ RÁÐGJAFAR.
- SJÁ GATAPLAN FYRIR ÚTÖK Í STEYPU.

SKÝRINGAR:

ÖLL MÁL ERU Í mm.
KÓTAR ERU Í m.

NÝR STEYPTUR VEGGUR

NÚVERANDI STEYPTUR VEGGUR

-BITA- OG SÚLUSTÆRÐIR INNAN SVIGA ERU NÚVERANDI BITAR OG SÚLUR.
ALLIR VEGGIR SKULUU VERA BENTIR MEÐ K10c/c150 LÁRÉTT OG K10c/c250 LÓÐRÉTT.
NEMA VEGGUR V-1-01 OG V-T-01 Á MILLI MÁTÍNA 12 OG 15 SKAL VERA BENTUR MEÐ K10c/c150 LÁRÉTT OG K12c/c150 LÓÐRÉTT.

-Í KRINGUM ÖLL OP SKAL KOMA BENDINGU SAMKVÆMT ALMENNUM SNIÐUM Á BL.NR. SD-01. BENDING KRINGUM OP SKAL ALLTAF NÁ SKEYTILENGD ÚT FYRIR OP.

-ÞAR SEM NÝR VEGGUR STEYPIST AÐ NÚVERANDI VEGG SKAL HRÍFA NÚVERANDI VEGG OG LÍMA INN K10 TEINA c/c300 Í MIÐJAN VEGG.

TILVÍSANIR:

ALMENNAR SKÝRINGAR . . . . . SJÁ BL. NR. A-01
ALMENN SNIÐ . . . . . SJÁ BL. NR. SD-01
STÁLFESTINGAR, t.d. (1) . . SJÁ BL. NR. SD-07-08

LYKILMYND

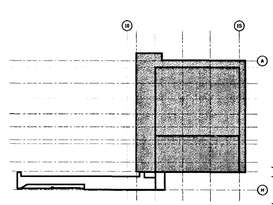

AFSTÖÐUMYND

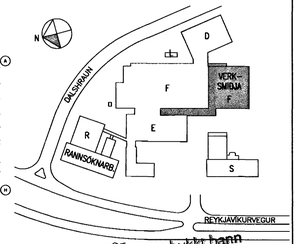

Samþykkt þann
19 JAN. 2005
Byggingafulltrúinn í Hafnarfirði
F.h. Sigurbjartur Halldórsson

actavis

BR.	DAGS.	BREYTING	REIKN.	TEIKN.	YFIRF.	SAMÞ.
B	12.10.2004	STRENGJASTEYPUBITA BREYTT OG HOLPLÖTUTÖFLA	HE	HE		
A	23.09.2004	LYFTARARÝM BREYTT OG STEYPTUM VEGG Í MÁTLÍNU 15	HE	HE		

SKÝRINGAR:

S:/2004/04157/I/Stjb/Fulnaðarhönnun/Gildar_teikn/F-B-G1-01-02

○	ÚTI OG INNI,	ÞINGHOLTSSTRÆTI 27, 101 REYKJAVÍK, SÍMI 562 7660 FAX 562 7661, NETFANG baldur@ui.is				
●	VSÓ RÁÐGJÖF,	BORGARTÚN 20, 105 REYKJAVÍK, SÍMI 585 9000 FAX 585 9010, NETFANG vso@vso.is				
○	LAGNATÆKNI,	HAMABORG 12, 200 KÓPAVOGUR, SÍMI 564 5250 FAX 564 5251, NETFANG saebjorn@lagnatak.is				
○	RAFTEIKNING hf,	BORGARTÚN 17, 105 REYKJAVÍK, SÍMI 520 1700 FAX 520 1701, NETFANG bis@rafteikning.is				

ACTAVIS HAFNARFIRÐI – REYKJAVÍKURVEGUR 78
VIÐBYGGING VIÐ VERKSMIÐJU
BURÐARVIRKI, PLATA YFIR 1.HÆÐ
GRUNNMYND

HANNAÐ/TEIKN. HE/ÁLB
ATH.
SAMÞYKKT
KT. 130857-4439

KVARÐI 1:100
REYKJAVÍK 08.09.2004

VERKNR. 04157
TEIKN. NR. F-B-G1-01
NÆSTA TEIKN. NR. F-B-GT-01
BR. B