32 B G1-01 G1-02 SNIÐ 1:50

SNIÐ EFTIR STÆKKUN

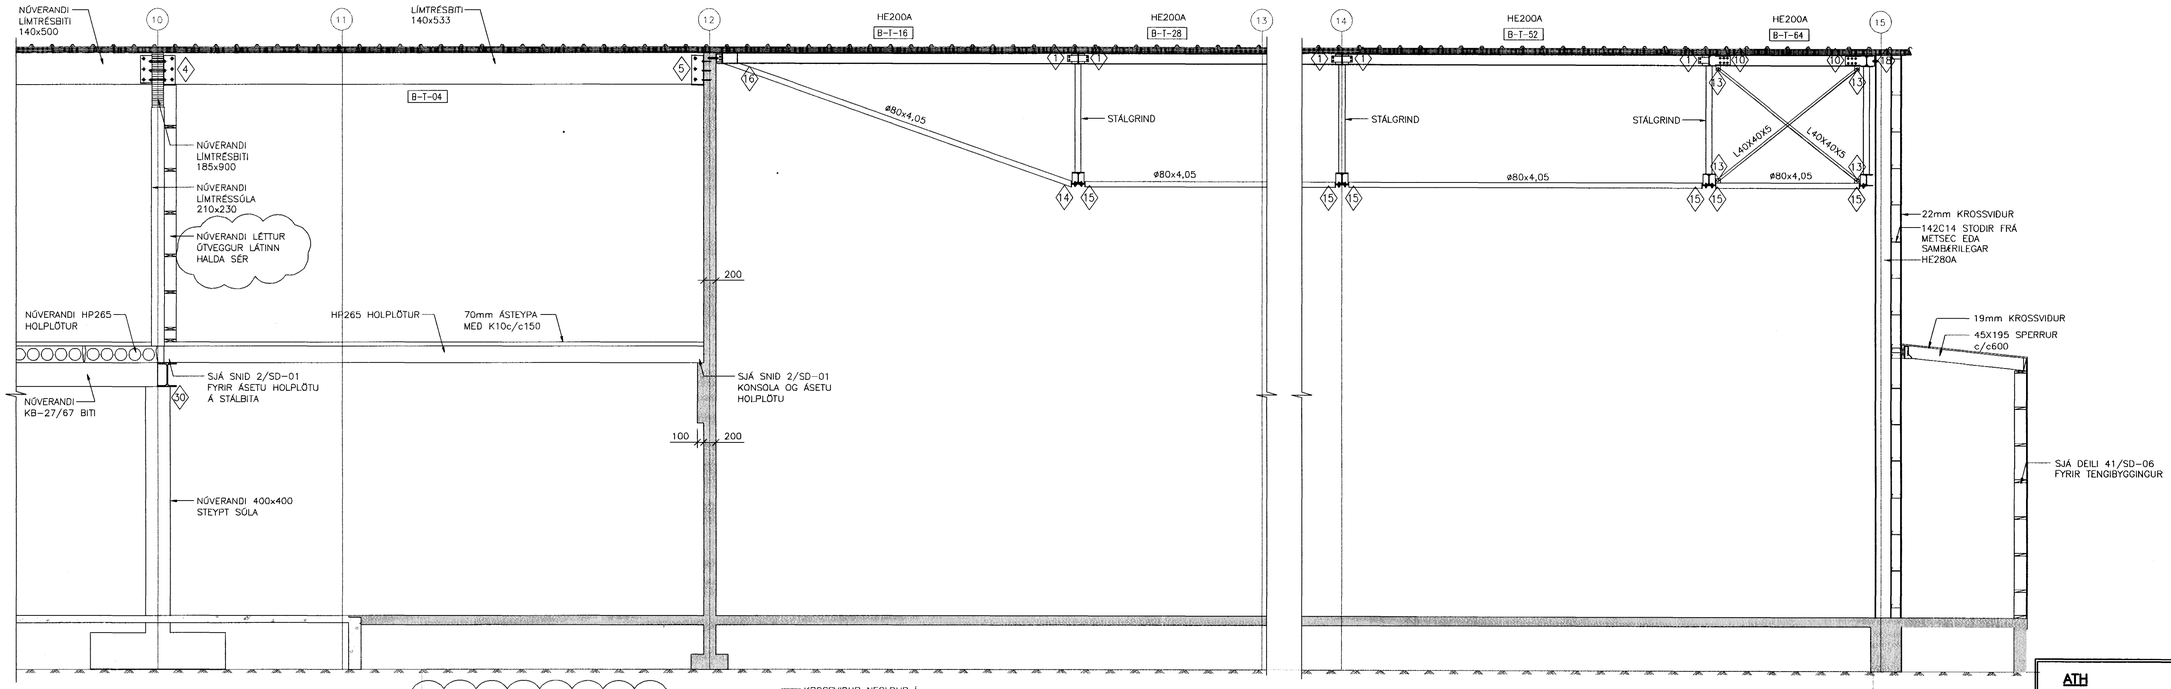

SNIÐ FYRIR STÆKKUN

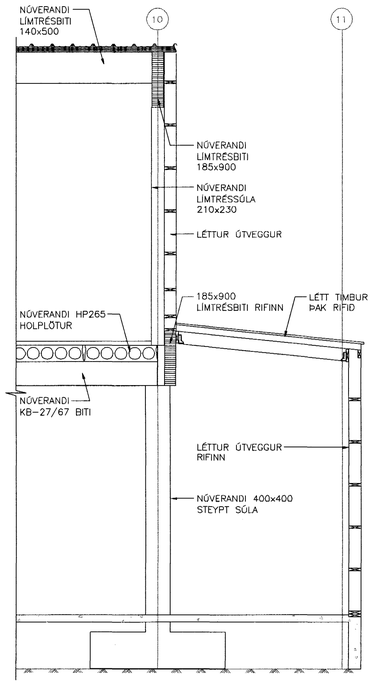

HLIÐARMYND, VEGGUR 6 1:20

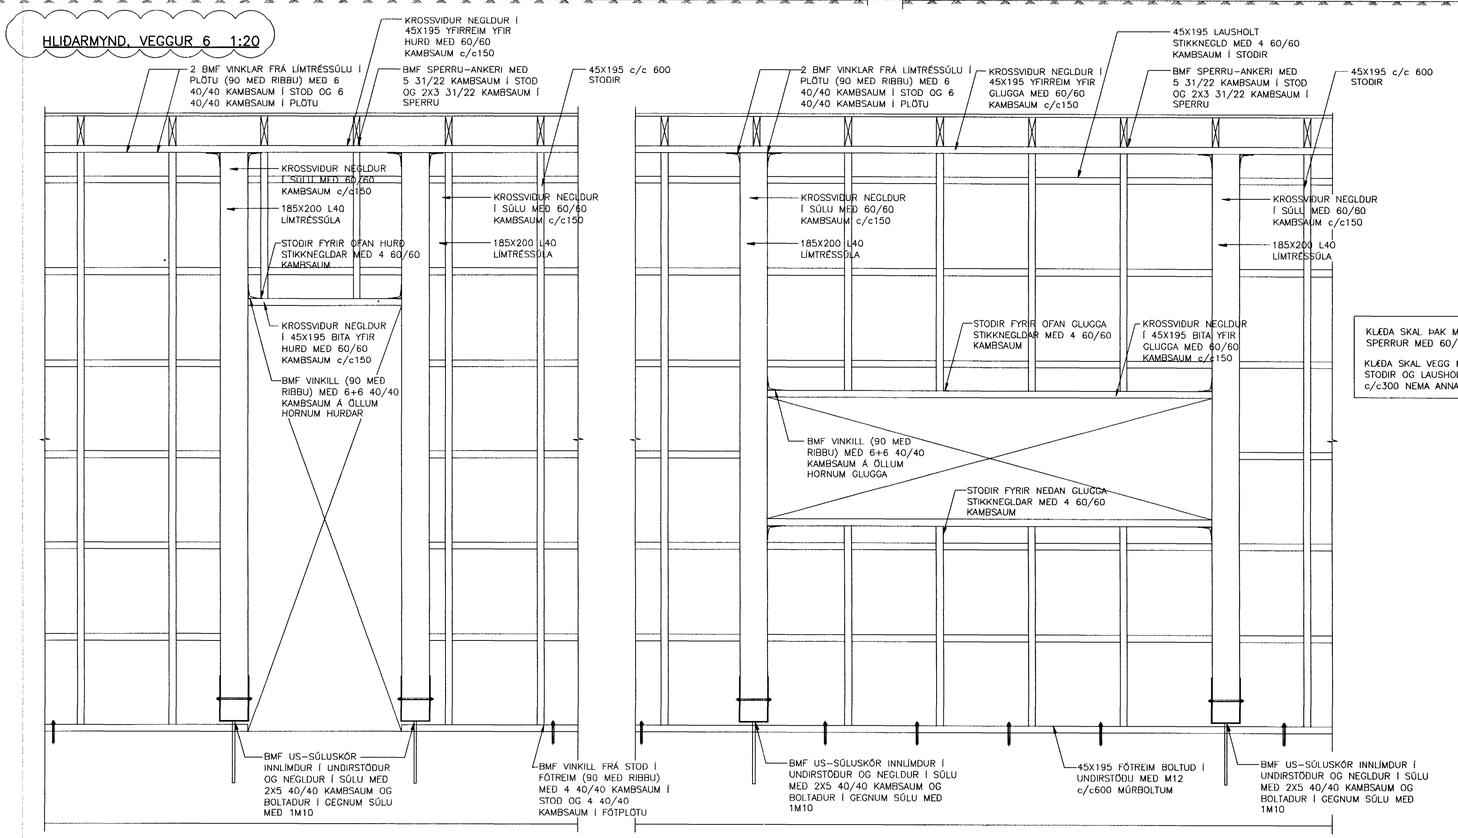

KLÆÐA SKAL ÞAK MEÐ 19mm KROSSVIÐI NEGLDAN Í SPERRUR MEÐ 60/60 KAMBSAUM c/c300

KLÆÐA SKAL VEGG MEÐ 19mm KROSSVIÐ NEGLDAN Í STOÐIR OG LAUSHOLT MEÐ 60/60 KAMBSAUM c/c300 NEMA ANNAÐ SÉ SÝNT Á HLIÐARMYND

ATH

MÁLSETNINGAR OG KÓTAR:

- ALLAR MÁLSETNINGAR OG KÓTAR Á STEYPTUM BYGGINGAHLUTUM SKAL SANNREYNA VIÐ TEIKNINGAR ARKITEKTA OG NÚVERANDI BYGGINGAR.
- BEYGJUMÁL JÁRNA SKAL SANNREYNA OG BERA SAMAN VIÐ MÁLSETNINGAR Á STEYPTUM BYGGINGAHLUTUM SKV. ARKITEKTATEIKNINGUM OG FYRIRSKRIFAÐA STEYPUHULU SKV. TEIKNINGUM VSÓ RÁÐGJAFAR.
- SJÁ GATAPLAN FYRIR ÚTÖK Í STEYPU.

SKÝRINGAR:

ÖLL MÁL ERU Í mm.
KÓTAR ERU Í m.

NÝR STEYPTUR VEGGUR

NÚVERANDI STEYPTUR VEGGUR

-SNIÐ MERKT t.d. 15' ER SPECILMYND AF SNIÐI 15

Samþykkt þann 08 OKT. 2004
Byggingafulltrúinn í Hafnarfirði
F.h. Sigurbjartur Halldórsson

TILVÍSANIR:

ALMENNAR SKÝRINGAR . . . . . SJÁ BL. NR. A-01
ALMENN SNIÐ . . . . . SJÁ BL. NR. SD-01
STÁLFESTINGAR, t.d. (1) . . SJÁ BL. NR. SD-07-08

LYKILMYND

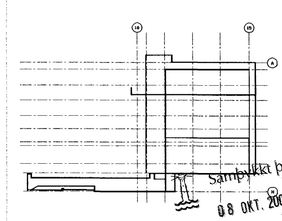

AFSTÖÐUMYND

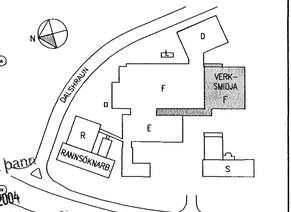

BR.	DAGS.	BREYTING	REIKN.	TEIKN.	YFIRF.	SAMÞ.
A	23.09.2004	LÉTTUR ÚTVEGGUR LÁTINN HALDA SÉR Í SNIÐI 32 OG HLIÐARMYND VEGGJAR 6 BREYTT HE		HE		

S:/2004/04157/L/Bup/Tillnaðarhönnun/Gildar_teikn/F-B-SD-01-05

ÚTI INNI TEIKNISTOFA ARKITEKTA
ÞINGHOLTSSTRÆTI 27, 101 REYKJAVÍK
SÍMI 562 7660 FAX 562 7661, NETFANG baldur@ui.is

VSÓ RÁÐGJÖF, BORGARTÚN 20, 105 REYKJAVÍK, SÍMI 585 9000 FAX 585 9010, NETFANG vso@vso.is

LAGNATÆKNI, HAMABORG 12, 200 KÓPAVOGUR, SÍMI 564 5250 FAX 564 5251, NETFANG saebjorn@lagnatak.is

RAFTEIKNING hf, BORGARTÚN 17, 105 REYKJAVÍK, SÍMI 520 1700 FAX 520 1701, NETFANG bis@rafteikning.is

ACTAVIS HAFNARFIRÐI – REYKJAVÍKURVEGUR 78
VIÐBYGGING VIÐ VERKSMIÐJU
BURÐARVIRKI
SNIÐ OG DEILI

HANNAÐ/TEIKN. HE/ALB
ATH.
SAMÞYKKT
KT. 130657-4439

KVARÐI 1:50 REYKJAVÍK 06.09.2004

VERKNR.	TEIKN. NR.	NÆSTA TEIKN. NR.	BR.
04157	F-B-SD-04	F-B-SD-05	A