Format A1 (841x594 mm) is 20 mm outside of this frame

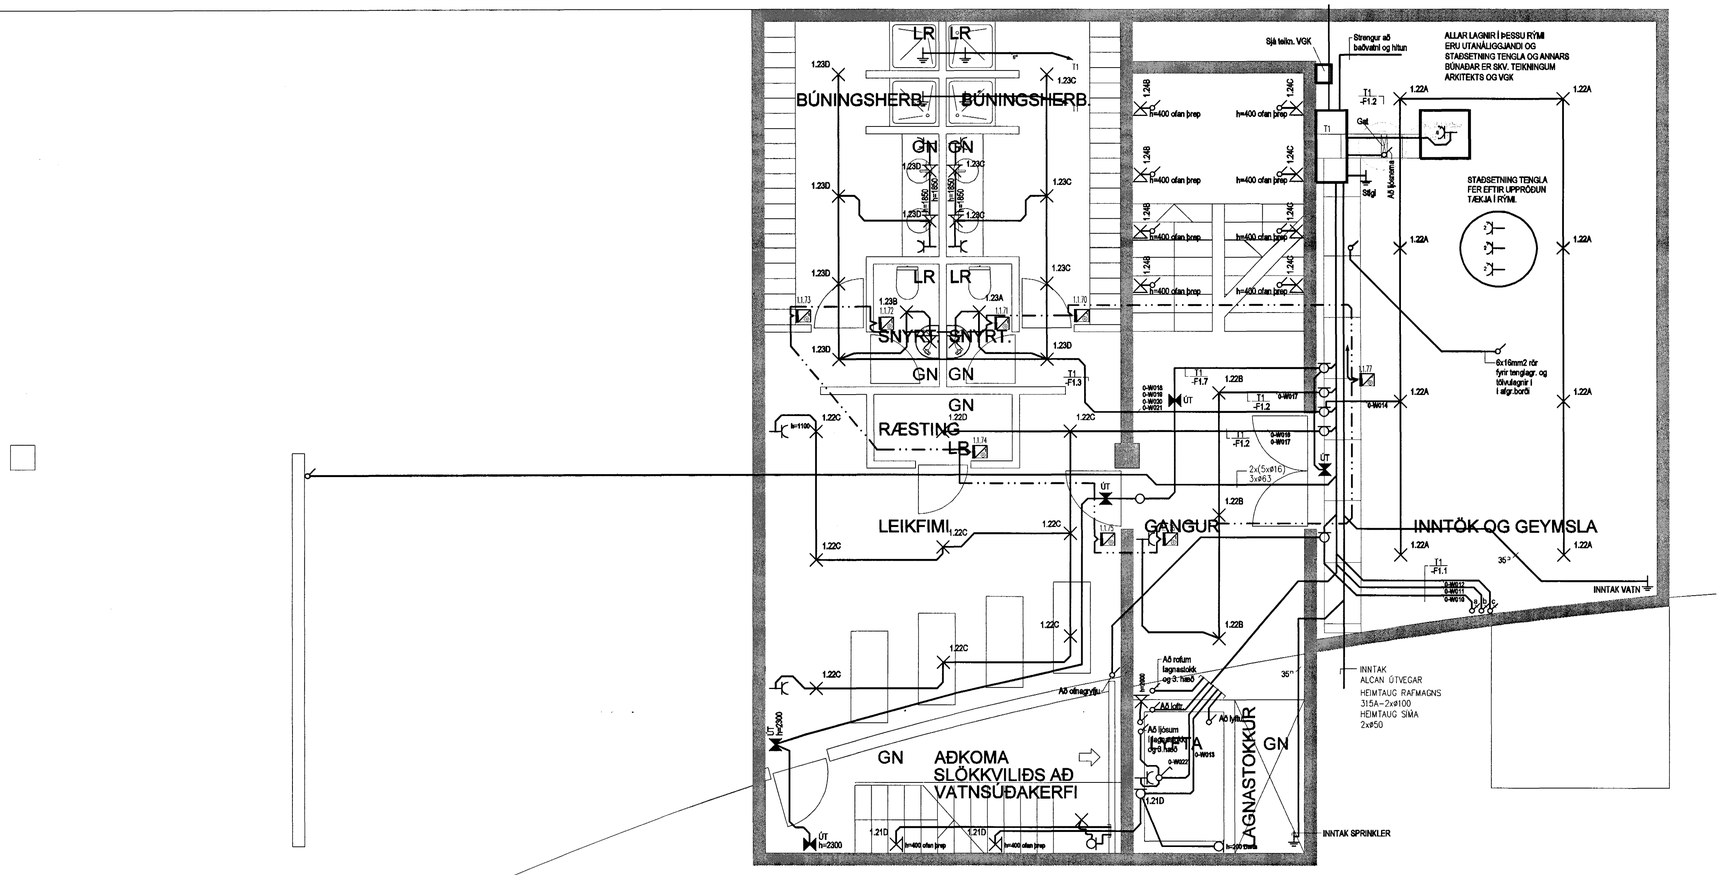

Skýringar:
Explanations:

VST
Verkfræðistofa Sigurðar Thoroddsen hf.
Ármúla 4, 108 Reykjavík, kt. 611276-0289
Sími: 569 5000, fax: 569 5010, veffang: www.vst.is

Breyt. Rev	Breyting Revision	Dags. Date	Samb. Approved	Nótk. heimil. Released
3	Strengmerkingar Alcan	04.06'04	SJJ	
2	Raunteikning 1	12.12'03	JOS	
1	Vinnuteikning	01.07'03	JOS	

Tilv.teikningar nr. ÍSAL / Ref.drawing no. of ÍSAL
Samsetn.teikningar nr. ÍSAL / Assembly drawing no. of ÍSAL

This drawing is the property of the Alcan Iceland Ltd. and handed out for personal use only. It may neither be copied nor made available to others without permission of the Alcan Iceland Ltd. The receiver is liable for any misuse.

Fjöldi stykkja Number of pieces: IV III II I

Hlutur Object	Atriði Item	Efni Material	eð.:stk Weight	total: í heild (kg) byngd	Athugasemdir Remarks

Skrifstofuhús Alcan, Mhl. 94
Lágspenna og instabus kj.
Raflagnateikning

Verktaki / Supplier: Raftákn hf

Teiknað Drawn: HRS 20.06'03 | Yfirfarið Checked: SJJ 07.07'03 | Samþykkt Approved: Sigurður Jón Jónsson kt. 061061-2669

ALCAN PRIMARY METAL EUROPE
ÍSAL
Alcan Iceland Ltd
Straumsvík
IS-222 Hafnarfjordur

Stærð Format: A1 | Mkv. Scale: 1:50
Kostn.nr.-bún.nr. / CCno.-Eq.no.: 1199 4110
AKS no.
Teikn.nr. verktaka / Drw.no. of supp.: 330-01.2.00.01 | Breyt./Rev.: 3
Drw.no. of ÍSAL / Teikn.nr. ÍSAL: 167934 | Breyt./Rev.: 3
Teiknað Drawn | Yfirfarið og skráð Checked and filed | Nótkun heimiluð Released

Samþykkt þann
0 6 OKT. 2004
Byggingafulltrúinn í Hafnarfirði
F.h. Sigurbjartur Halldórsson

1:50
0 100 200 300 400
0 1 2 3 4 5 6 7 8
1:1