


Samþykkt þann
 06 OKT. 2004
 Byggingafrúnn í Hafnarfirði
 F.h. Sigurbjartur Halldórsson

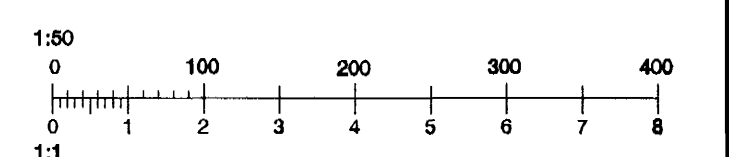

Skýringar:
 Explanations:

VST
 Verkfræðistofa
 Sigurðar Thoroddsen hf.
 Ármála 4, 108 Reykjavík, kt. 611276-0289
 Sími: 569 5000, fax: 569 5010, vefbfang: www.vst.is

Breyt. Rev.	Breyting / Revision	Dagur / Date	Samþ. / Approved	Nöfn höfnil / Released
2	Raunteikning 1	12.12'03	JOS	
1	Vinnuteikning	01.07'03	JOS	

Ílv. teikningar nr. ISAL / Ref. drawing no. of ISAL
 Samsetn. teikningar nr. ISAL / Assembly drawing no. of ISAL

Fjöldi stykka / Number of pieces		Hlutur / Object	Átriði / Item	Efni / Material	eo.:stk / total: f. heild / (kg) / Þyngd	Althugsamdir / Remarks
1	1	Skrifstofuhús Alcan, Mhl. 94			A1	1:50
		Smáspenna og brunakerfi			1199	4110
		Rafagnateikning				
Verktali / Supplier		Raftákn hf				
Teknað / Drawn	HRS	20.06'03	Yfirfarið / Checked	SJ	07.07'03	Tekn. nr. verks / Drw. no. of suppl. / Breyt. / Rev.
Samþykkt / Approved						330-01.3.00.01 2
ALCAN PRIMARY METAL EUROPE		ISAL	Stráumsvið	ALCAN		167937 2
ISAL Alcan Iceland Ltd		IS-222 Hafnarfjörður				
Teknað / Drawn		Yfirfarið og skráð / Checked and filed				Nöfn höfnil / Released

